


FASADE SØR-VEST

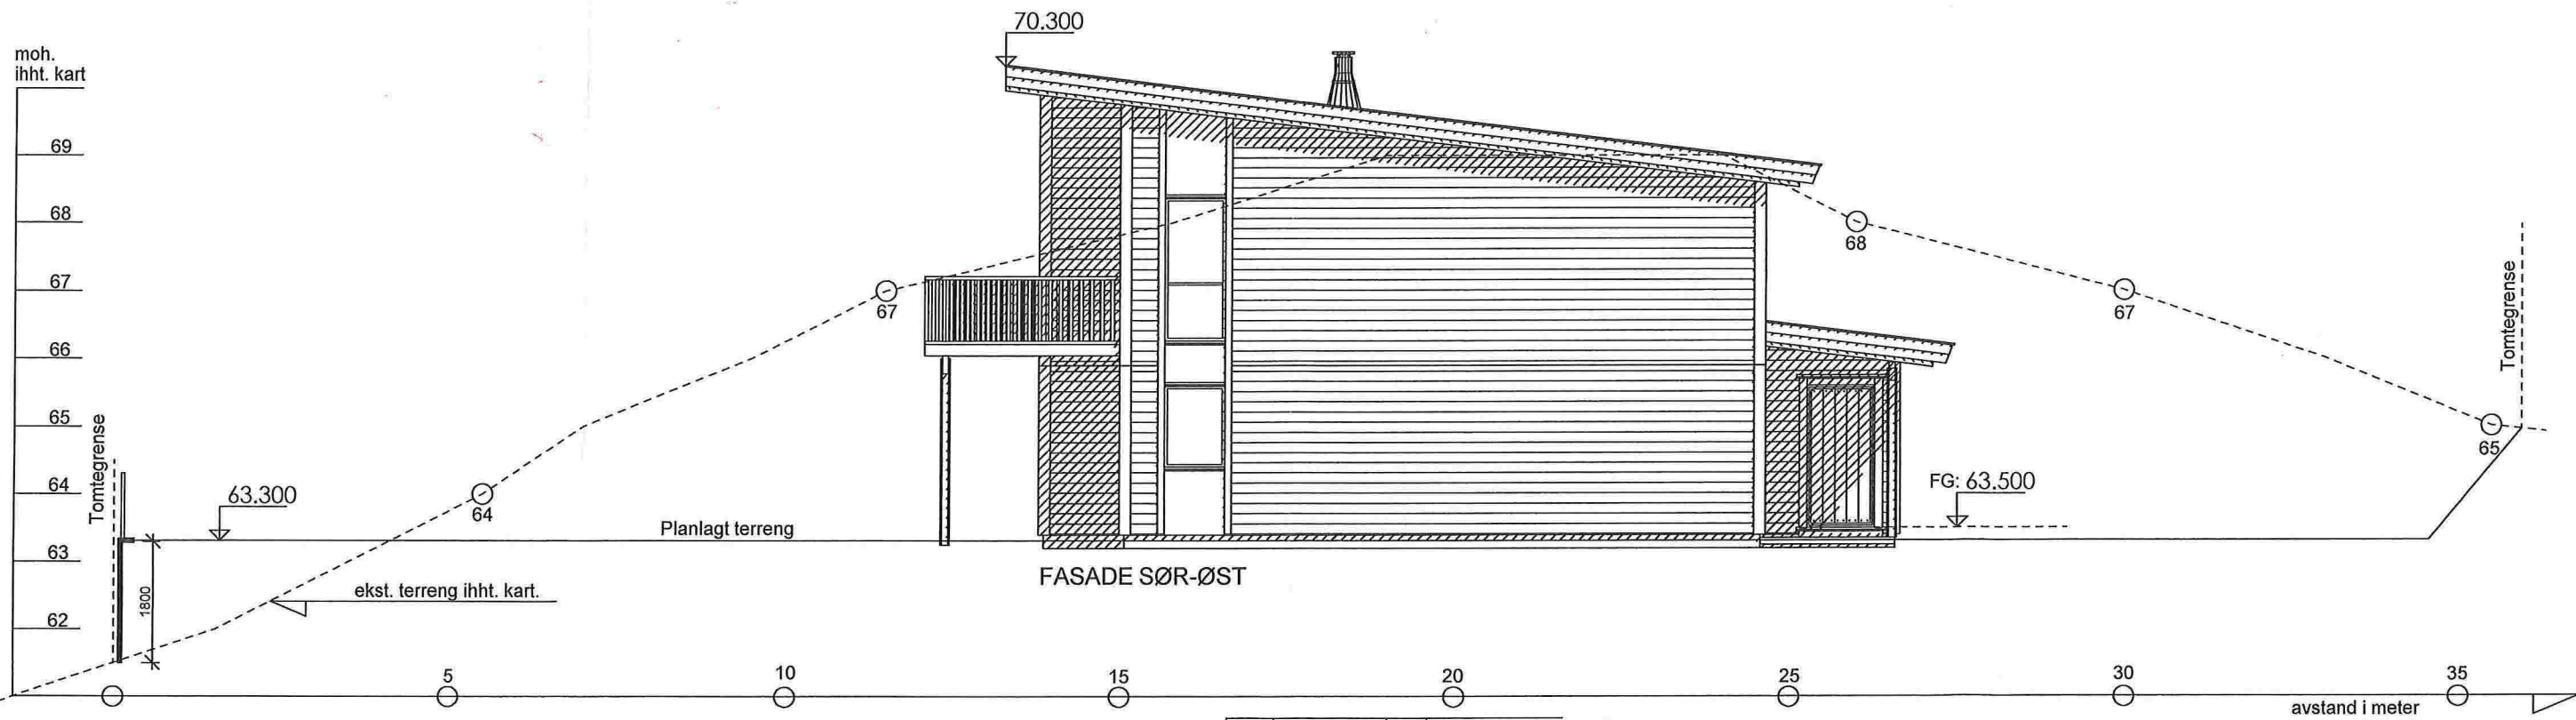

FASADE SØR-ØST

A 22.08.11 JØ Endra plan og terreng.
Rev. Dato: Sign. Beskrivelse:

**BYGGESØKNADSTEGNING
FASADE 1 OG 2**

TILTAKSHAVER:
Seim Bygg AS
Nesbrekka 28
5912 Seim

TILTAK:
2-MANNSBOLIG
Hønsedalen 24
5912 Seim

G.NR: B.NR:
172 169

LEVERANDØR:
Seim Bygg AS
Nesbrekka 28
5912 Seim

ANSVALIG PROSJEKTERENDE:
DAKARK AS




TEGNINGEN MÅ IKKE KOPIERES ELLER BENYTTES VED UTFØRELSE AV ARBEIDERUTEN MED VIRKNING FRA DAKARK AS
TEGNINGEN ER IKKE GYLDIG UTEN KVALITETSSIKRINGSSYSTEMET TIL DAKARK AS

BYGGMANN


MÅL: 1:00
PROSJEKT BG AS: 2034-11

DATO: 18.08.11
INT. PROSJEKT:
TEGNER: BF
Org. nr.: 976598407

www.byggmann.no
ARK: 501

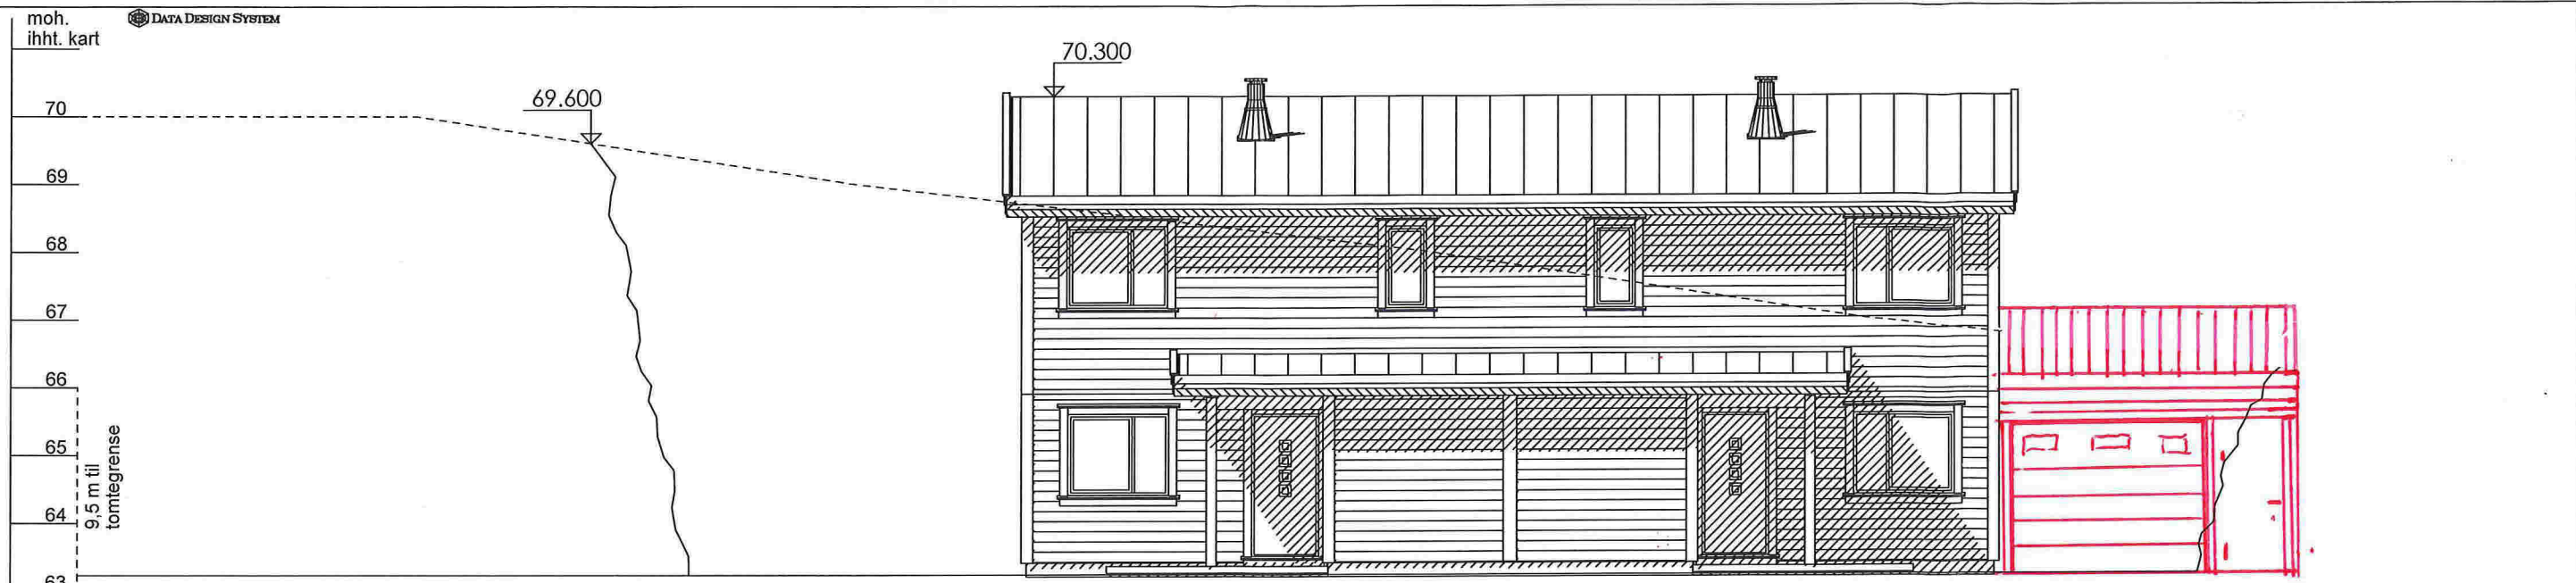

FASADE NORD-ØST

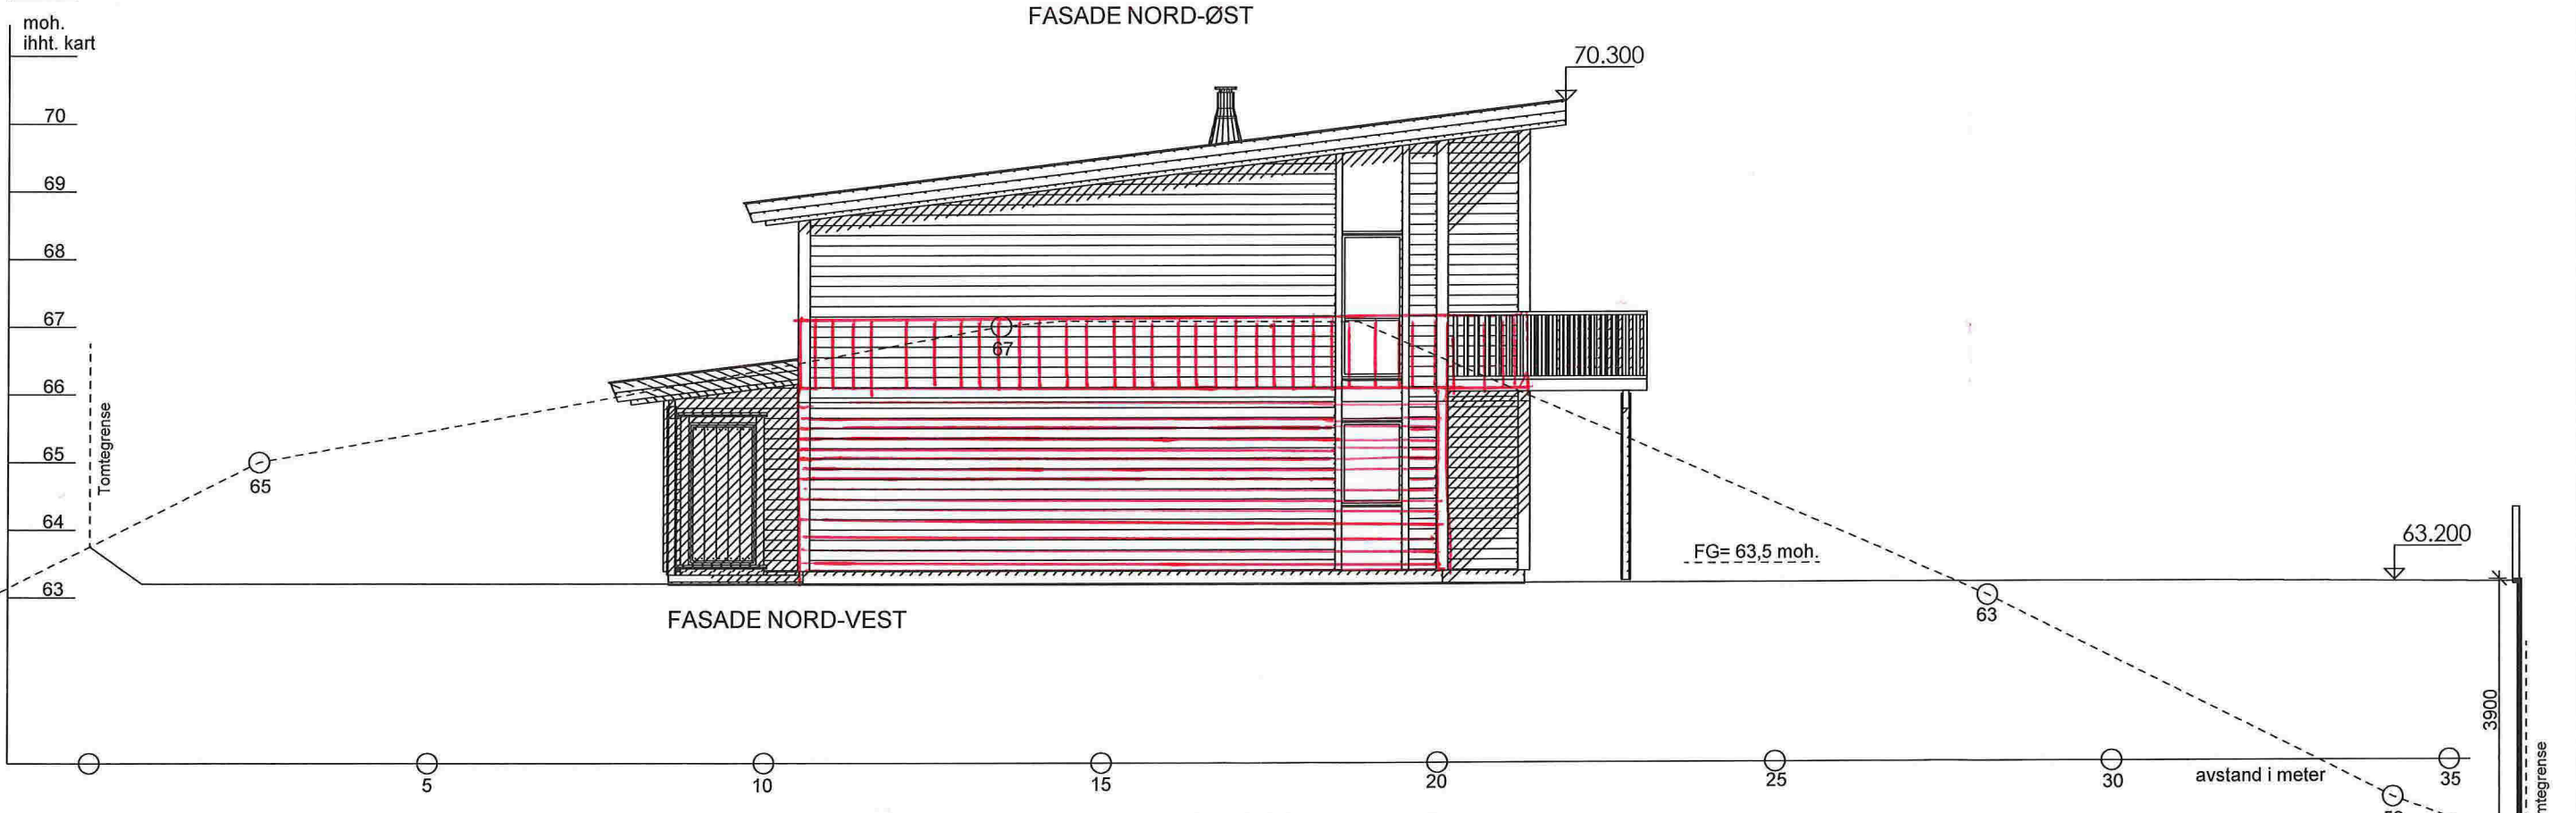

FASADE NORD-VEST

A 22.08.11 JØ Endra plan og terreng.
 Rev. Dato: Sign. Beskrivelse:

BYGGESØKNADSTEGNING
FASADE 3 OG 4

TILTAKSHAVER:
 Seim Bygg AS
 Nesbrekka 28
 5912 Seim

LEVERANDØR:
 Seim Bygg AS
 Nesbrekka 28
 5912 Seim

TILTAK:
 2-MANNSBOLIG
 Hønsedalen 24
 5912 Seim

G.NR: B.NR:
 172 169

ANSVALIG PROSJEKTERENDE:
DAKARK AS

BYGGMANN

MÅL:
1 : 100

PROSJEKT
 BG AS:
2034-11

DATO:
 18.08.11

INT. PROSJEKT:
 Org. nr.:
 976598407

TEGNER:
 BF


ARK:
 502

TEGNINGEN MÅ IKKE KOPIERES ELLER BENYTTES VED UTFØRELSE AV ARBEIDERJEN MEDVIRKNING FRA DAKARK AS
 TEGNINGEN ER IKKE GYLDIG UTEN KVALITETSSIKRINGSSYSTEMET TØKARK AS



www.byggmann.no

E-3

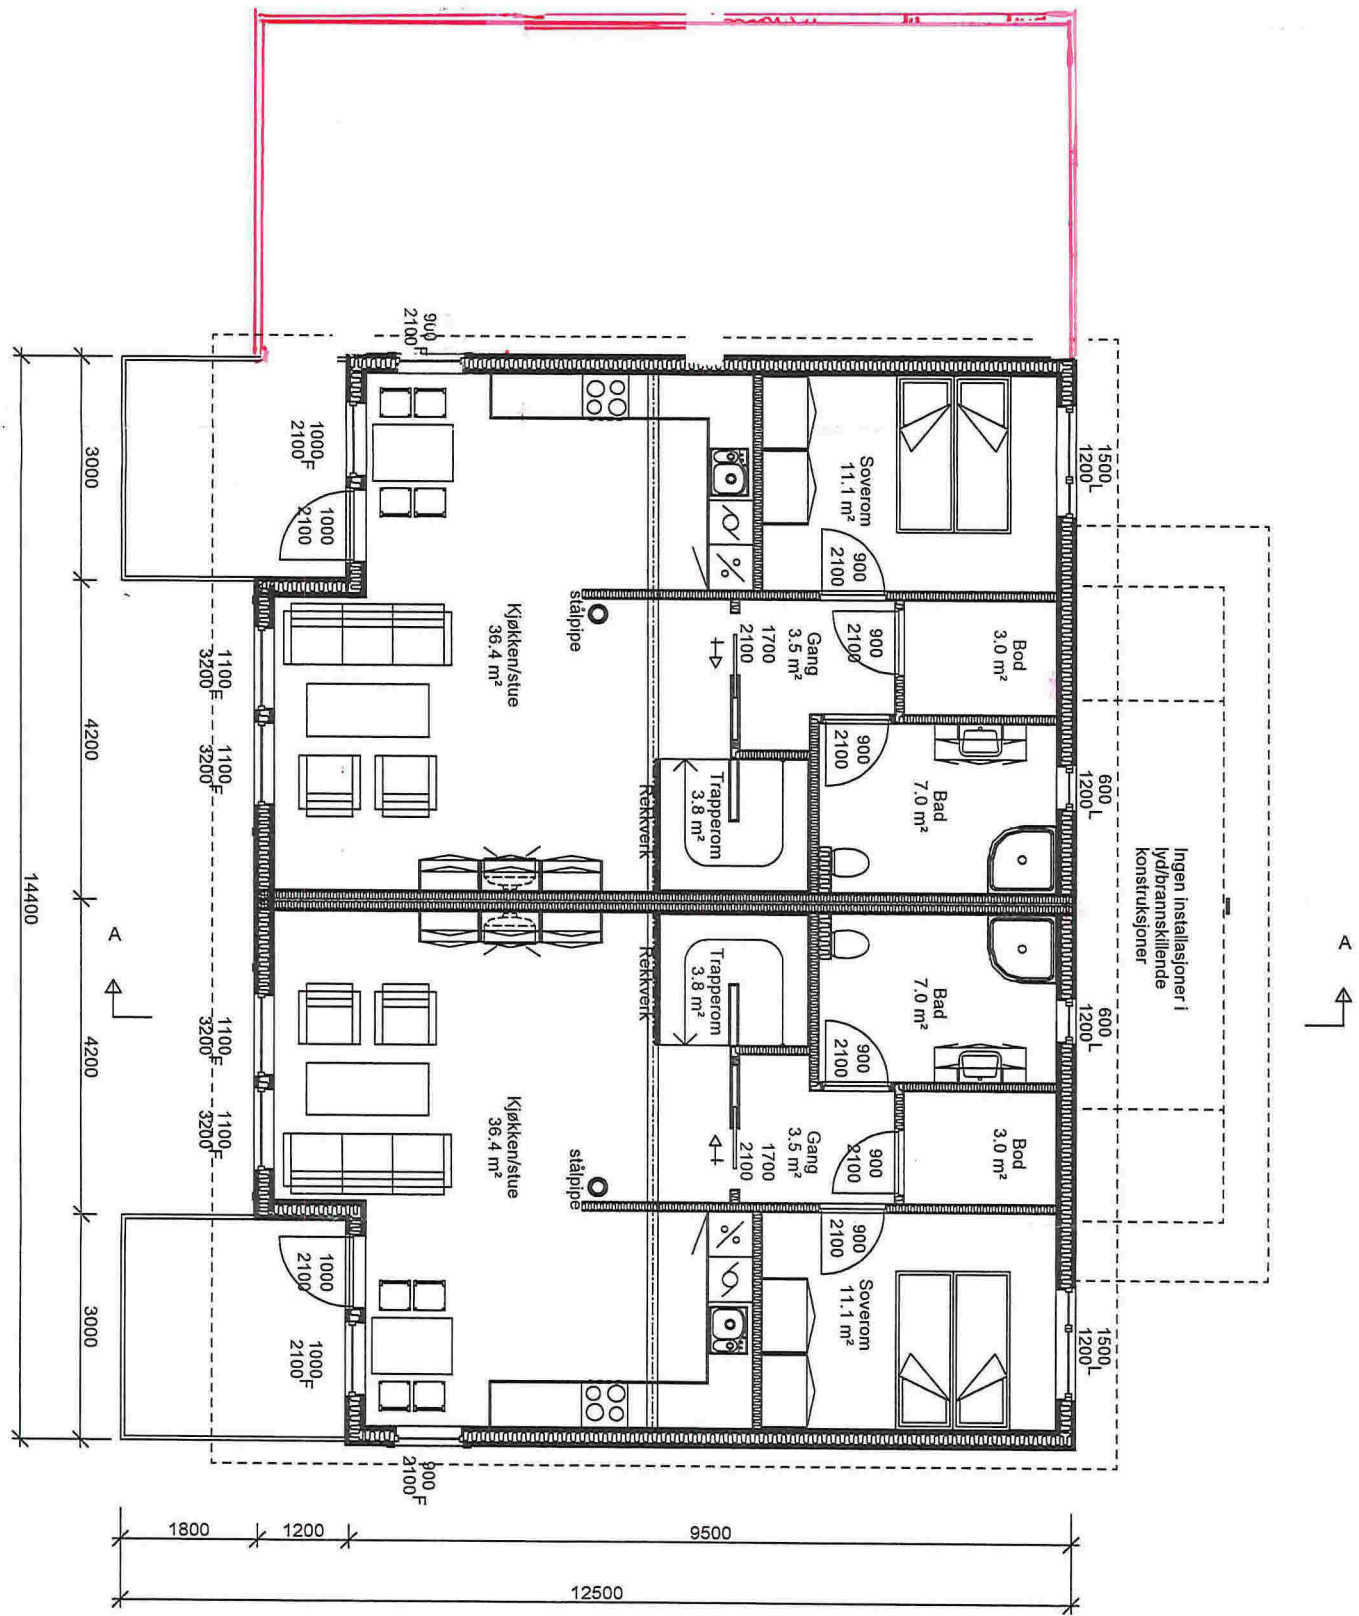

A	22.08.11	JØ	Endra plan og terreng.
Rev.	Dato	Sign.	Beskrivelse

**BYGGESØKNADSTEGNING
HOVEDPLAN**



TILTAKSHAVER:
Seim Bygg AS
Nesbrekka 28
5912 Seim

LEVERANDØR:
Seim Bygg AS
Nesbrekka 28
5912 Seim

TILTAK:
2-MANNSBOLIG
Hønsedalén 24
5912 Seim

G.NR: B.NR:
172 169


ANSVALIG PROSJEKTERENDE:
DAKARK AS

MÅL:	PROSJEKT BG AS:
1:100	2034-11
DATO:	INT. PROSJEKT:
18.08.11	
TEGNER:	Org. nr.:
BF	976598407
www.byggmann.no	ARK:
	503

TEGNINGEN MÅ IKKE KOPIERES ELLER BENYTTES VED UTFØRELSE AV ARBEIDER UTEN MEDVIRKNING FRA DAKARK AS
TEGNINGEN ER IKKE GYLDIG UTEN KVALITETSSIKRINGSSYSTEMET TILDAKARK AS



E-4

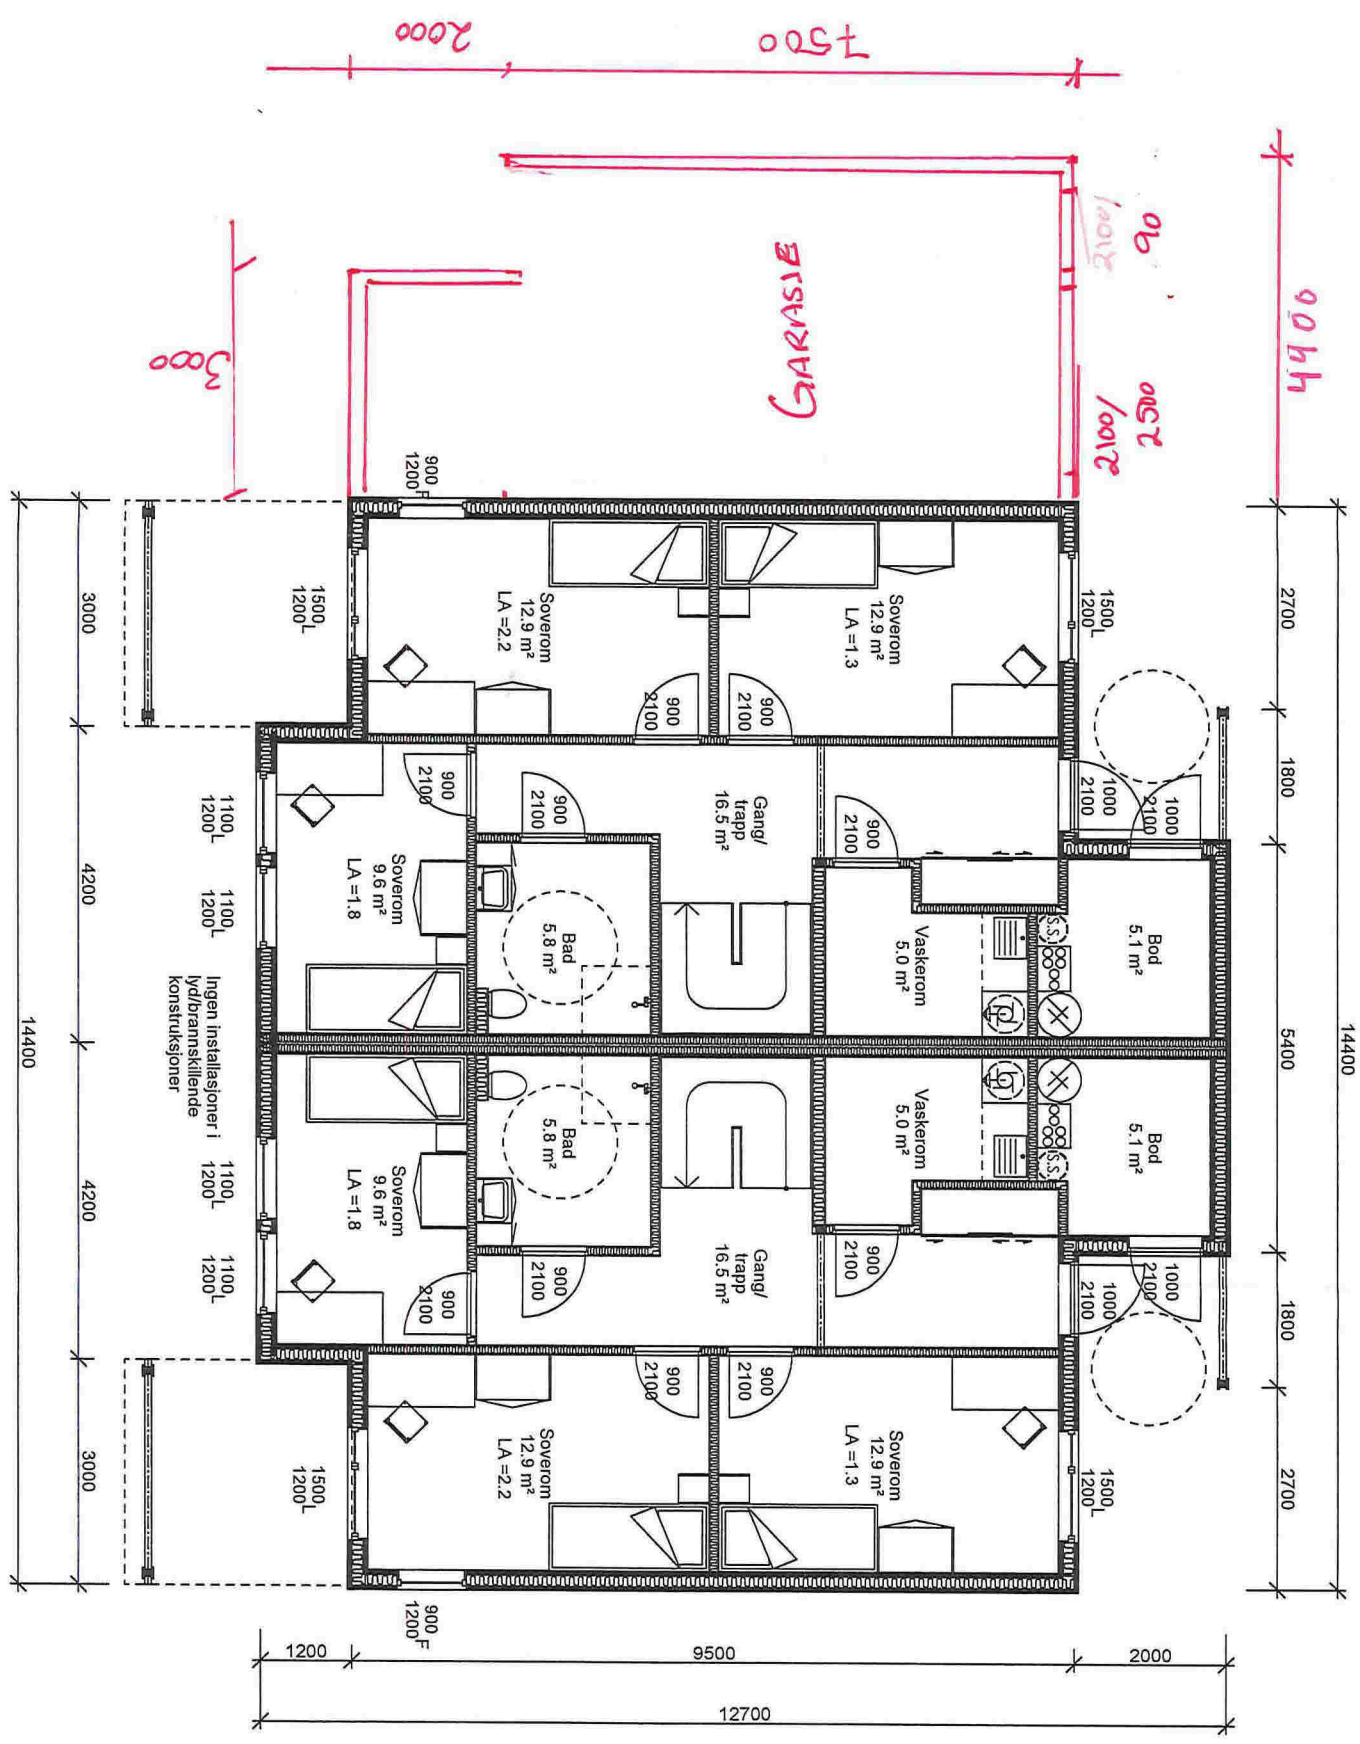

A	22.08.11	JØ	Endra plan og terreng.
Rev.	Dato	Sign.	Beskrivelse

**BYGGESØKNADSTEGNING
UNDERETASJE**



TILTAKSHAVER: Seim Bygg AS Nesbrekka 28 5912 Seim		TILTAK: 2-MANNSBOLIG Hønsedalen 24 5912 Seim G.NR. B.NR. 172 169		MAL: 1:100		PROSJEKT BG AS: 2034-11	
LEVERANDØR: Seim Bygg AS Nesbrekka 28 5912 Seim		ANSVALIG PROSJEKTERENDE: DAKARK AS		DATO: 16.08.11		INT. PROSJEKT:	
TEGNINGEN MA IKKE KOPIERES ELLER BENYTTES VED UTFØRELSE AV ARBEIDER UTEN MEDVIRKNING FRA DAKARK AS TEGNINGEN ER IKKE GYLDIG UTEN KVALITETSSIKRINGSSYSTEMET TILDAKARK AS				TEGNER: BF		Org. nr.: 976598407	
				www.byggmann.no		ARK: 504	

