
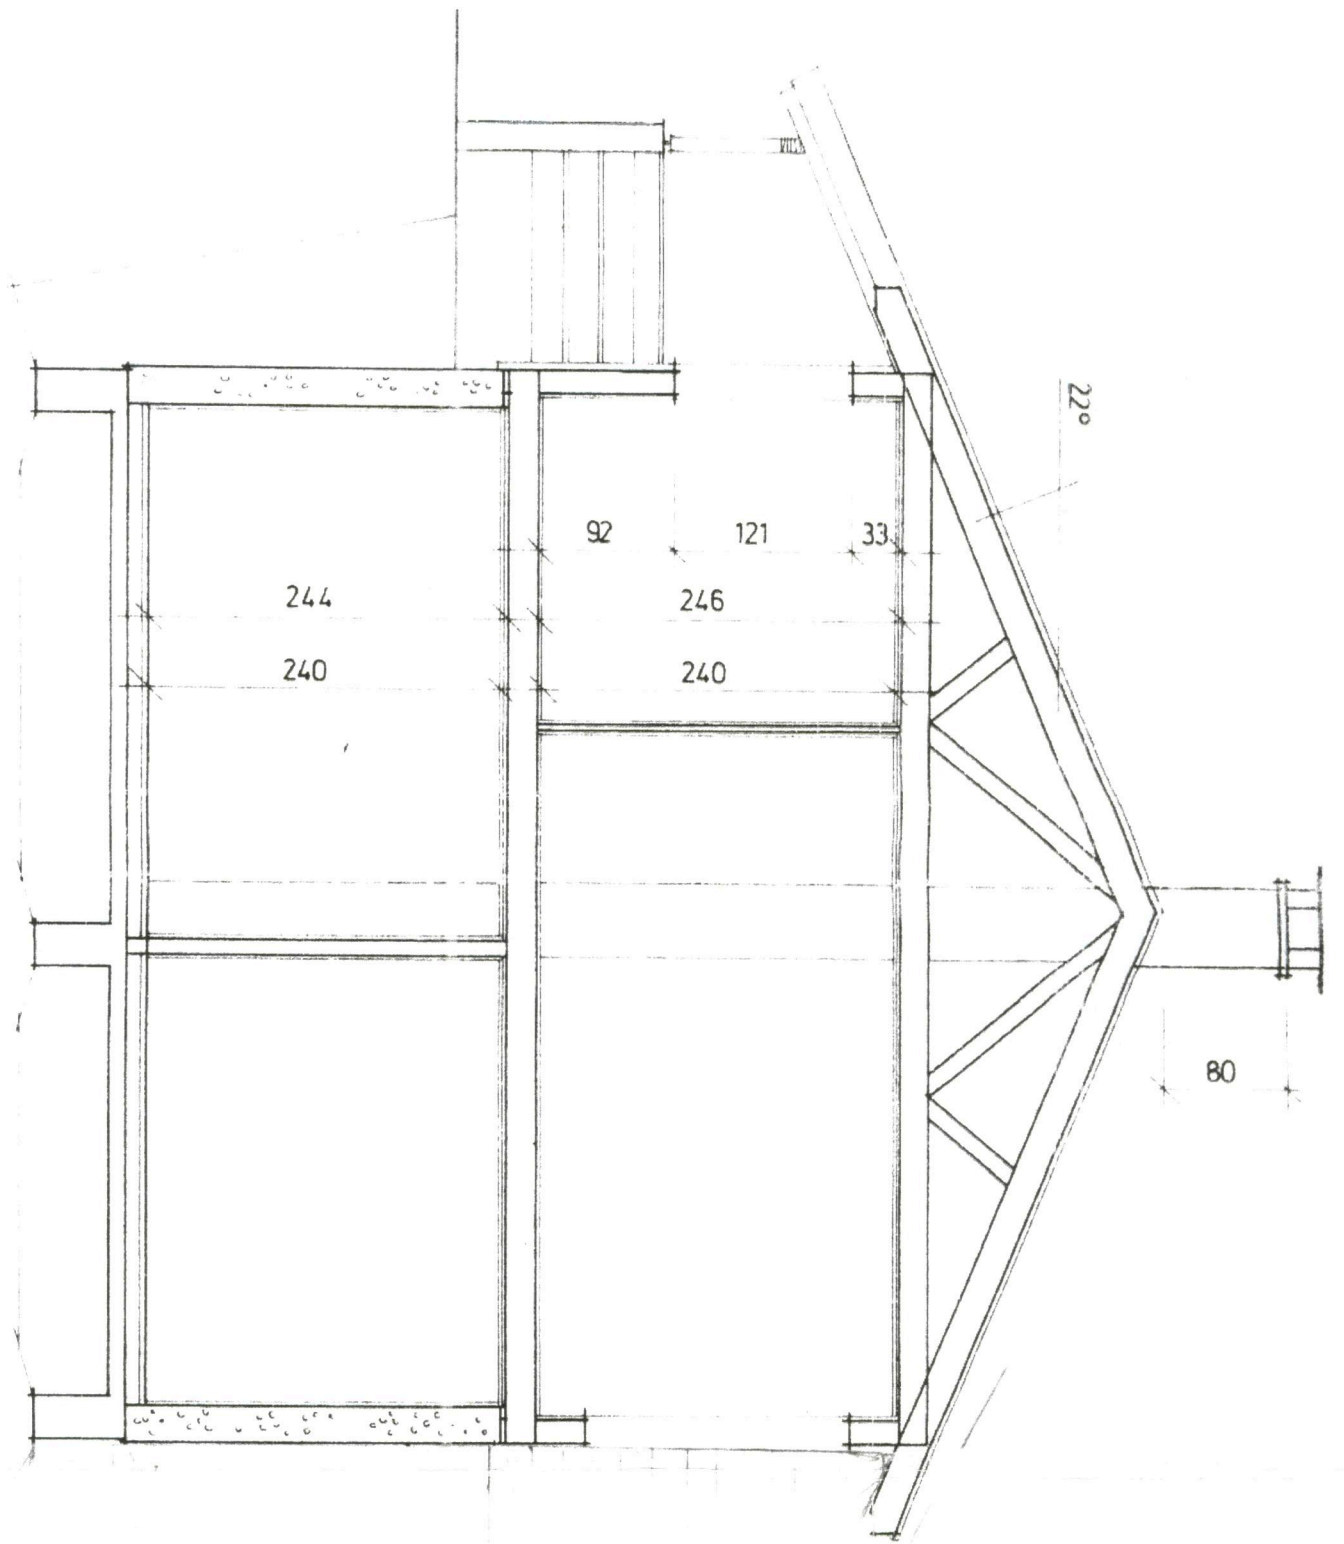


Kjelleren var innredet slik da Robert Johansen kjøpte boligen den 27.04.1994. Dette viser takst fra 05.01.1994. Vises her med grått.

Garasje m/ terrasse på taket er bygget av Robert Johansen. Vises her med grønt.

Garasje og bod, grønn:
BYA - 72 m2


Prosjekt: Garasje og bruksendring kjeller	Gar./Bnr.: 123/96
Tilskshaver: Robert Johansen Stormsvika 11 5955 Lindås	Dato: 16.01.2013
Prosjektør:  ADU - Ing. Alle D. Utkilen Fornes Serie, pb 75 5952 Fornes	Prosjektnr.: 2013326
<small>© Alle rettigheter tilhører utførende for prosjektingen, kopiering eller bruk av disse tegningene er forbudt uten skriftlig samtykke</small>	Målestokk: 1:100
Tegning: Plan kjeller	Tegningsnr.: A20-01



1/11/2006 11:13

935

405

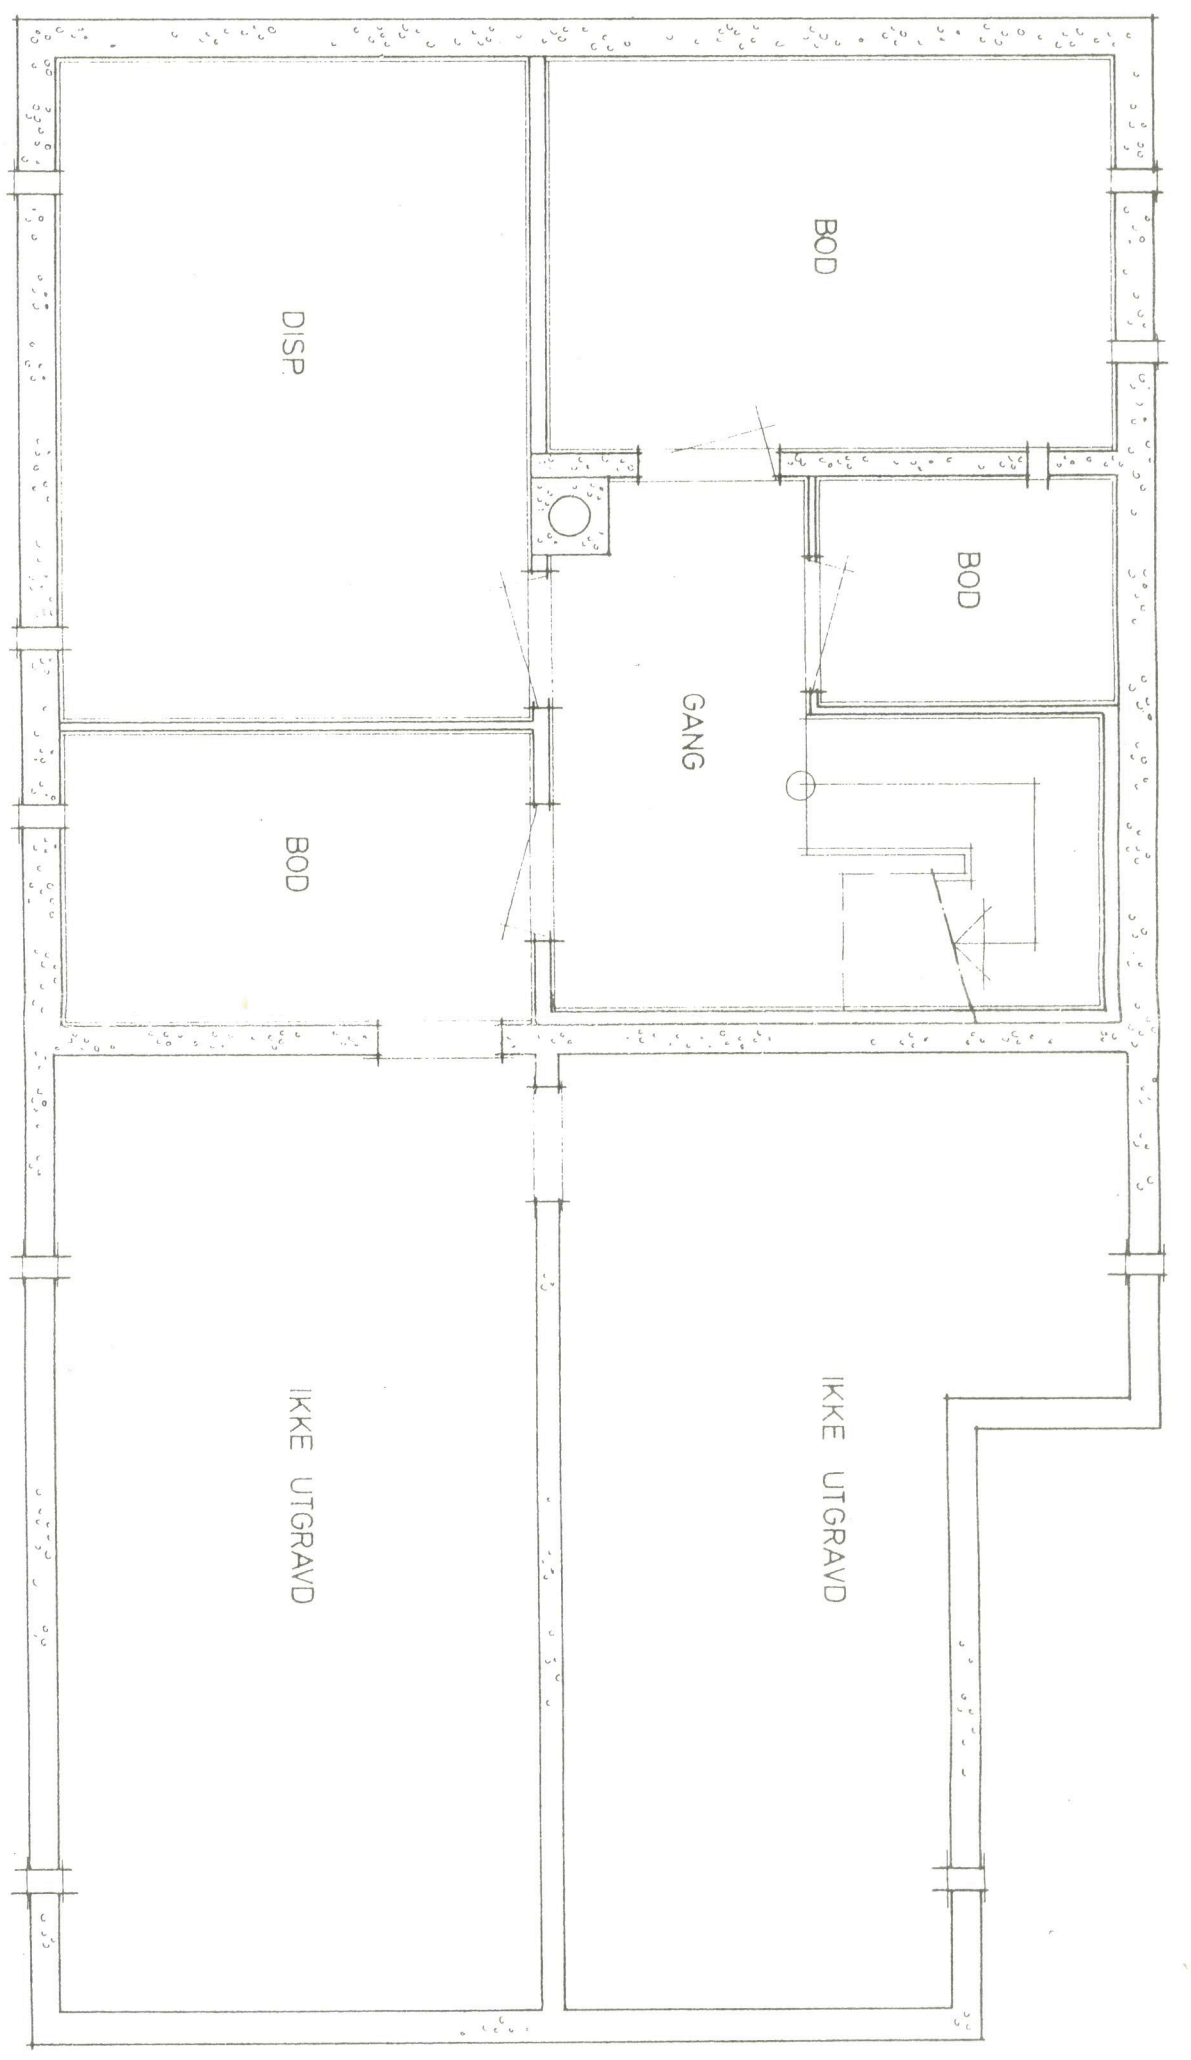

1340

EGEN TYPE
KJELLERPLAN

ASBJØRN MYRVOLL
LINDÅS

AS STEVNEBO, 5125 BØVÅGEN

Måstokk 1:50
Sørgen den 29.11.85

Ønskes nr 257/85

EH

DOMKIRKEGT. 3 - 5000 BERGEN
TELEFON (05) 31 60 80 - 31 45 60



Linné AS / ARKITEK
 5000 BERGEN
 123-96