


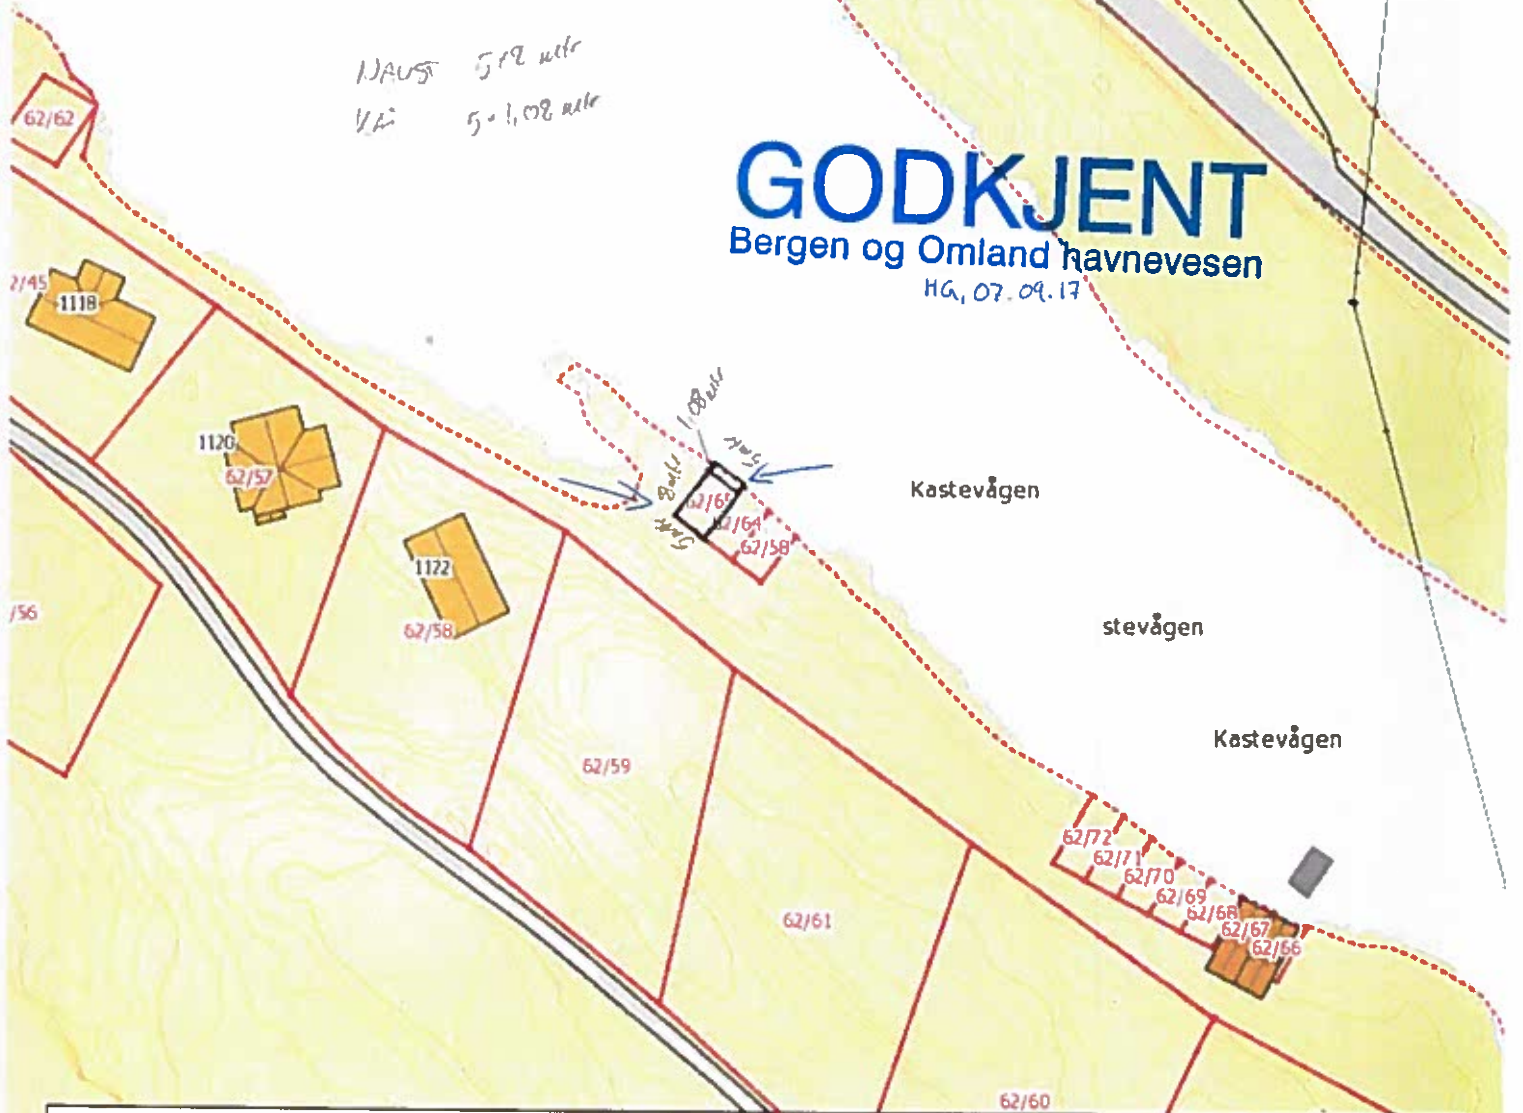

NAUST 5,19 mtr
VA 5-1,08 mtr

GODKJENT

Bergen og Omland havnevesen
HG, 07.09.17



Gnr-bnr 62-65 Lindås kommune		2017-09-06 10:51
Målestokk 1:1000		
Kystverket		