


D 1

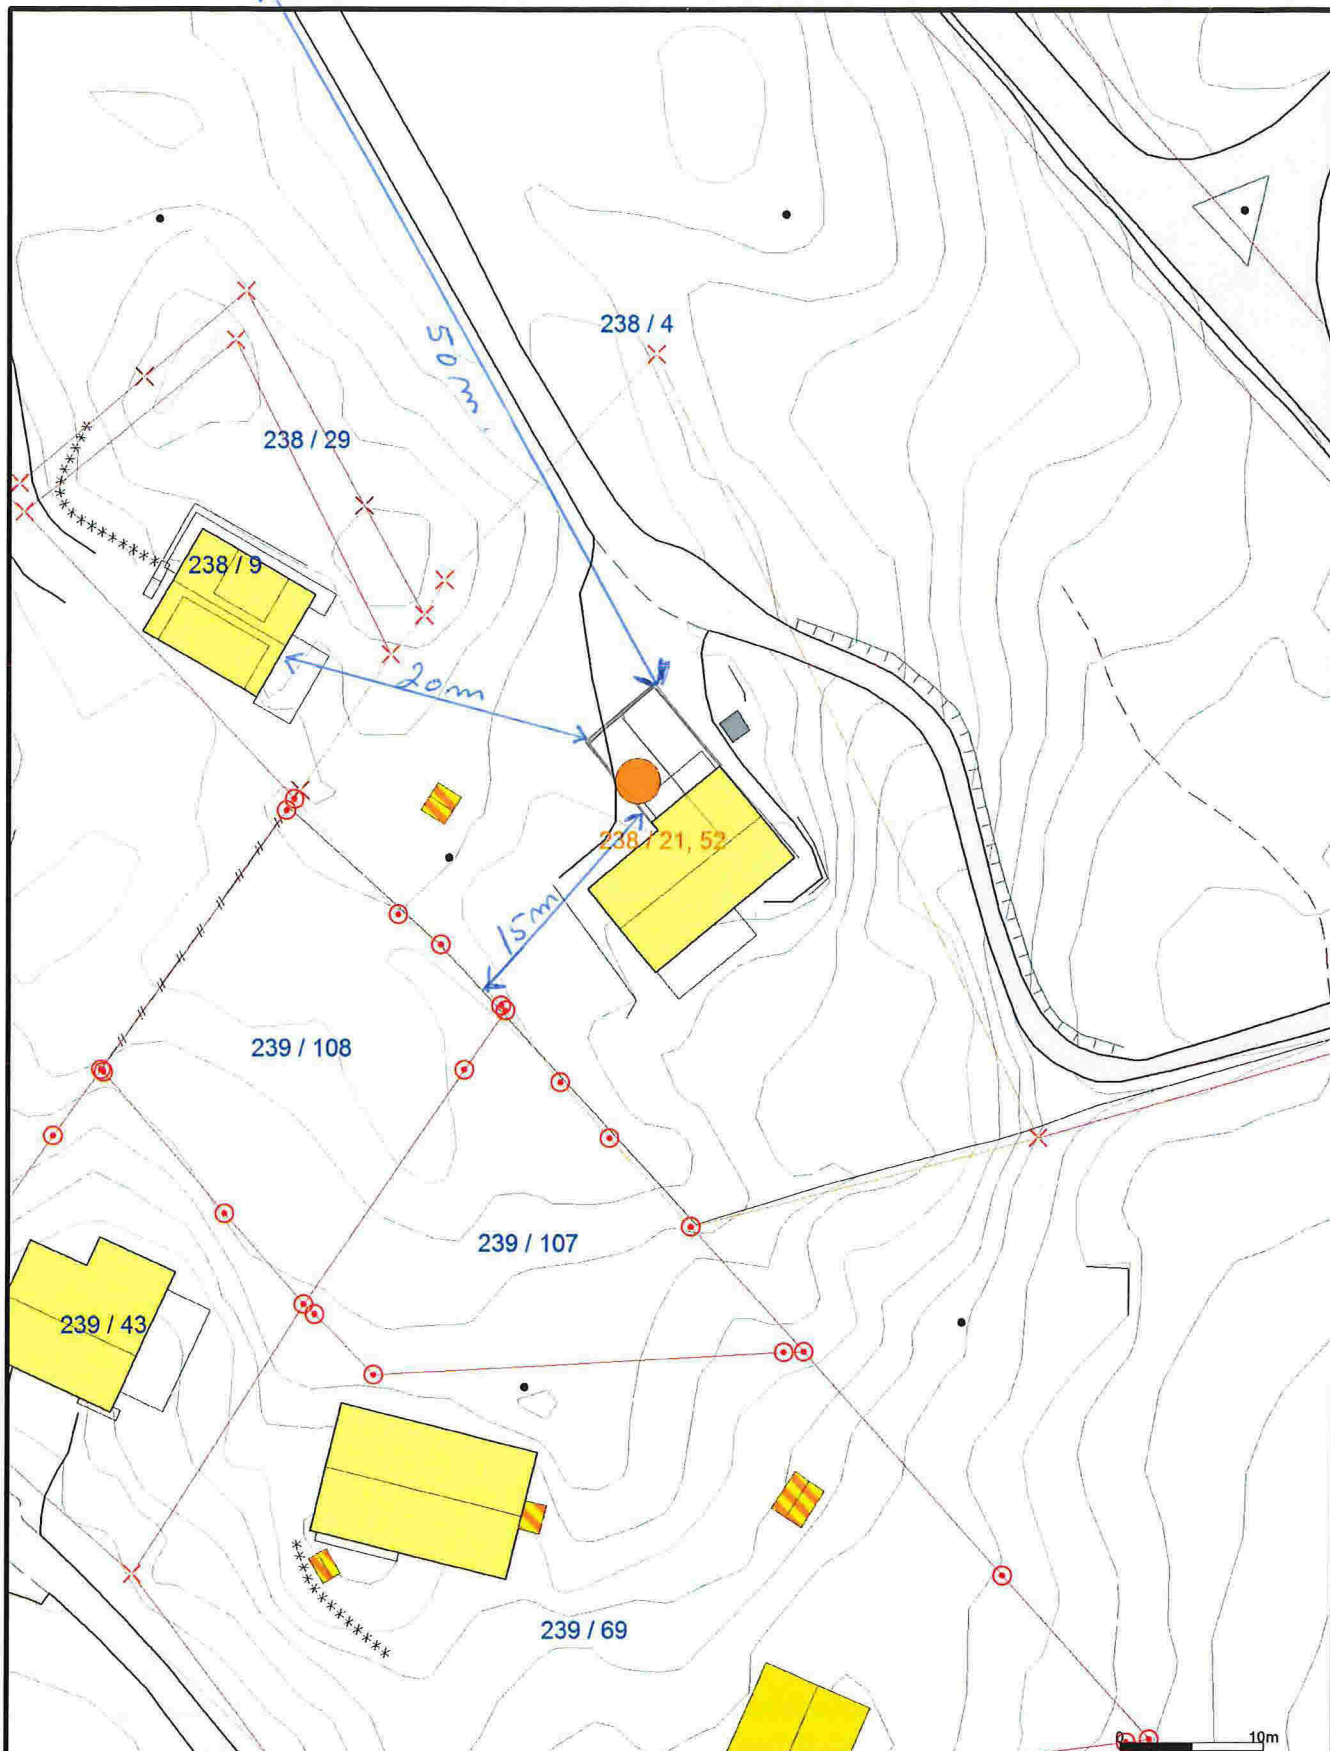

Målte Grenser	Storre bustader
Registrerte Grenser	Hytte/feriehuis
Udefinert grenser	Garasje/utluis
Terrengmålte grense	Industri/lager
Konstruert grensepunkt	Andre bygg
Bolig	
Bustad m/leilighet	
Våningshus	

Beliggenhet og høyder må oppfattes som orienterende.

Powel ASA	
Gemini	
Dato: 2017.05.30	
Sign: liin	

N

Målestokk
1:500