

## ERKLÆRING om AVSTAND til GRENSE

Undertegnede eiere av gnr. 137 , bnr. 215 i Lindås kommune,  
Gir herved eiere av gnr. 137 , bnr. 212  
anledning til å oppføre en garasje med boder  
på sin eiendom , - inntil 3.0 m. fra vår felles grense ,  
overenstemmende med kart , datert 2017.07.21, og vi  
forplikter oss til å holde en event. fremtidig bebyggelse  
på min eiendom i den avstand som Plan- og Bygningslov måtte bestemme.

Denne erklæring kan tinglyses som hefte på min  
eiendom - mot at eier av gnr. 137 , bnr. 212  
betaler alle gebyrer – og omkostninger.


Alversund , 19 . 08. 2017

Vibekke K. Vabø

Vibekke Kjellesvik Vabø

Rolf Vabø

Rolf Vabø

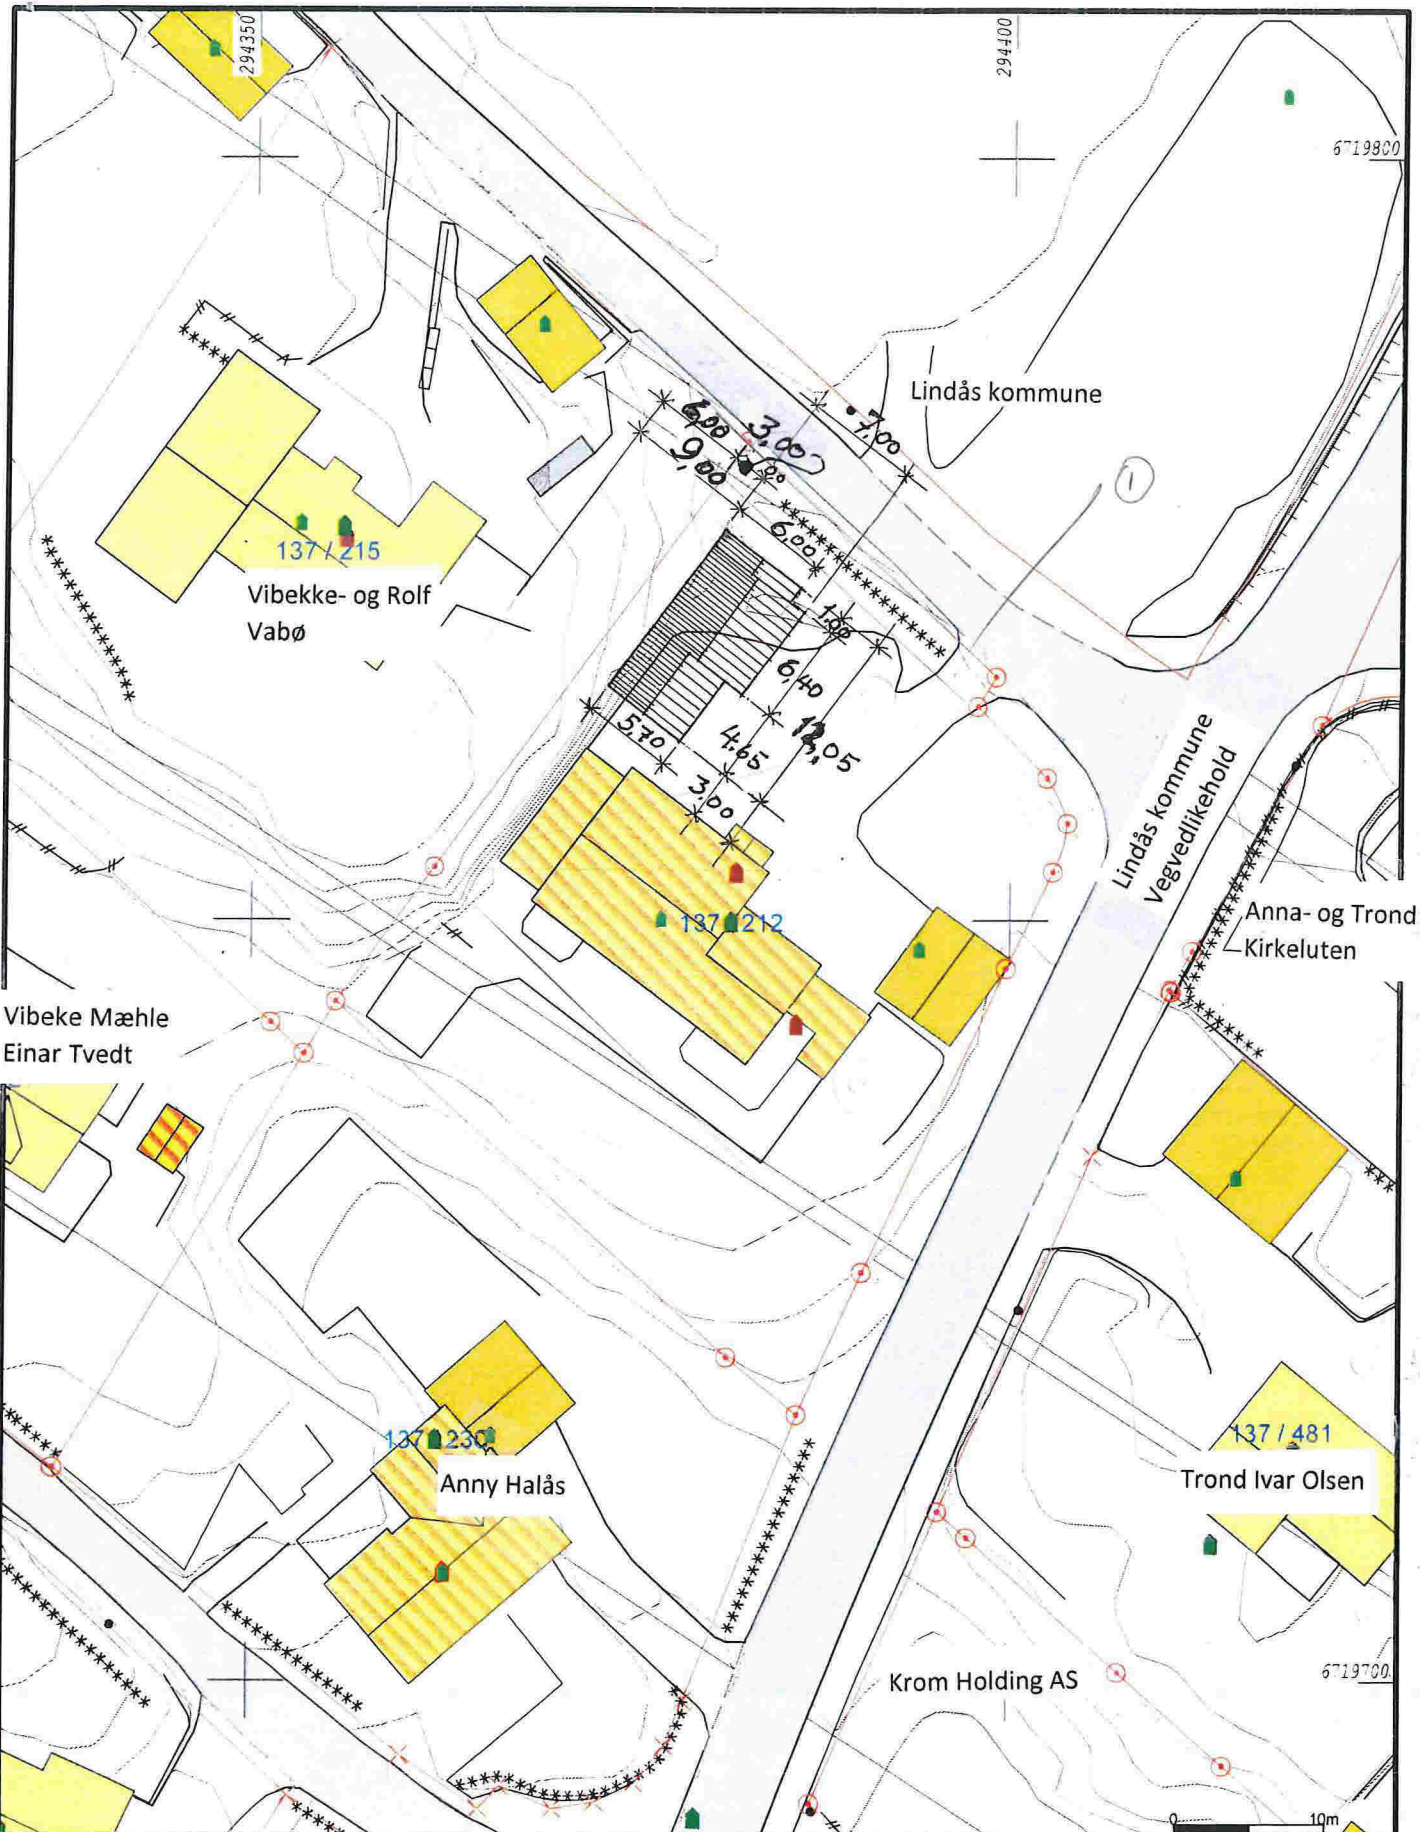


Vibeke Mæhle  
Einar Tvedt

	Malte Grenser		Storre bustader
	Registrerte Grenser		Hytte/feriehus
	Udefinert grenser		Garasje/uthus
	Terrengmålte grense		Industri/lager
	Konstruert grensepunkt		Andre bygge
	Bolig		
	Bustad m/leiligheter		
	Våningshus		



Lindås kommune  
Geodata avdeling

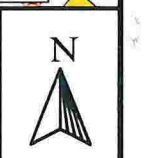

Dato: 2017.07.21  
Sign: lito

G.nr.137 B.nr.212

Målestokk  
1:500

Beliggenhet og høyder må oppfattes som orienterende.

Kommunens saksnr.	Prosjektnr.
-------------------	-------------



## Samsvarserklæring

etter plan- og bygningsloven (pbl) § 23-1, SAK10 kapittel 12  
Samsvarserklæringen skal sendes til ansvarlig søker.

Erklæringen gjelder							
Eiendom/ byggsted	Gnr.	Bnr.	Festenr.	Seksjonsnr.	Bygningsnr.	Bolignr.	Kommune
	137	212					LINDÅS KOMMUNE
	Adresse				Postnr.	Poststed	
	RISHAUGANE 2				5911	ALVERSUND	

Foretak	
Foretakets navn	Organisasjonsnr.
ABO HAGE OG MINGRAVERSERVICXE AS	984078951

Ansvarsrett erklært dato	04.08.2017	Arbeidet innen ansvars- området er avsluttet	<input checked="" type="checkbox"/> Ja	<input type="checkbox"/> Nei
-----------------------------	------------	-------------------------------------------------	----------------------------------------	------------------------------

Ansvarsområde	
Hentet fra erklæring om ansvarsrett	Funksjon (PRO, UTF) PRO
	Beskrivelse av ansvarsområde Arkitekturprosjektering

Ansvarlig for prosjektering:	
Det er ikke avdekket gjenstående arbeider innenfor ansvarsområdet som er til hinder for å gi:	
<input checked="" type="checkbox"/> Rammetillatelse	<input type="checkbox"/> Igangsettingstillatelse/ ett-trinns tillatelse
<input type="checkbox"/> Midlertidig brukstillatelse	<input type="checkbox"/> Ferdigattest

Ansvarlig for utførelse:	
<input type="checkbox"/> Midlertidig brukstillatelse – Gjenstående arbeider for denne delen av tiltaket frem mot ferdigattest	Angi gjenstående arbeider av mindre vesentlig betydning, innenfor den delen av tiltaket det søkes midlertidig brukstillatelse for
<input type="checkbox"/> Ferdigattest – Det er ikke avdekket feil eller mangler som hindrer ferdigattest	Angi resterende deler av tiltaket hvor det her ikke søkes om midlertidig brukstillatelse

Bekreftelser	
Vi bekrefter at kvalitetssikring er utført og dokumentert i henhold til erklæring om ansvarsrett og foretakets kvalitetssikring.	
<input checked="" type="checkbox"/>	Vi bekrefter at prosjektering er i samsvar med ytelser i TEK10 og preaksepterte ytelser (VTEK) eller ved analyse som viser at forskriftens (TEK10) funksjonkrav er oppfylt
<input type="checkbox"/>	Vi bekrefter at utførelse er i samsvar med produksjonsunderlag.

Erklæring og underskrift		
Foretaket er kjent med reglene om straff og sanksjoner i plan- og bygningsloven kap 32, og at det kan medføre reaksjoner dersom det er gitt uriktige opplysninger.		
Dato	Foretakets underskrift	Gjentas med blokkbokstaver
04.08.2017		PER LUNDIN <i>Peter Lundin</i>