

## Søknad om ferdigattest

Pbl § 21-10, SAK10 §§ 8-1 og 8-2

Søknaden gjelder							
Eiendom / byggested	Gnr.	Bnr.	Festnr.	Seksjonsnr.	Bygningsnr.	Bolignr.	Kommune
	148 10				Lindås		
Adresse					Postnr.	Poststed	
Skarsvegen 662					5911	Alversund	

**Ferdigattest**

Tilfredsstiller tiltaket kravene til ferdigattest?  Ja  Nei Hvis nei, fyll ut informasjonen nedenfor.

Det gjenstår følgende arbeider av mindre vesentlig betydning som vil bli utført innen 14 dager:

Type arbeider

Bekreftelse på at disse arbeidene er utført vil være kommunen i hende innen:

**Oppdatert dokumentasjon**

Er det foretatt ikke søknadspiktige endringer/justeringer i forhold til tillatelsen?  
 Ja  Nei Hvis ja, vedlegg oppdatert situasjonsplan, tegninger eller dokumentasjon som viser hva som er utført.

**Sluttrapport for avfall**

Sluttrapport av  vedlegges søknaden.

Ansvarlig søker forplikter seg til å påse at sluttrapporten blir ajourført og oppbevart.

**Varmesystem**

Energiforsyning		Varmefordeling		Ikke relevant
<input type="checkbox"/> Elektrisitet	<input type="checkbox"/> Sol	<input type="checkbox"/> Vannbåren gulvvarme	<input type="checkbox"/> Luftoppvarming	
<input type="checkbox"/> Biobrensel	<input type="checkbox"/> Gass	<input type="checkbox"/> Vannbåren radiator	<input type="checkbox"/> Kamin/ovn/peis	
<input type="checkbox"/> Varmepumpe-luft	<input type="checkbox"/> Olje/Parafin	<input type="checkbox"/> Elektriske varmekabler	<input type="checkbox"/> Annet	
<input type="checkbox"/> Varmepumpe - berg/sjø	<input type="checkbox"/> Annet	<input type="checkbox"/> Elektriske panelovner		
<input type="checkbox"/> Fjernvarme/spillvarme				

**Erklæring**


Det bekreftes at tilstrekkelig dokumentasjon som grunnlag for driftsfasen er overlevert byggverkets eier.

**Vedlegg**


Beskrivelse av vedlegg	Gruppe	Nr. fra - til	Ikke relevant
Situasjonsplan, avkjøringsplan	D	-	<input checked="" type="checkbox"/>
Tegninger, plan, snitt, fasade	E	2 - 2	<input type="checkbox"/>
Redegjørelser/kart	F	1 - 1	<input type="checkbox"/>
Gjennomføringsplan	G	-	<input checked="" type="checkbox"/>
Sluttrapport for avfallsplan og miljøsaneringsbeskrivelse	K	-	<input checked="" type="checkbox"/>
Boligspesifikasjon i matrikkelen	H	-	<input checked="" type="checkbox"/>
Uttalelse/vedtak fra annen offentlig myndighet	I	-	<input checked="" type="checkbox"/>
Andre vedlegg	Q	-	<input checked="" type="checkbox"/>

**Underskrifter**

Ansvarlig søker for tiltaket (for tiltak etter pbl § 20-1)			Tiltakshaver (bare for tiltak uten ansvarlig søker pbl § 20-4)		
Foretak Stendal vvs as			Navn Ørjan Lilleskaret		
Kontaktperson Heidi Meland	Telefon	Mobiltelefon 40017963	Kontaktperson	Telefon	Mobiltelefon
E-post post@stendalvvs.no			E-post orjan.lilleskare@tess.no		
Dato 26.09.2017	Underskrift <i>Heidi Meland</i>		Dato	Underskrift	
Gjentas med blokkbokstaver STENDAL VVS AS			Gjentas med blokkbokstaver		

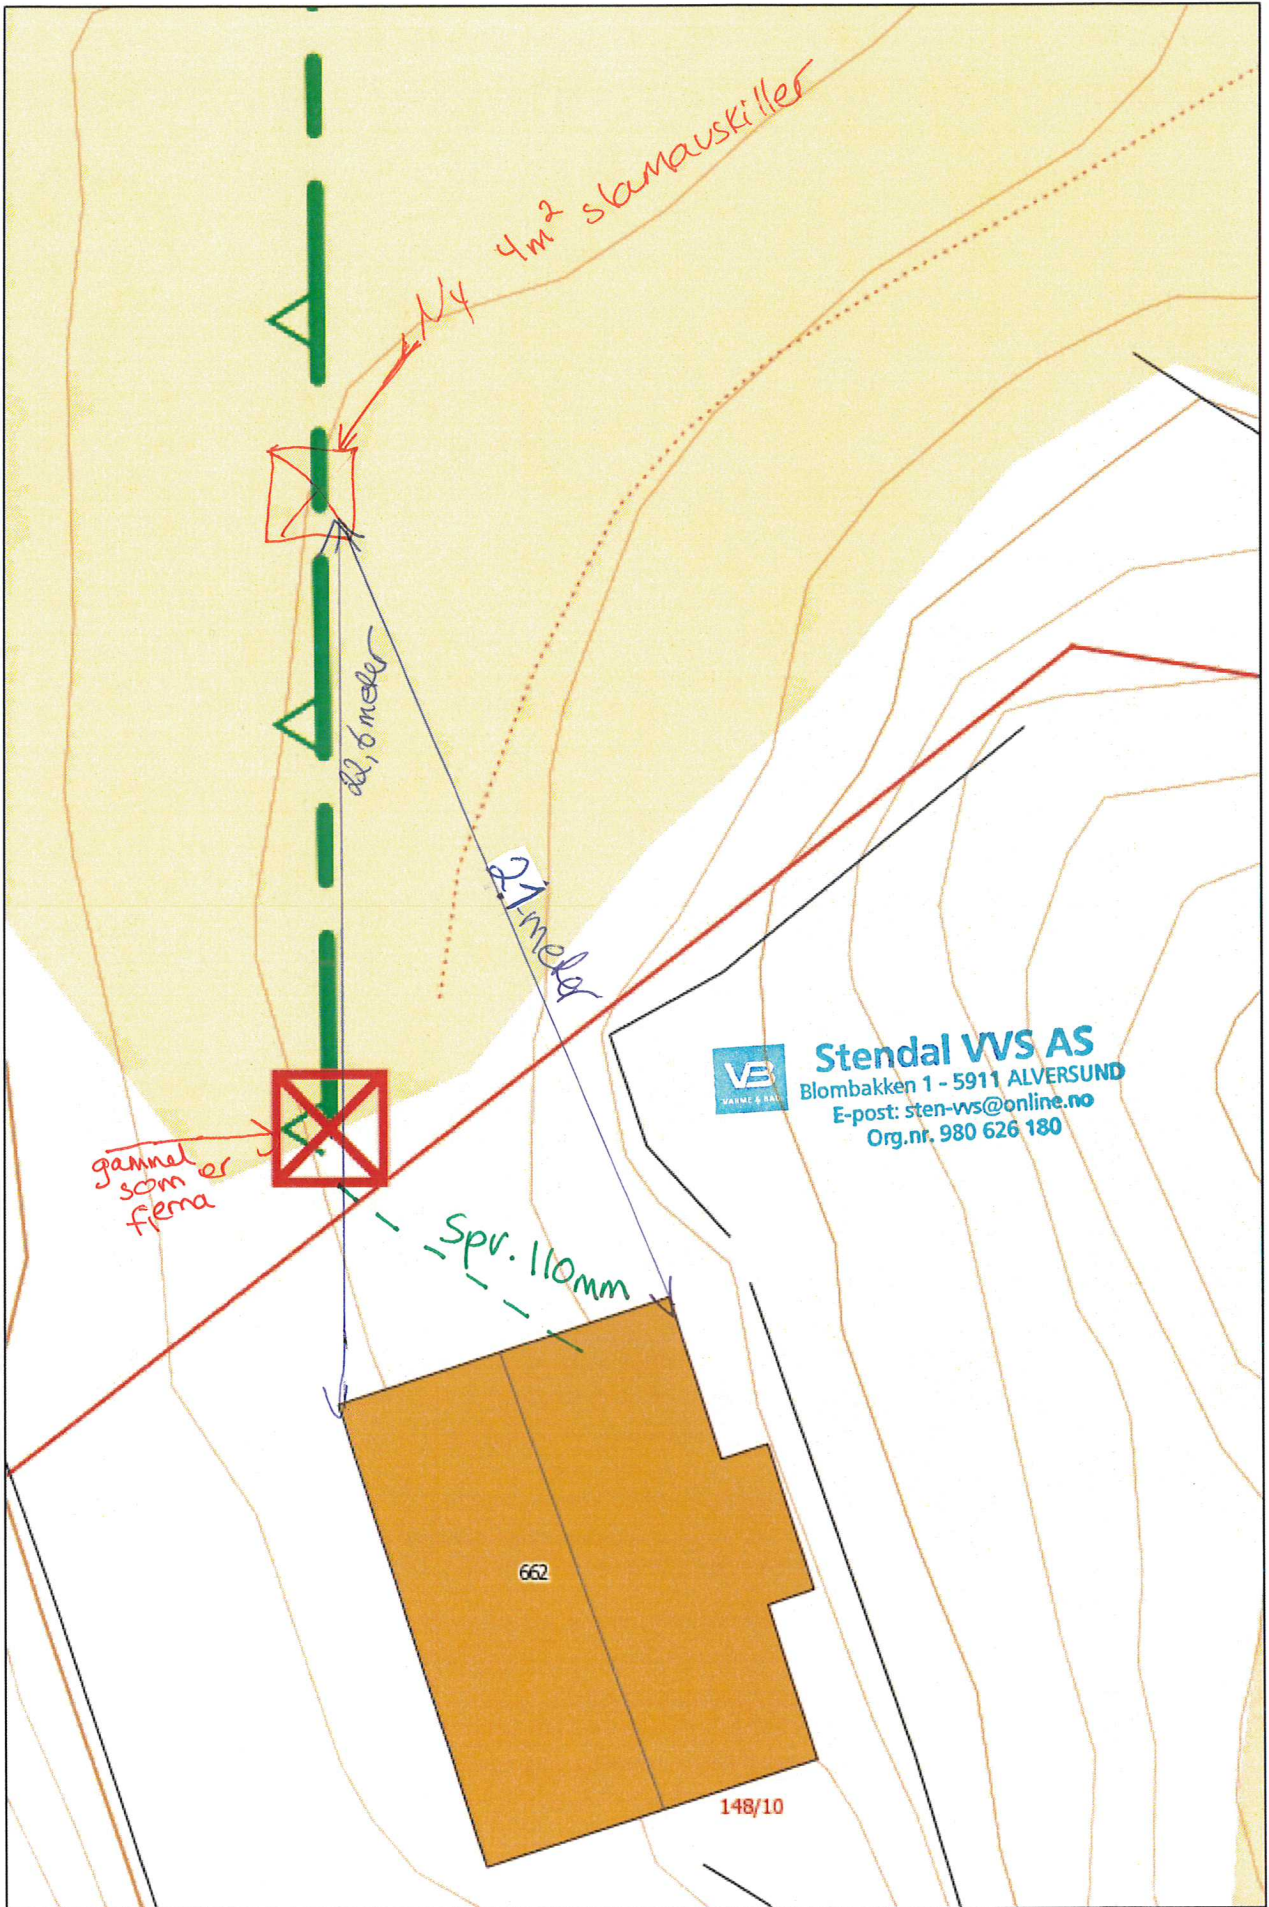

SL  
43

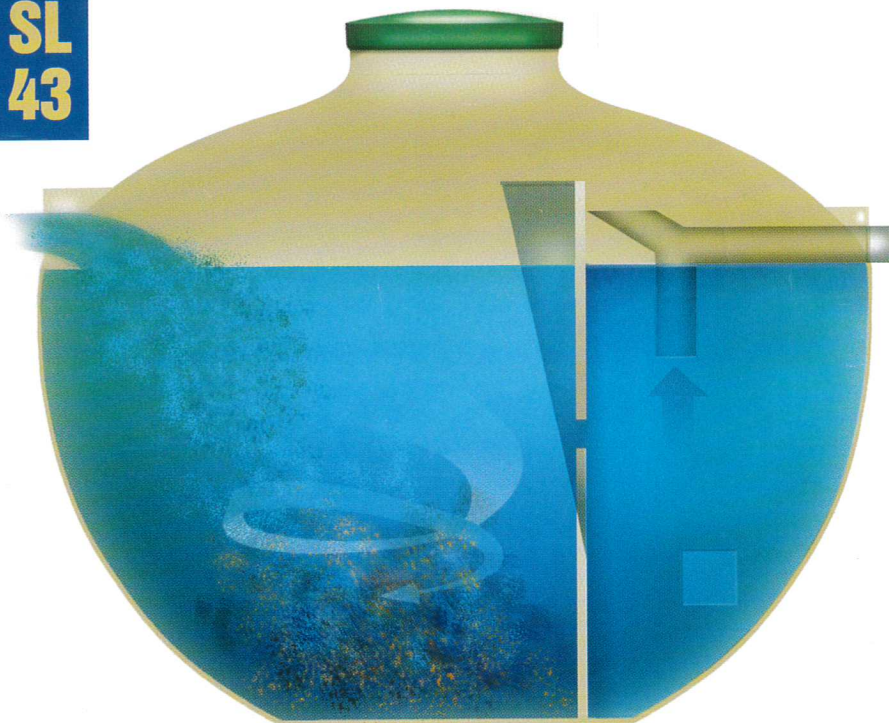

# SLAM-AV-SKILLER SL - 43

For 1 stk boligenhet med  
klosettavløp tilknyttet

Nedgravingsdybde	:	1000 mm fra terreng til lokk
Våtvolum	:	4 m <sup>3</sup>
Vekt	:	170 kg
Dim. inn-/utløp	:	110 mm
Antall kammer	:	3
Total høyde	:	1800 mm
Største diameter tank	:	2300 mm
Diameter skjøtestykke	:	600 mm

Kan leveres med 1 eller 2 kammer på bestilling.

Leveres med låsbart lokk.

Skjøtestykke på 500 mm eller 1000 mm høyde leveres for større nedgravingsdybder.

Tanken plasseres på 200 mm sandskikt og avstemples mot setninger.  
Rundt tanken fylles 200 mm lag av sand eller stenfrie masser.

Monteringsanvisning er festet på hver tank.

