



Nabovarsel

Sendes til berørte naboer og gjenboere

Ved riving skal kreditorer med pengeheftelser i eiendommen varsles, plan- og bygningsloven § 21-3

Til	LINDÅS KOMMUNE
	Klassering
Lindås Kommune Felles postmottak Kvernhusmyrane 20 5914 ISDALSTØ	28 SEPT 2017 17/19
	Ark. saksnr. Løpenr.
Som eier/fester av	Saksh. Tilgangskode
Gnr. Bnr. 188 116	

Tiltak på eiendommen				
Kommune	Gnr.	Bnr.	Adresse	Eier/fester
Lindås	188	73	Stallane 7, 5914 ISDALSTØ	Aslak Bauge

Det varsles herved om		
Tiltakstype	Næringsgruppekode	Formål
Tilbygg med samlet areal større enn 50 m ²	X Bolig	bolig

Nabovarselet gjelder
Søker med dette om tilbygg til bolig i øst samt balkong i vest

Arealdisponering
Planstatus mv.
Gjeldende plan Navn på plan
Reguleringsplan del av gnr 188 gjervik ytre

Spørsmål og merknader vedrørende nabovarsel
Ansvarlig søker
navn VILLANGER&SØNNER AS
Kontaktperson
navn e-postadresse Mobiltelefon
Rune Kristoffersen rune.kristoffersen@villanger.no 92685032
Merknadene sendes:
Eventuelle merknader skal være mottatt innen 2 uker etter at dette varsel er sendt. Ansvarlig søker/tiltakshaver skal sammen med søknad sende innkomne merknader og redegjøre for eventuelle endringer.
Navn Postadresse e-postadresse
VILLANGER&SØNNER AS KNARVIK, 5914 ISDALSTØ rune.kristoffersen@villanger.no

Nabovarsel

Sendes til berørte naboer og gjenboere

Ved riving skal kreditorer med pengeheftelser i eiendommen varsles, plan- og bygningsloven § 21-3



Vedlegg

Vedleggstype	Gruppe	Beskrivelse av vedlegget
Tegning ny fasade	E	
Tegning ny plan	E	
Tegning ny snitt	E	
Situasjonsplan	D	

Signering

Ansvarlig søker/Tiltakshaver

Sted Knarvik


Dato 27.09.17

Signatur 

Gjentas med blokkbokstaver


Rune Kristoffersen

Ikke i målestokk

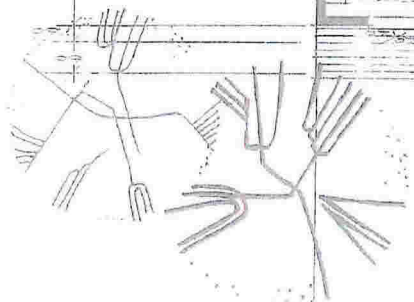

Ny Balkong
12500
1500

Ny Balkong
1030

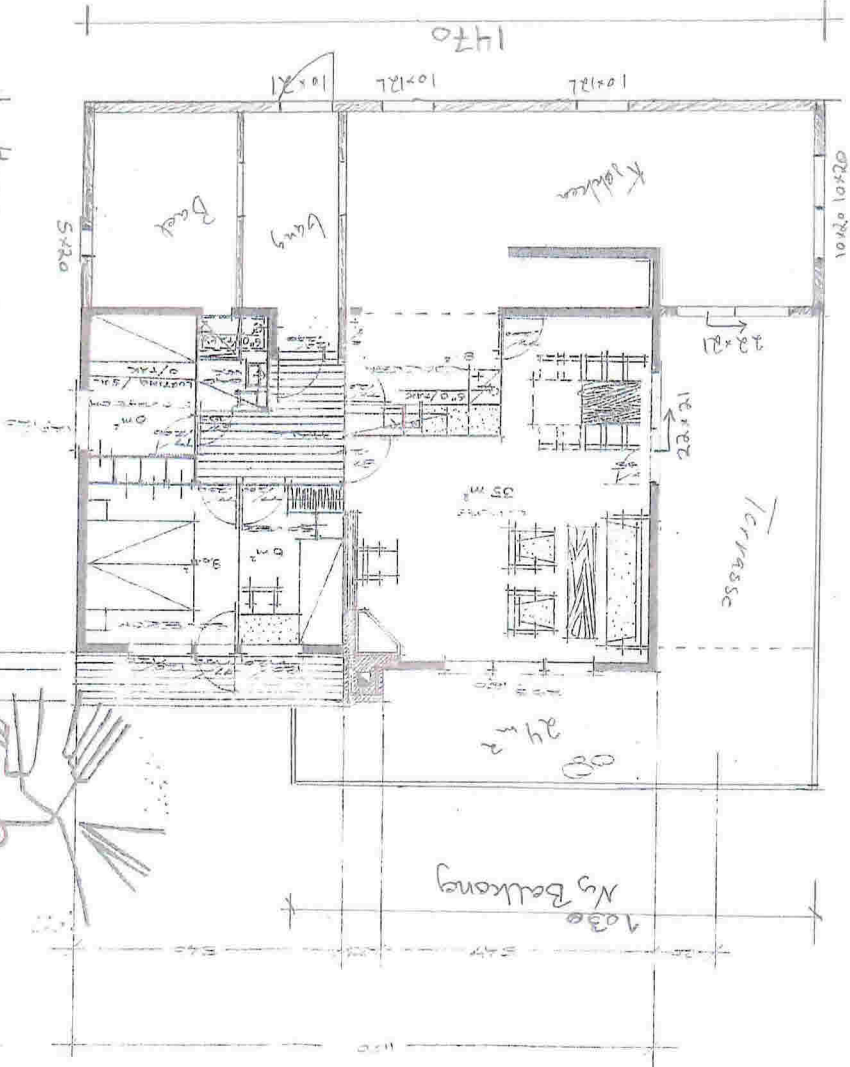

Gløtt til hovedinngang

4000
Tilbygg



TYPE 5



G. BLOCK
WATNE
TELEFON 02 980 - SANDNES

BYGGHÆRE		HAKON GAUG	
BYGGKLASSE		TERMINES P.R. BERLEVU	
G. BLOCK		WATNE	
TELEFON 03 580 - SANDNES			


TYPE 5

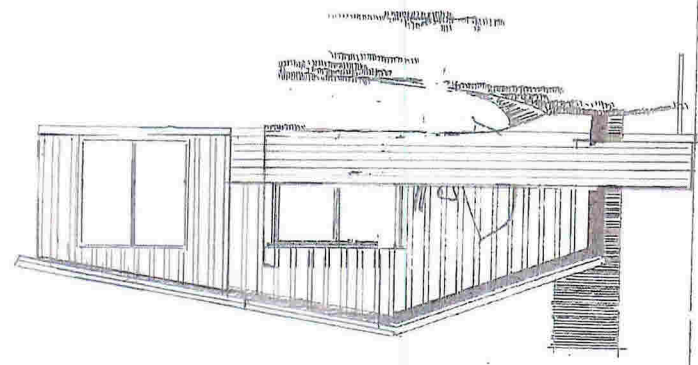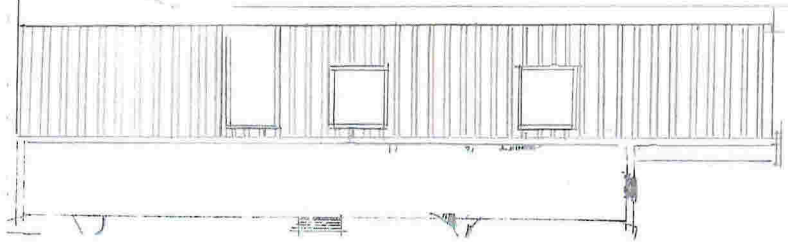

Tilbygg

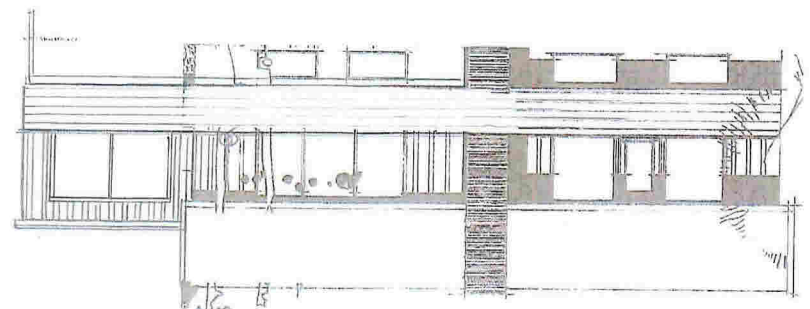



Tilbygg

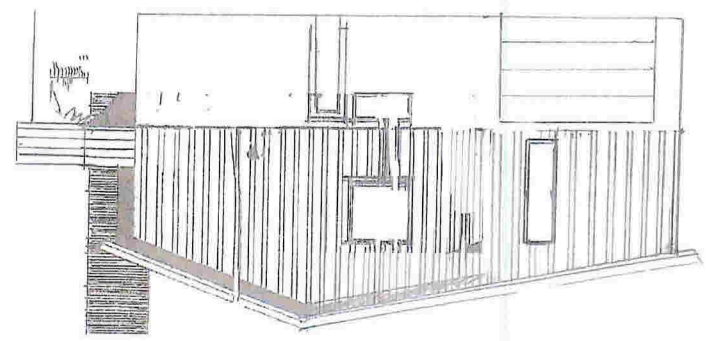

Tilbygg

Ikke i målestokk


ikke i målestokk

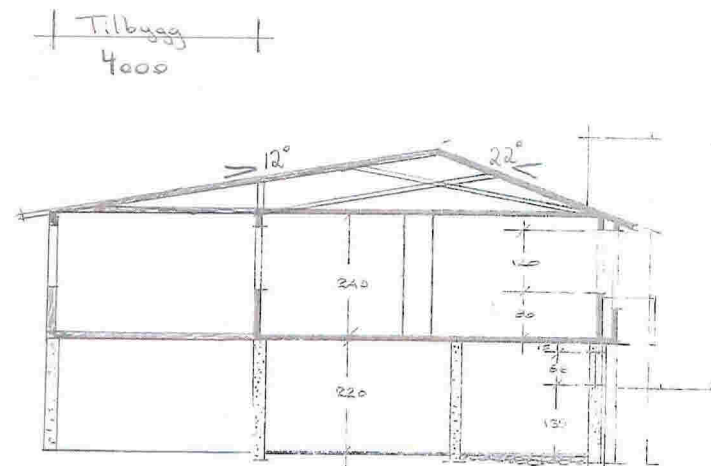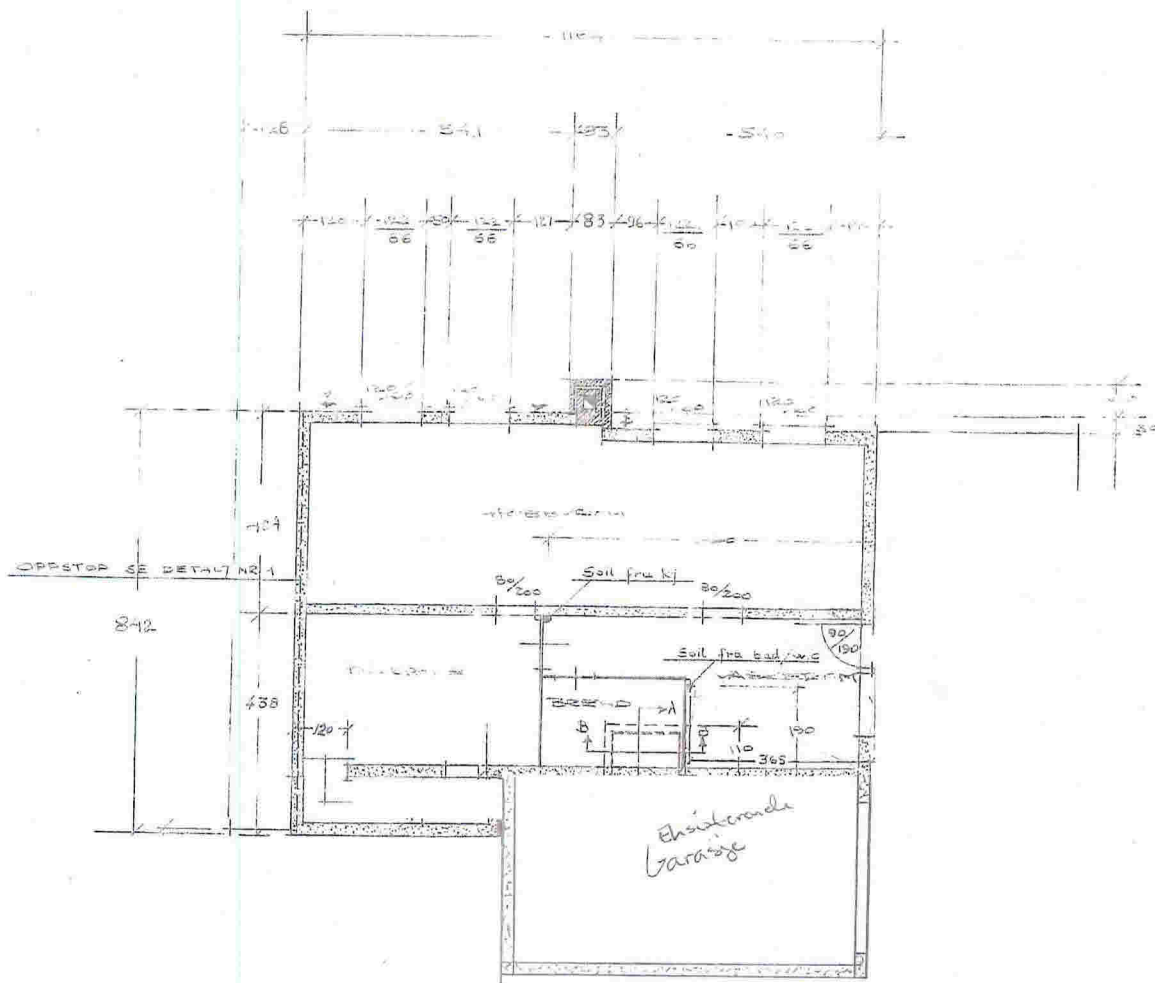

Enkeltbygning

TYPE 5

BYGGERE	1000
BYGGEPLASS	1000
G. BLOCK WATNE	TEGN
TELEFON 63 580 - SANDNES	SEN

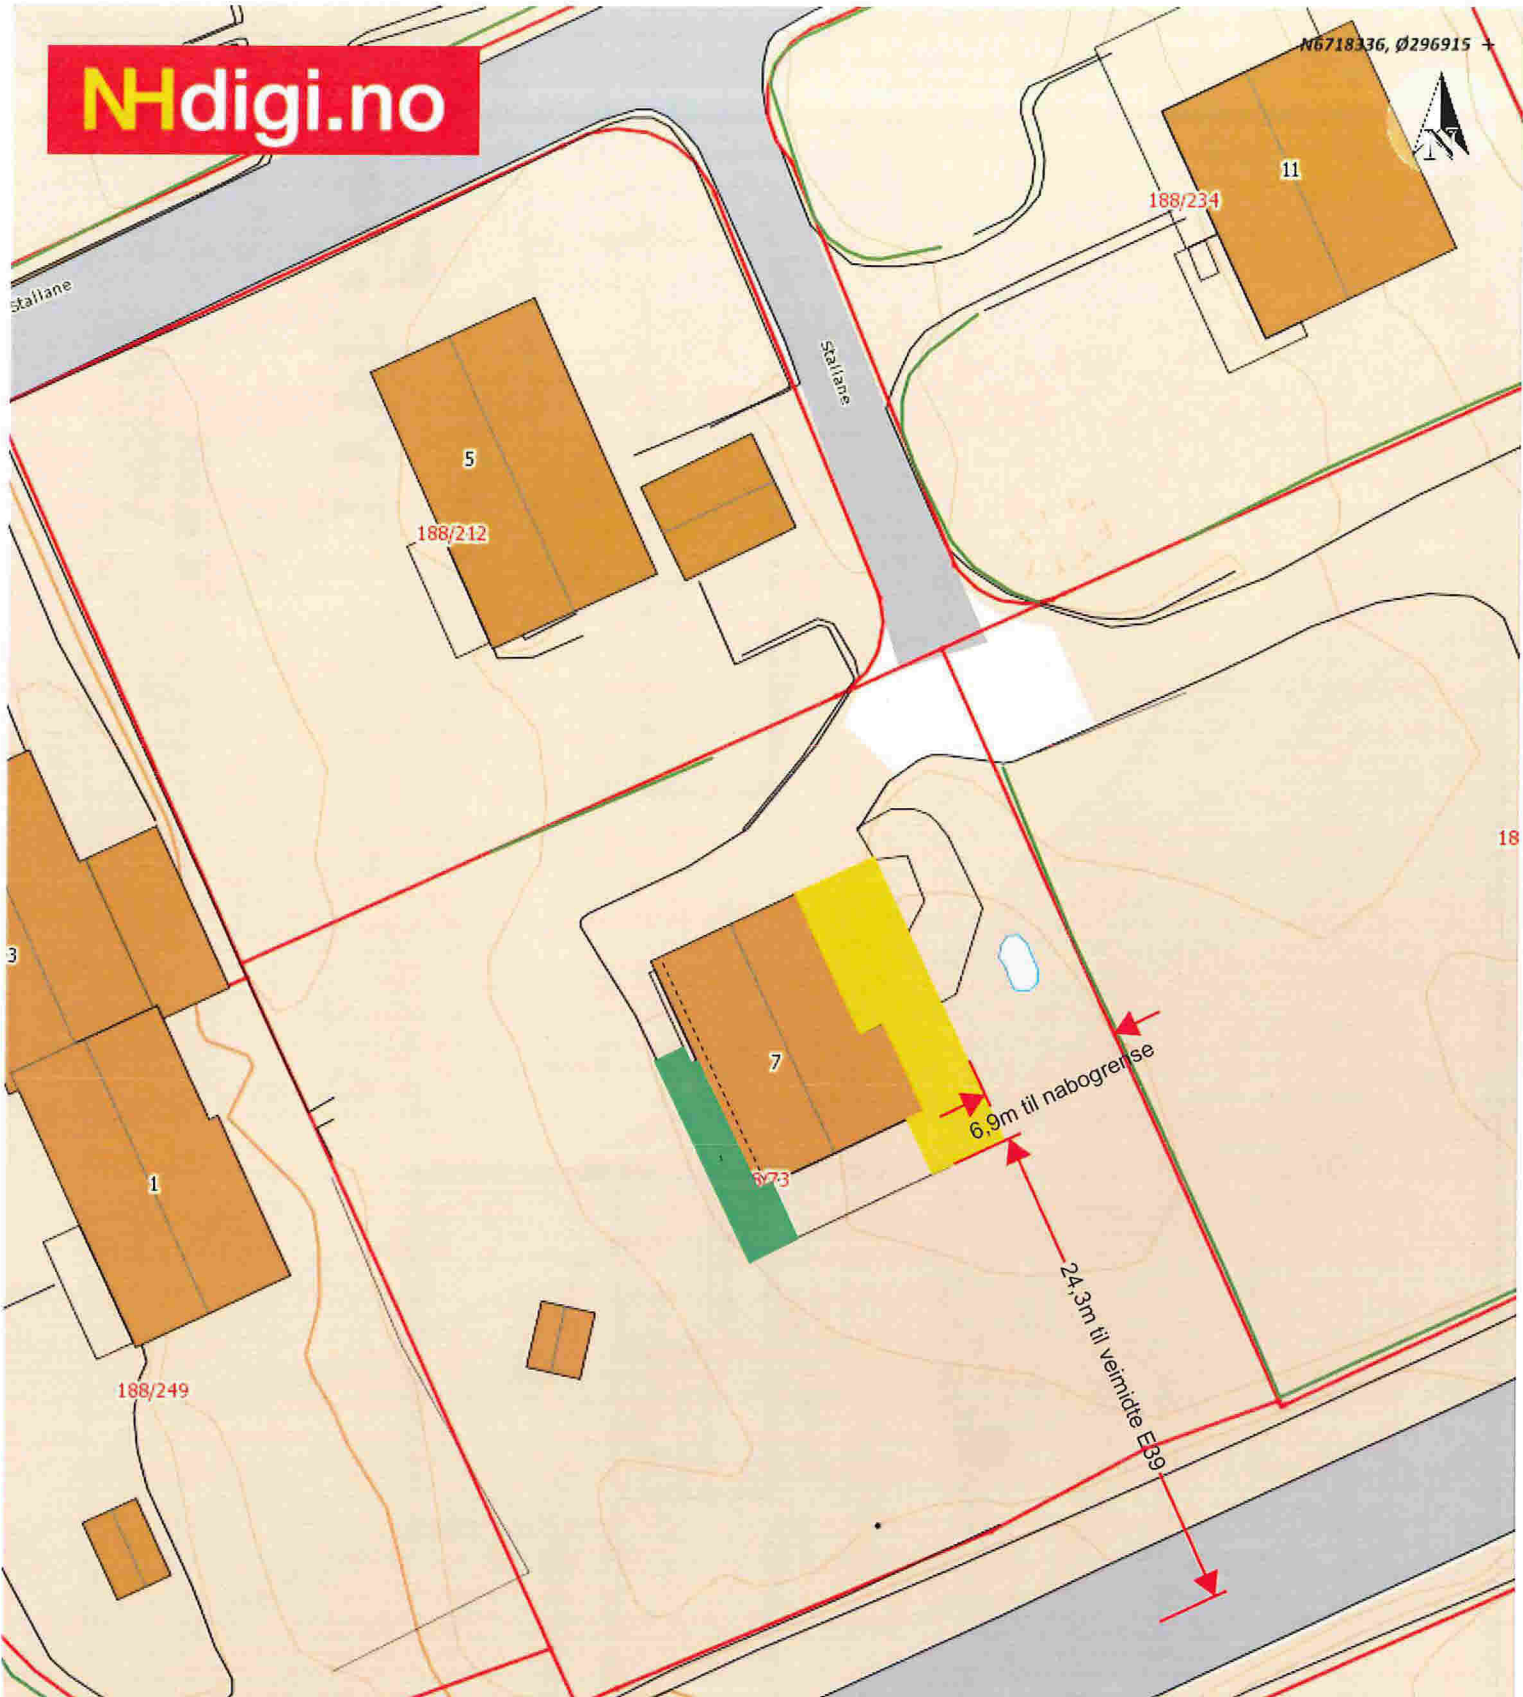

Situasjonskart -

Situasjonsplan tilbygg g/bnr 188/73 Stallane 7/5914 Isdalstø

situasjonsplan

2017-09-08 08:35

-  = Tilbygg Bolig
-  = Ny Balkong
-  = Eksisterende Bolig

Målestokk 1:350
tegn av R.K

Data fra Kartverket, Norge Digitalt og Nordhordland digitalt

 15m