

VEST



NORD





ØST



SØT

B				D		
A				C		
Rev.		Sign.	Dato	Rev.		Dato
					AREALER	
					BYA (BEBYGGET AREAL)	BESTÅENDE 124,2 NYBYGG 26,4
Arkitektcompagniet as, Gjørdingskjenet 32 5179 Godvik 55937883/90862653.post@arkitektcompagniet.com hjemmeside:www.arkitektcompagniet.com					BRA (BRUKSAREAL)	
Tiltakshaver					Dato	
JOHN LUIS MJØS					15.07. 13.	
Byggeplass					VEDLEGG	
SVEHAUGANE 6A					NR. - E	
Eiendom					2	
GNR 108/302					Tegn.nr.	
Prosjekt					Kommune	
PÅBYGG CARPORT					LINDÅS	
					Tegning	
					FASADER	
Tegningen eies av Arkitektcompagniet as og kan ikke benyttes før full betaling er mottatt. Tegninger kan kun benyttes for ovennevnte prosjekt.						

NORD Fasade

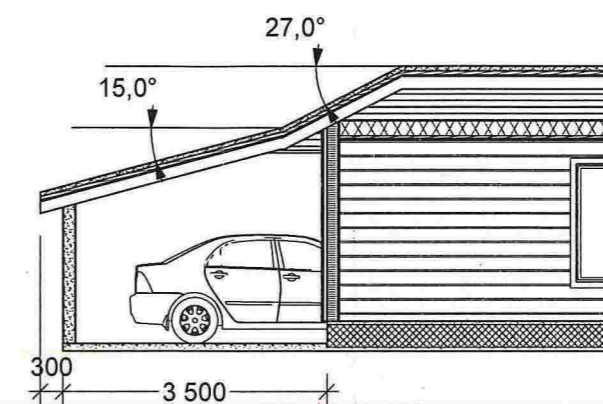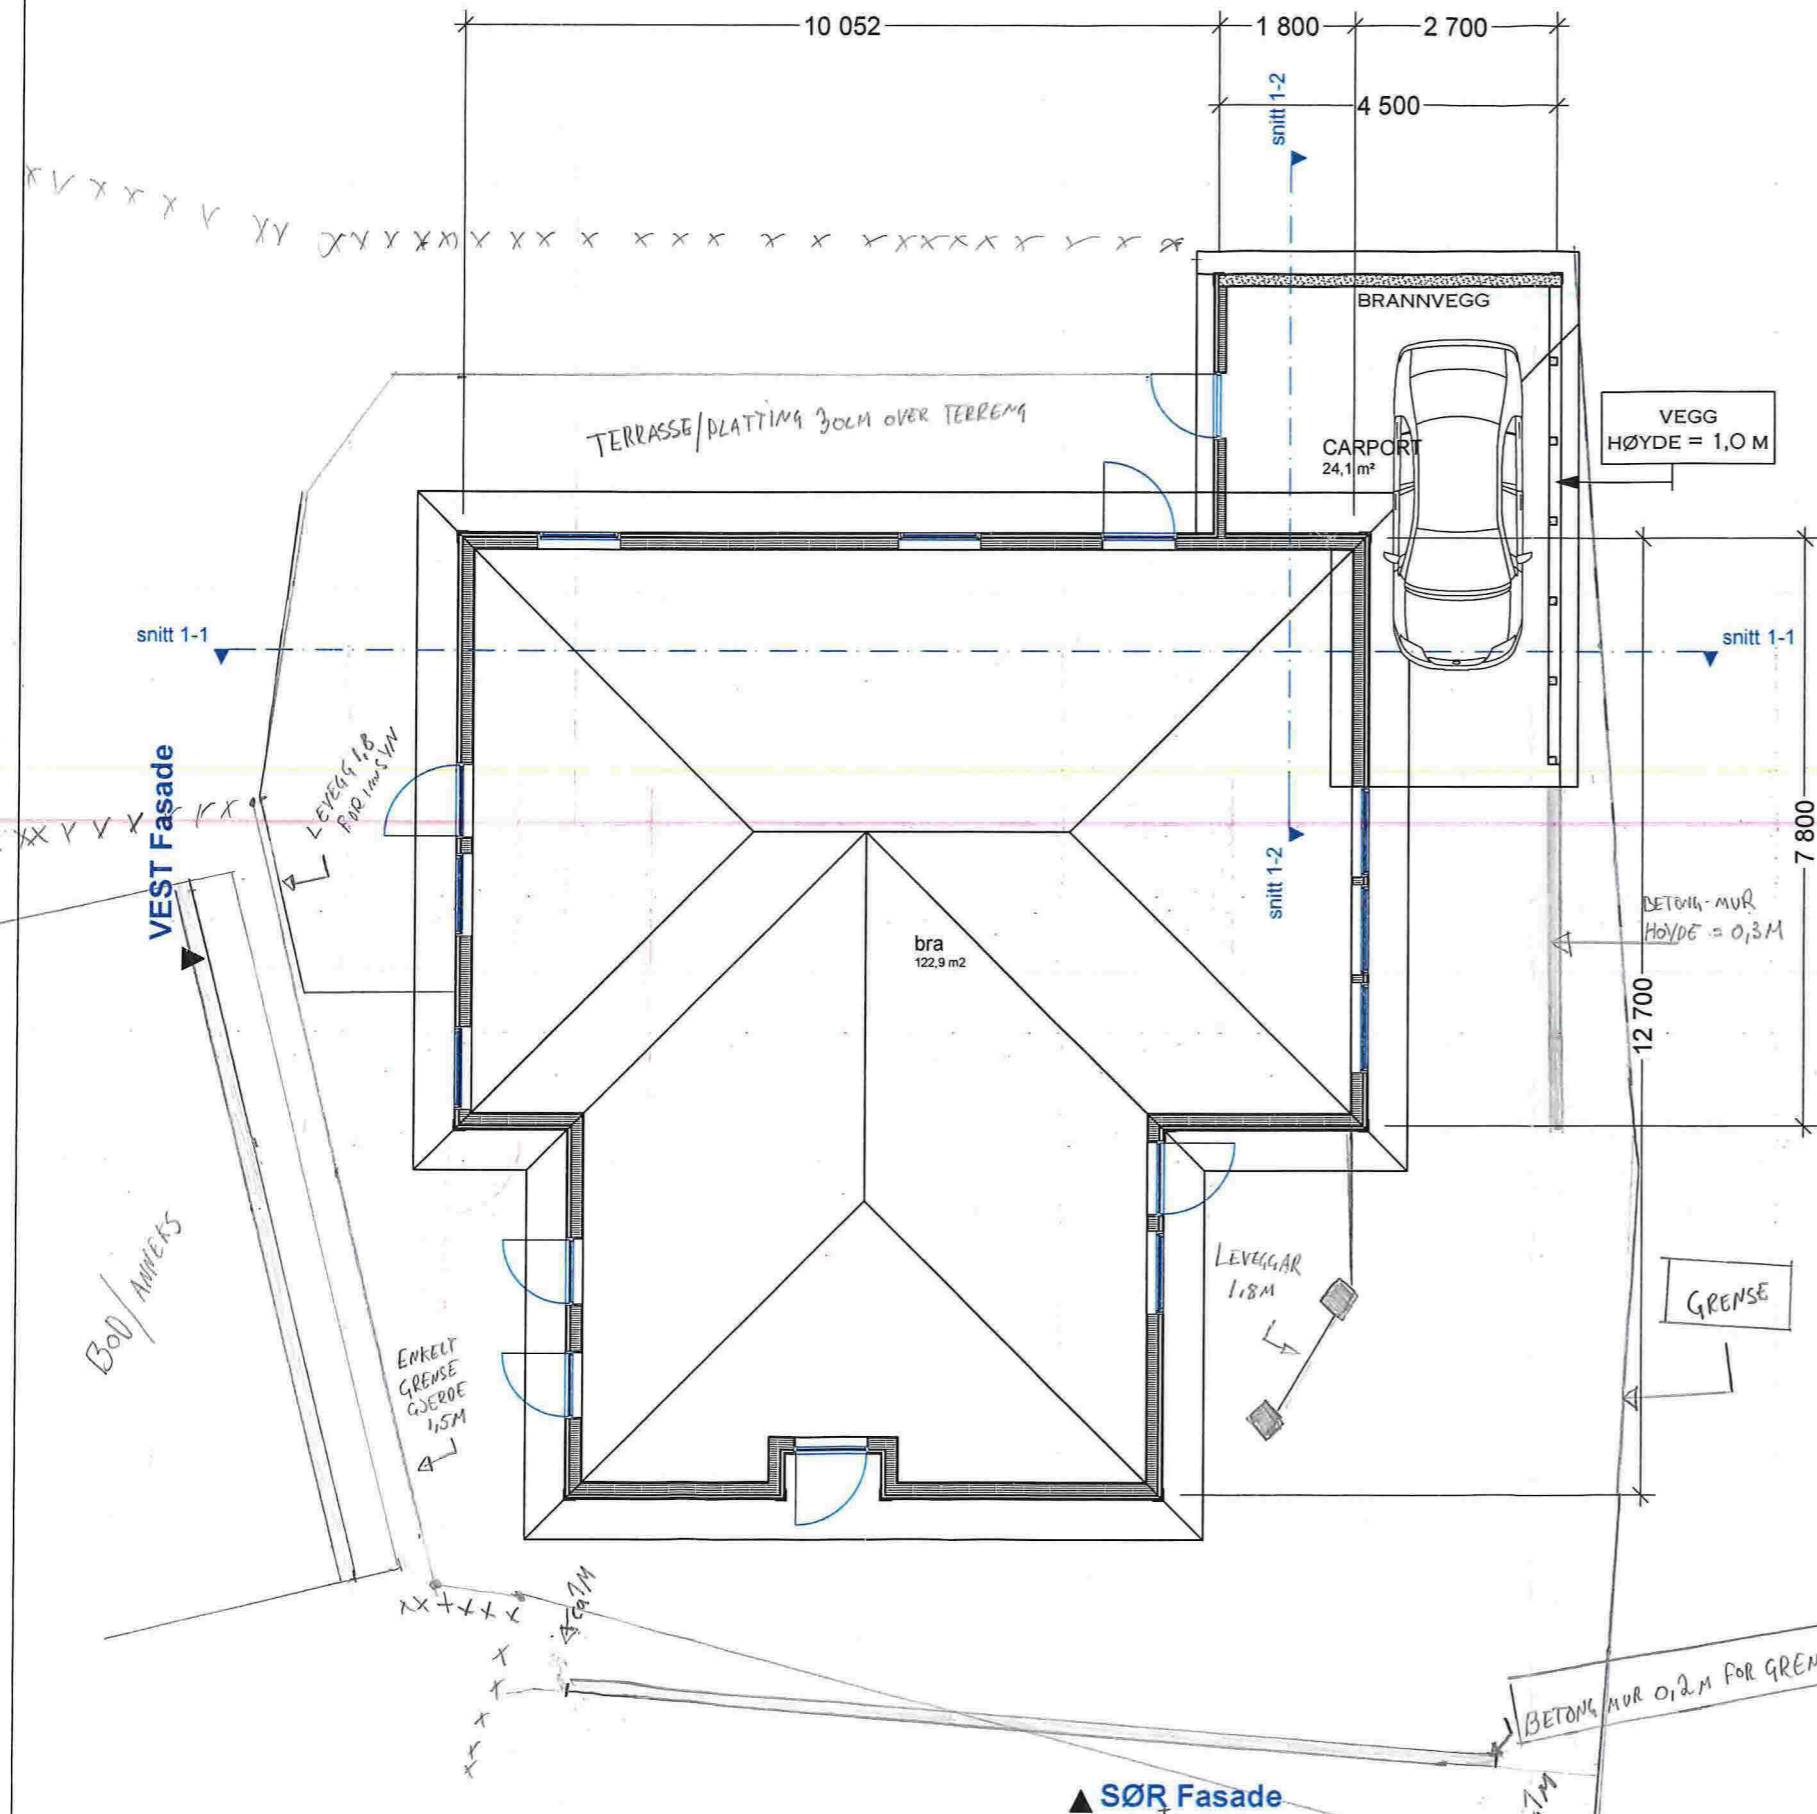

ØST Fasade

B				D			
A				C			
Rev.		Sign.	Dato	Rev.		Sign.	Dato
				AREALER		Målestokk:	
				BYA (BEBYGGET AREAL)	BESTÅENDE 124,2 NYBYGG 26,4	1:100	
Arkitektcompagniet as, Gjerdingsskjenet 32 5179 Godvik 5937883/90862653, post@arkitektcompagniet.com hjemmeside: www.arkitektcompagniet.com				BRA (BRUKSAREAL)		Sign.	ST
				BESTÅENDE BRA = 122,9 TILBYGG BRA 24,1		Dato	
Tiltakshaver				LINDÅS		VEDLEGG	
JOHN LUIS MJØS				LINDÅS		NR. - E	
Byggeplass		Eiendom				2	
SVEHAUGANE 6A		GNR 108/302		KOMMUNE		Tegn.nr.	
Prosjekt		PÅBYGG CARPORT		LINDÅS			
				Tegning		2	
				PLAN OG SNITT			

Tegningen eies av Arkitektcompagniet as og kan ikke benyttes før full betaling er mottatt. Tegninger kan kun benyttes for ovennevnte prosjekt.