


1. 2. 3. 4. 5. 6. 7.

A.

B.

C.

D.

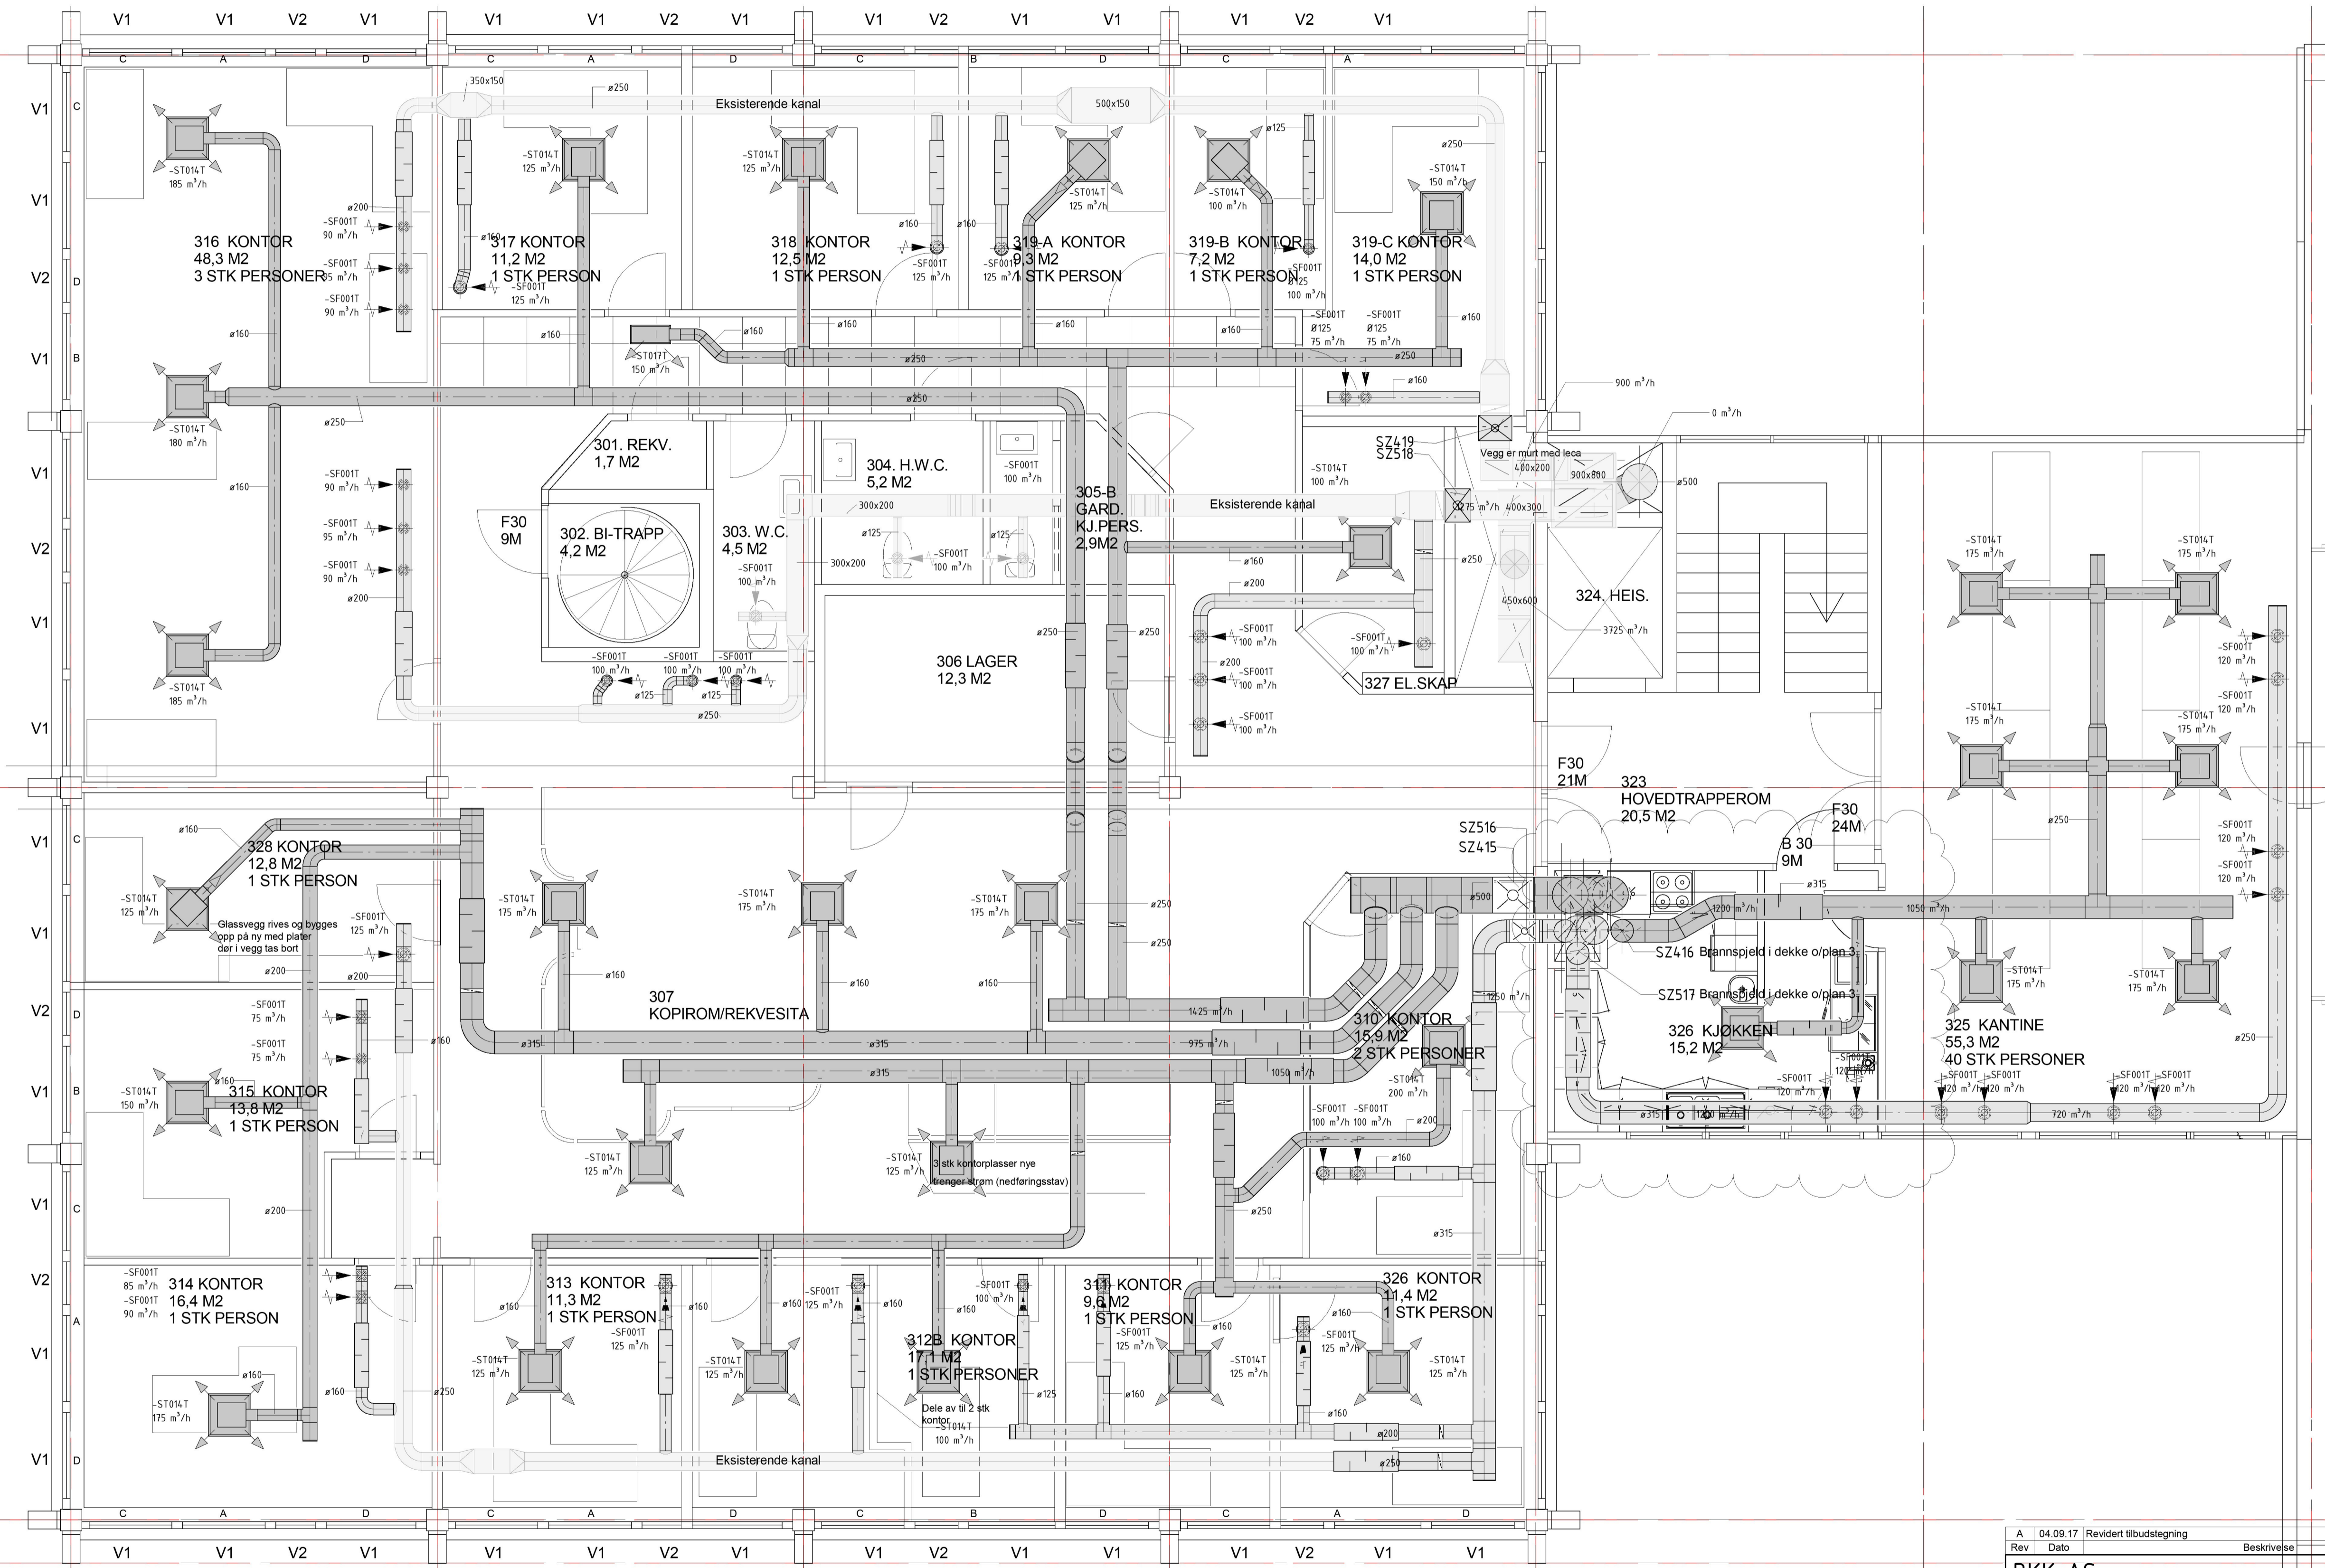

Rev	Dato	Revidert tilbudstegning	Beskrivelse	Nr.	Saksb. / Sidem.k. / Oppdr.a
A	04.09.17	Revidert tilbudstegning			kjre
BKK AS			Tegnet av kjre		
Nytt ventilasjonsanlegg KLV Knarvik			Saksbehandler kjre		
Plan 3 Luftbehandling			Oppdragsansvarlig jue		
			Fag VVS		
			Målestokk 1:50		
			Dato 12.04.2017		
Oppdragsnr. A086788			Status		
Tegningsnummer V360-20-04			Arbeidstegning		
			Rev A		



Filnavn: C:\CAD\Revit\Local\BKK\_Knarvik\_kjre.rvt