

SE TEGN NR 413/6

SE TEGN NR 413/5

SE TEGN. NR. 413/6

156 MESAN.T

155 MESAN.T.F.R

SE TEGN. NR. 413/6

154 HEIS

153 HOVEDTRONN



151 DISPONIBELT

152 DISPONIBELT

MESANIN BILVERKST.

SNITT A-A

SNITT C-C

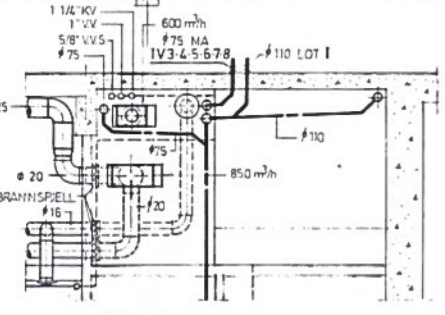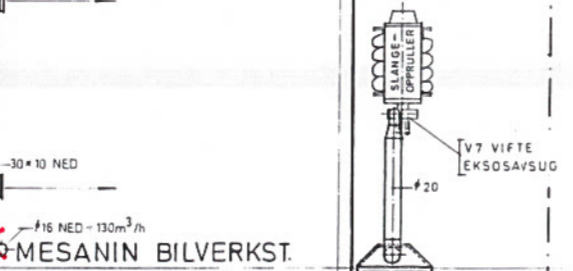

XX RIVE
RENGJØRING

12.04.2017

RIVE- OG RENGJØRINGS TEGNING
NORDHORDLAND KRAFTLAG
 DRIFTSANLEGG I KNARVIK LINDAS 576/93
 PLAN MESANINETG mÅ 1 50
 JOHAN TVEIT ARKITEKTKONTOR HUKS 110 500 KLEPPESTØ T.F. 14 08 75 PRIV. 14 51 74 dato tegn 2-01 011

REV	REV GJELDER	DATE	NORDHORDLAND KRAFTLAG
A	RETTET VANNLEDN. TIL UTSL-VASK, FLYTTET VANNL. FOR SERVANT	040664	NORDHORDLAND KRAFTLAG
B	REV HEIS 154, KANAL 60x20, LOT III OG TV 1-2	090784	DRIFTSANLEGG I KNARVIK
C	158 TLFSTR INNEGN OG VENTIL I ROM 152 FLYTTES	030984	PLAN MESANINETG. ADM. BYGG
D	FLYTTET EKSOSSLANGETROMMEL, SUPPLERT #25 OG #16 BRANN- SPJELL AKSE -5/B	090185	SIGVART ELLINGSEN AS
E	BRANNSPIELL VEGG 119/120, RETTET VENTILER 158-60/152+KANALDIM.	250285	
F	FLYTTET VENTILER I ROM 152	21 03 85	
G	SUPPLERT #20 KANAL FOR VENT FRA HEISEMASKINROM FORLENGET KANAL +1STK EKSTRA DG-R VENTIL I ELEKTROVERKSTED	210585	

7 G