

COWI 18/4-17
tope/gah:

— Seksjonering
REI120-M A2-s1,d0


- - - - - Branncellebegrensende
konstruksjon EI60 [B60]

- - - - - Branncellebegrensende
konstruksjon EI30 [B30]

➔ Rømningsretning

EI60-Sa [B60] Brannør
EIxx-CSa [Bxx]

Generelt krav til sjakter:
- må utføres som egne
brannceller EI60 [B60].

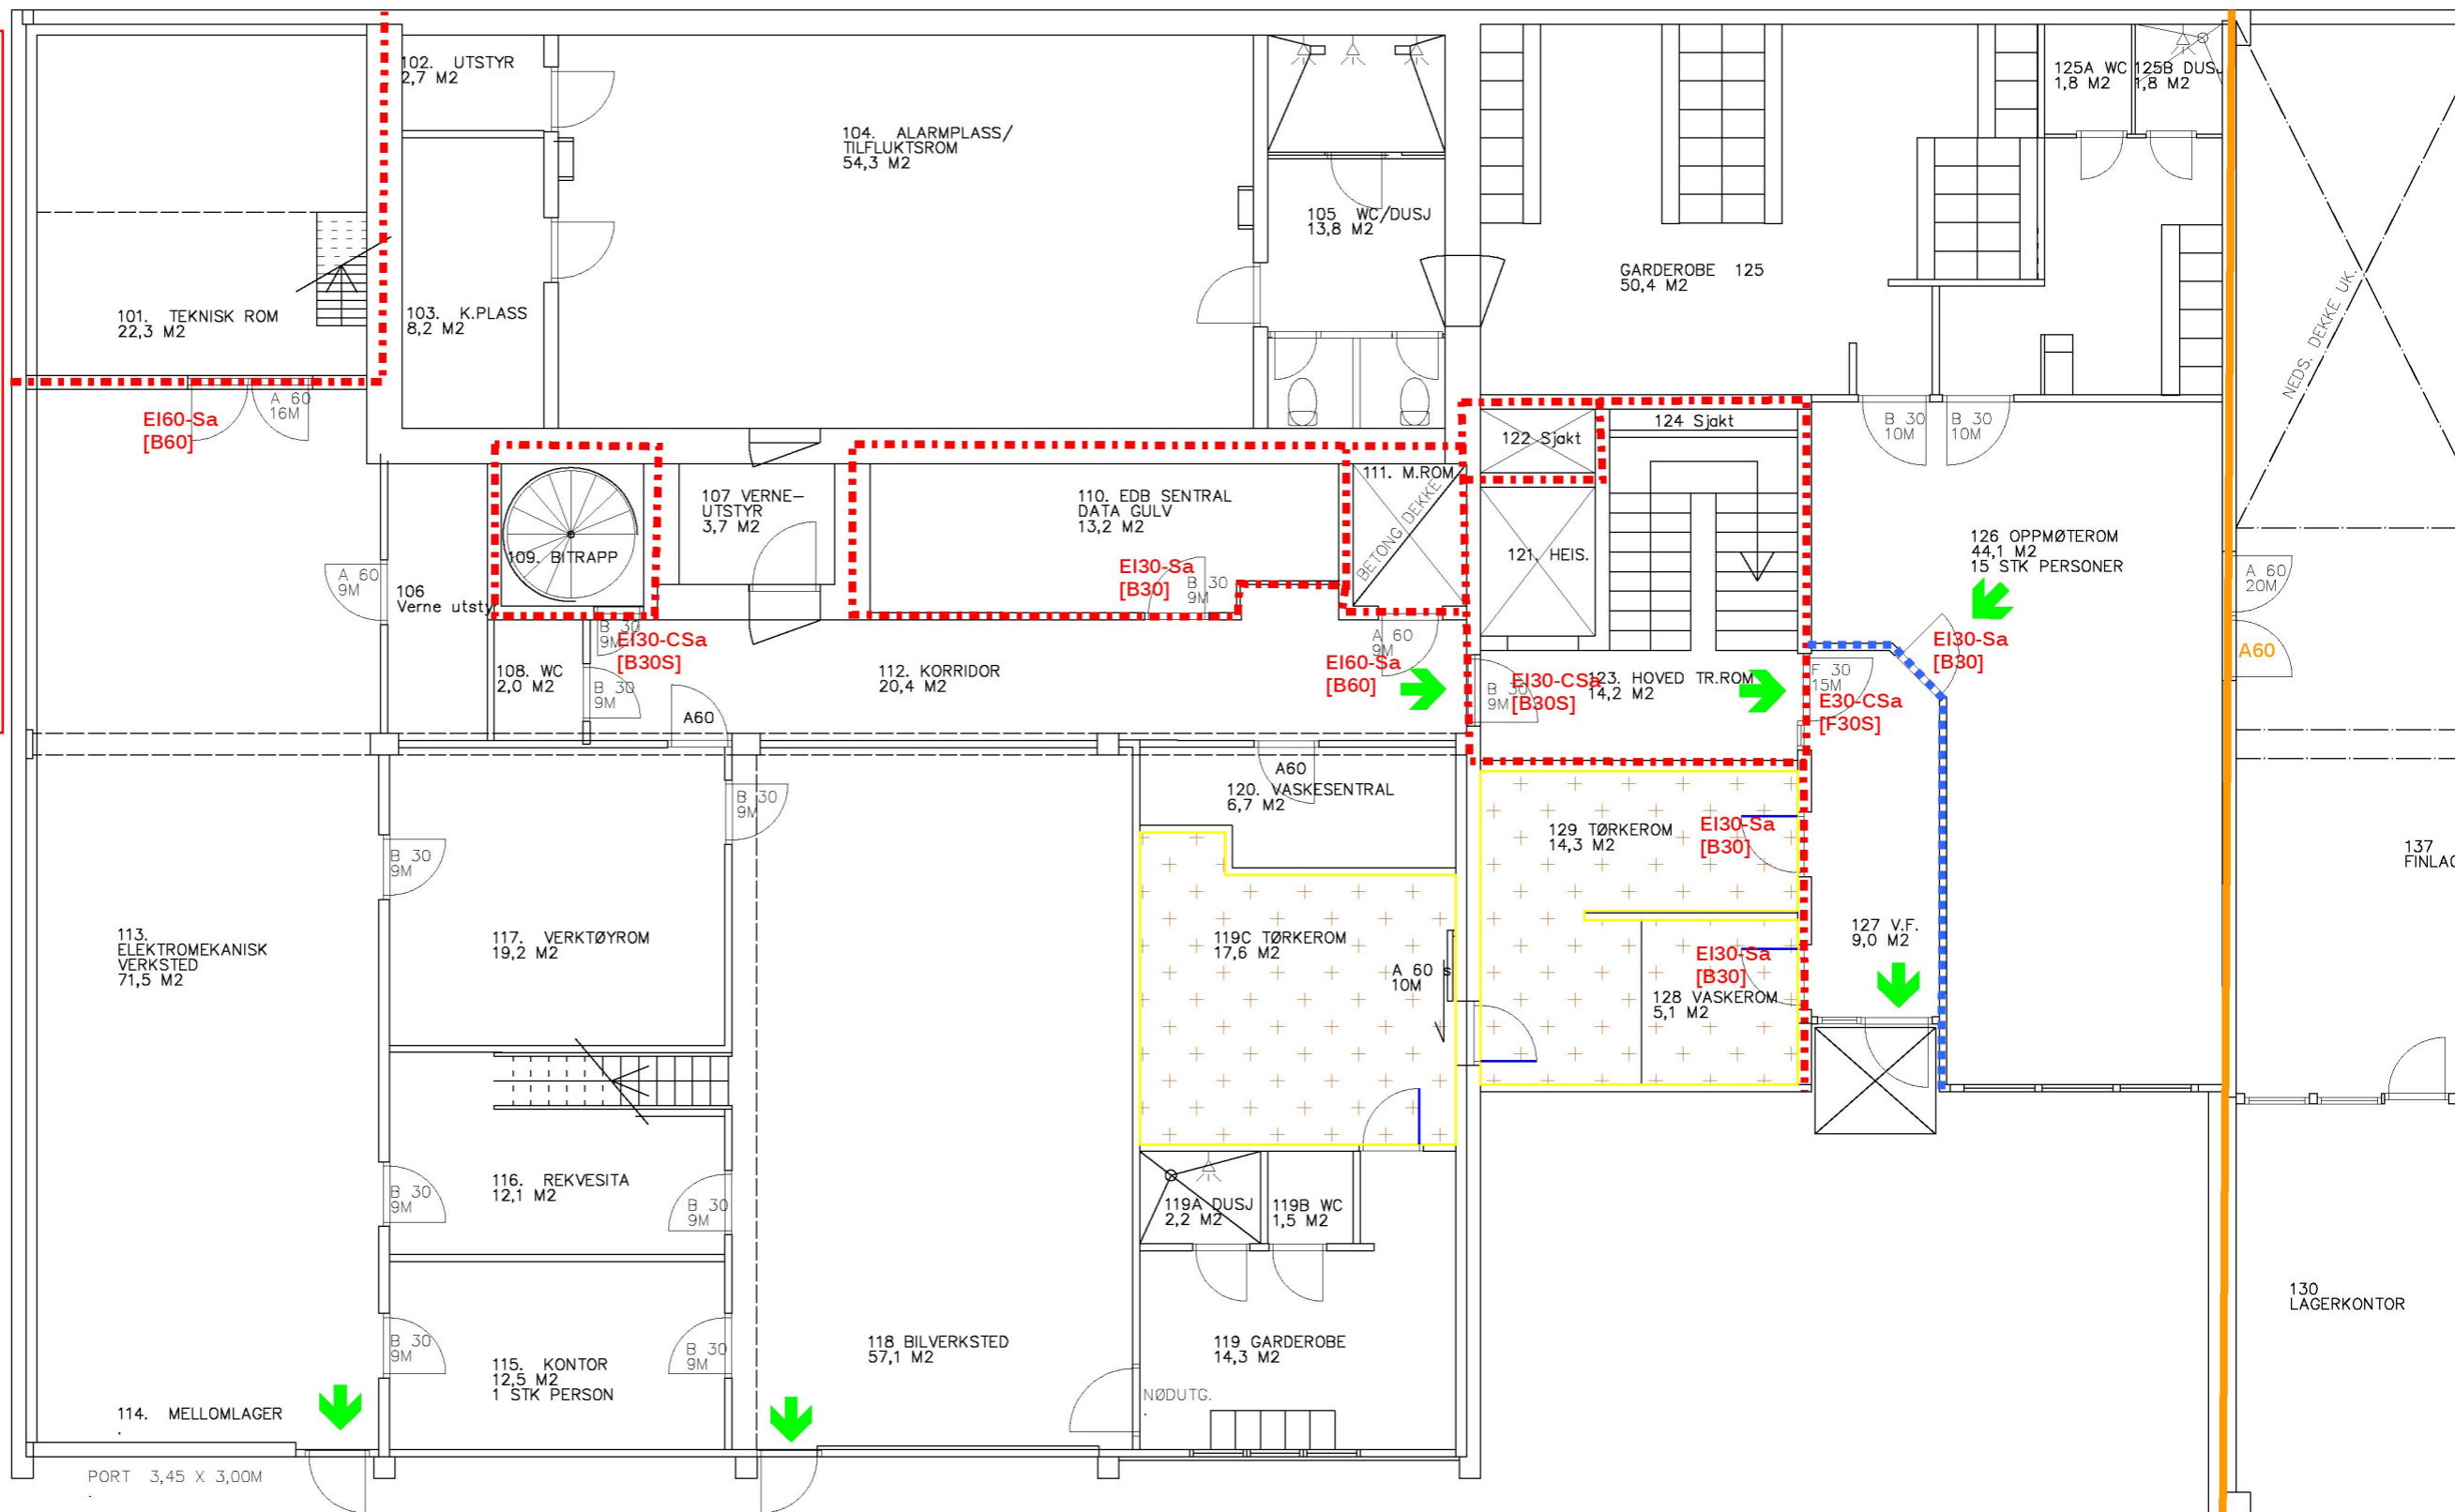

MERKET OMRÅDE

Maler og gulvlegger:
Vegger farge 0502Y eggehvitt merk:
Nytt gulvbelegg granit 383 merk:
Dørblader males grå RAL 7037

SOM BYGGET		ARBEIDSTEGNING		X ANBUDS-/TILBUDSTEGNING 24.10.16		FORELØPIG TEGNING	
KL V Knarvik 01 Etasje				Målestokk	Konstruert		
				NEI	Tegnet 24.10.16 K.E		
				Kontrollert			
Prosjekt innvendig rehab				Erstatning for	Erstattet av		
				Tegning nr.	02001X01		
				=	+		
				Gruppe nr.	Prosjeksjon	Arkformat A3	

