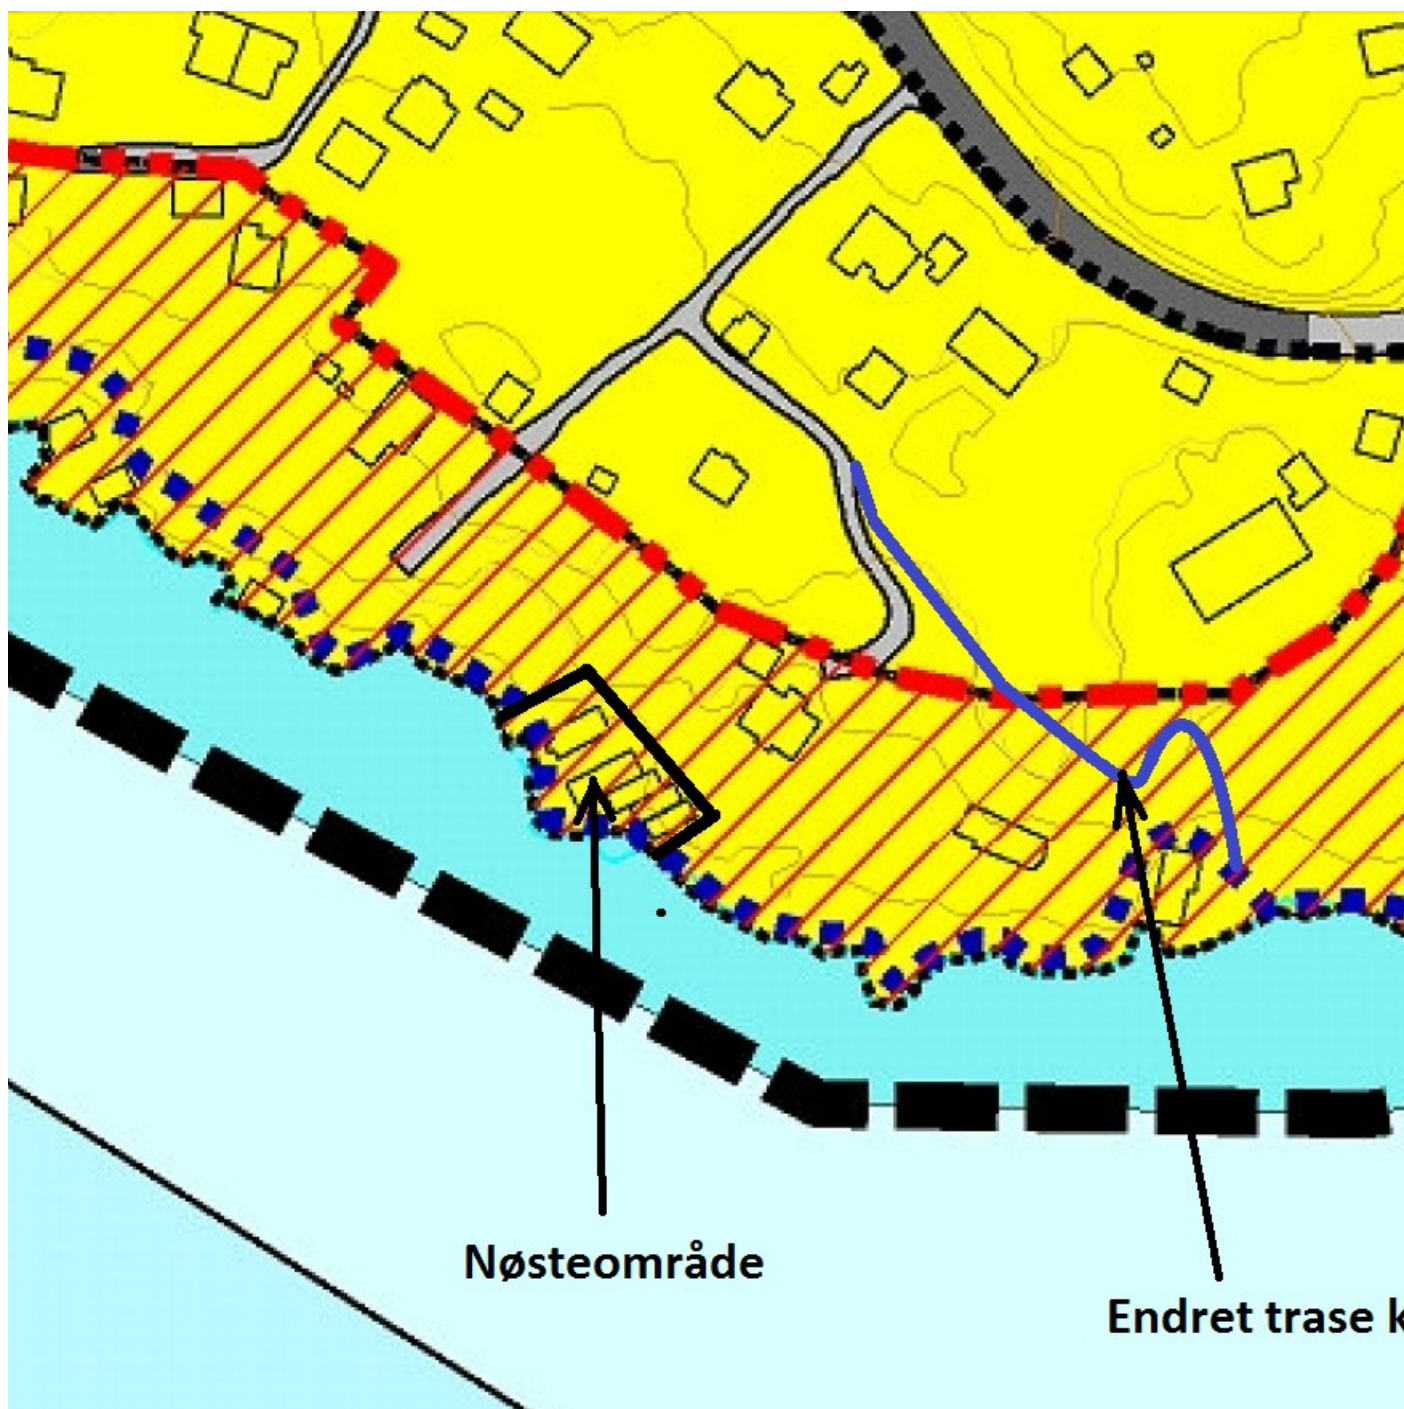

Fra: Per Thorgersen <pert@statoil.com>
Sendt: 3. april 2017 12:15
Til: Trude Langedal
Kopi: Postmottak Lindås
Emne: Innspill ifb med revisjon av Kommunedelplan Knarvik- Alversund med Alverstrømmen Saksnr 15/2147
Vedlegg: image2015-08-03-043306.pdf

Jeg ønsker med dette å komme med innspill til ovenfor nevnte plan som berører min eiendom 137/288 Alverneset.

- Jeg har to påbegynte nøstetomter der det er spreng ut og støpt plate på den ene. Sistnevnte forelå det byggetillatelse fra 31/8-2000 som er gått ut pga opphold i arbeidene. Disse tomtene ligger i allerede etablert nøsteområde inneklemmt av eksisterende nøst. Dette området bør i sin helhet vise som et nøsteområde i kommunedelplanen. Det å få etablert nøst vil heve det estetiske uttrykket av område betraktelig. Skjæringer etter sprengningsarbeider framstår i dag som svært skjemmende. Jeg kan ikke se noen ulemper med at det bygges flere nøst på disse tomtene. Vedlagt følger kartutsnitt markert med nøst som ønskes bygget.
- Kyststi; per i dag er denne vist langs strandlinjen på min eiendom og videre mot Alvermarka over flere etablerte nøsteområder for å ende i et svært bratt fjellparti. Denne trase er det lite realistisk å få benyttet og det har tidligere for min eiendom blitt tinglyst rett (vedlagt) for Lindås Kommune å anlegge en sti som følger bakkant av min eiendom. Dette er omforent med Reigstad Bygg og deres godkjente reguleringsplan for 137/28, kyststi som etableres av dem vil naturlig kunne knyttes med en videreføring i den trase som er tinglyst. Kommunedelplan bør i så måte revideres til å vise den nye traseen.





The information contained in this message may be CONFIDENTIAL and is intended for the addressee only. Any unauthorised use, dissemination of the information or copying of this message is prohibited. If you are not the addressee, please notify the sender immediately by return e-mail and delete this message.
Thank you