


Utsnitt fra gjeldende kommuneplan Lindås Alversund

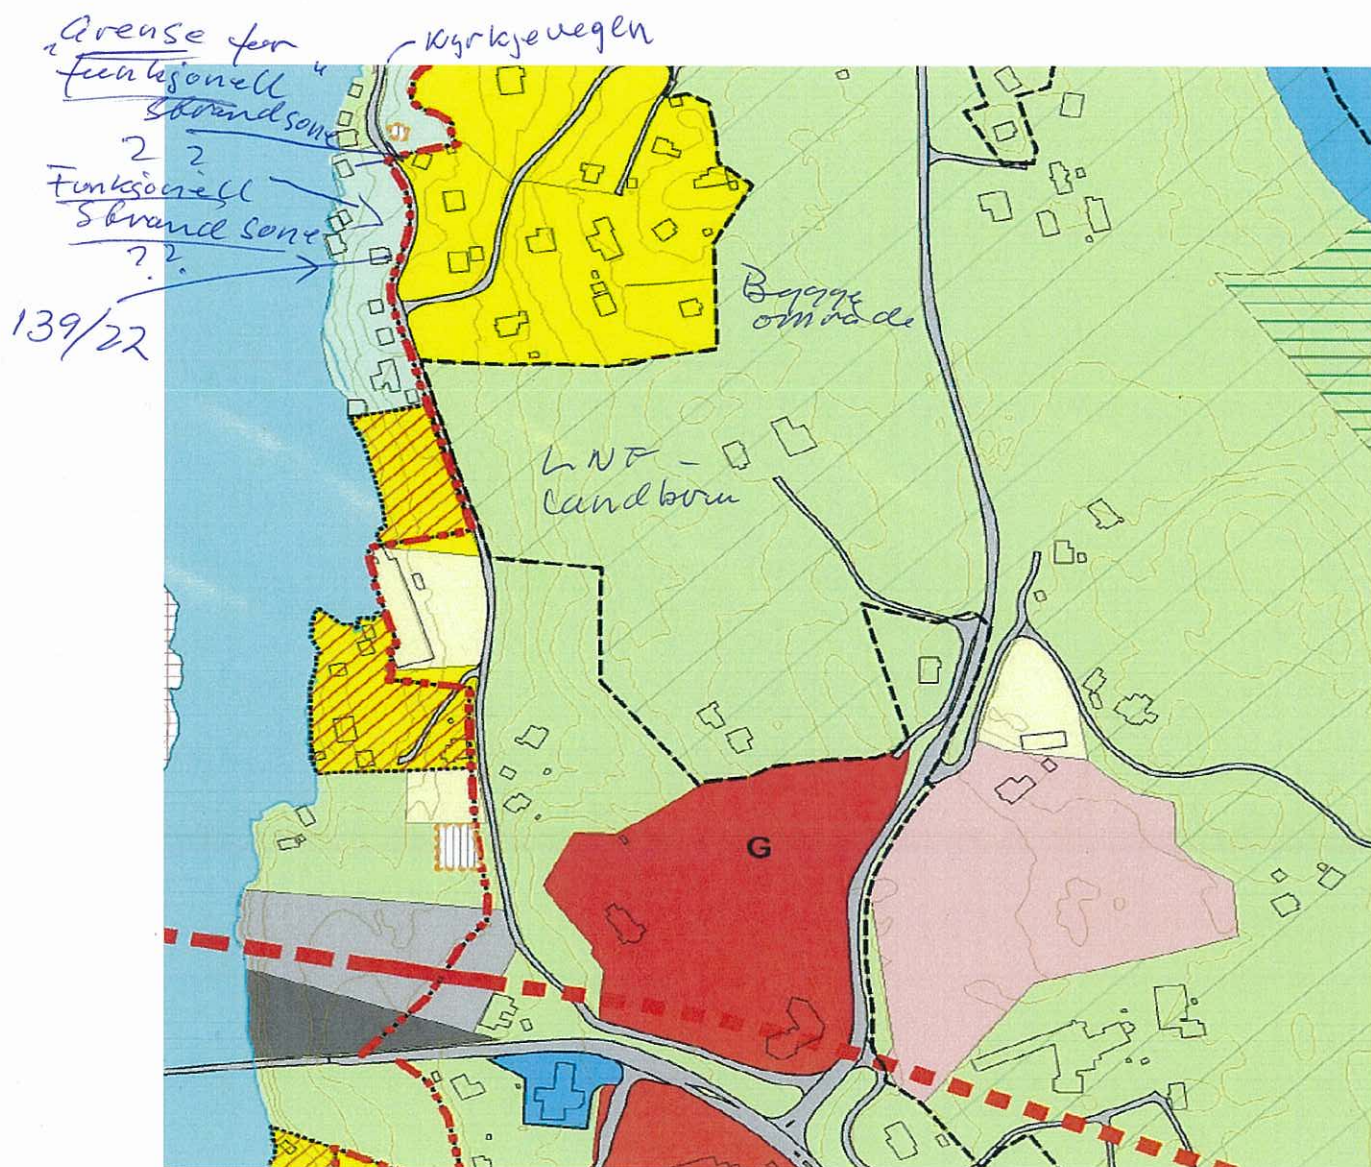

Det er for Alversund / Nedre Tveiten svært mange arealkategorier — mange farge nyanser gjør det vanskelig for folk å finne ut hva foringer kommunen egentlig har satt. Dette skaper forvirring — og det er vanskelig å forstå både grenssetting og hva helt klart tenking kommunen her har lagt til grunn — eks landskapsanalyse, for leda etc.

