

Arne J. Alvær
Årfallvegen 87
7670 Inderøy

Lindås kommune
Planavdelinga
Kvernhusmyrane 20
5914 Isdalstø

LINDÅS KOMMUNE	
Klassering	
04 SEPT 2017	
Ark.saksnr. 15/2147	Løpenr.
Saksh.	Tilgangskode

INNSPEL TIL KOMMUNEDELPLAN KNARVIK-ALVERSUND-ALVERSTRAUMEN

Jeg viser til mitt innspill av 10. august 2016.

Jeg har fått ny informasjon fra Lindås kommune, der det ble oppgitt at eiendommen 137/733 lå i LNF-området i tidligere/nåværende kommunedelplan. Dette ble vist på fremlagt kart.


I reguleringsplan for Tveiten, vedtatt 13.12.2007 er eiendommen 137/733 tatt inn som boligområde.

Det ville da være naturlig at eiendommen 137/733 og 137/150 med mellomliggende område tas inn i ny kommunedelplan som boligområde, se vedlagte kart. Det kan da bli et sammenhengende boligområde.

Jeg vil her legge vekt på likebehandling med tilsvarende eiendommer i samme område.

Inderøy, den 31. august 2017

Arne J. Alvær

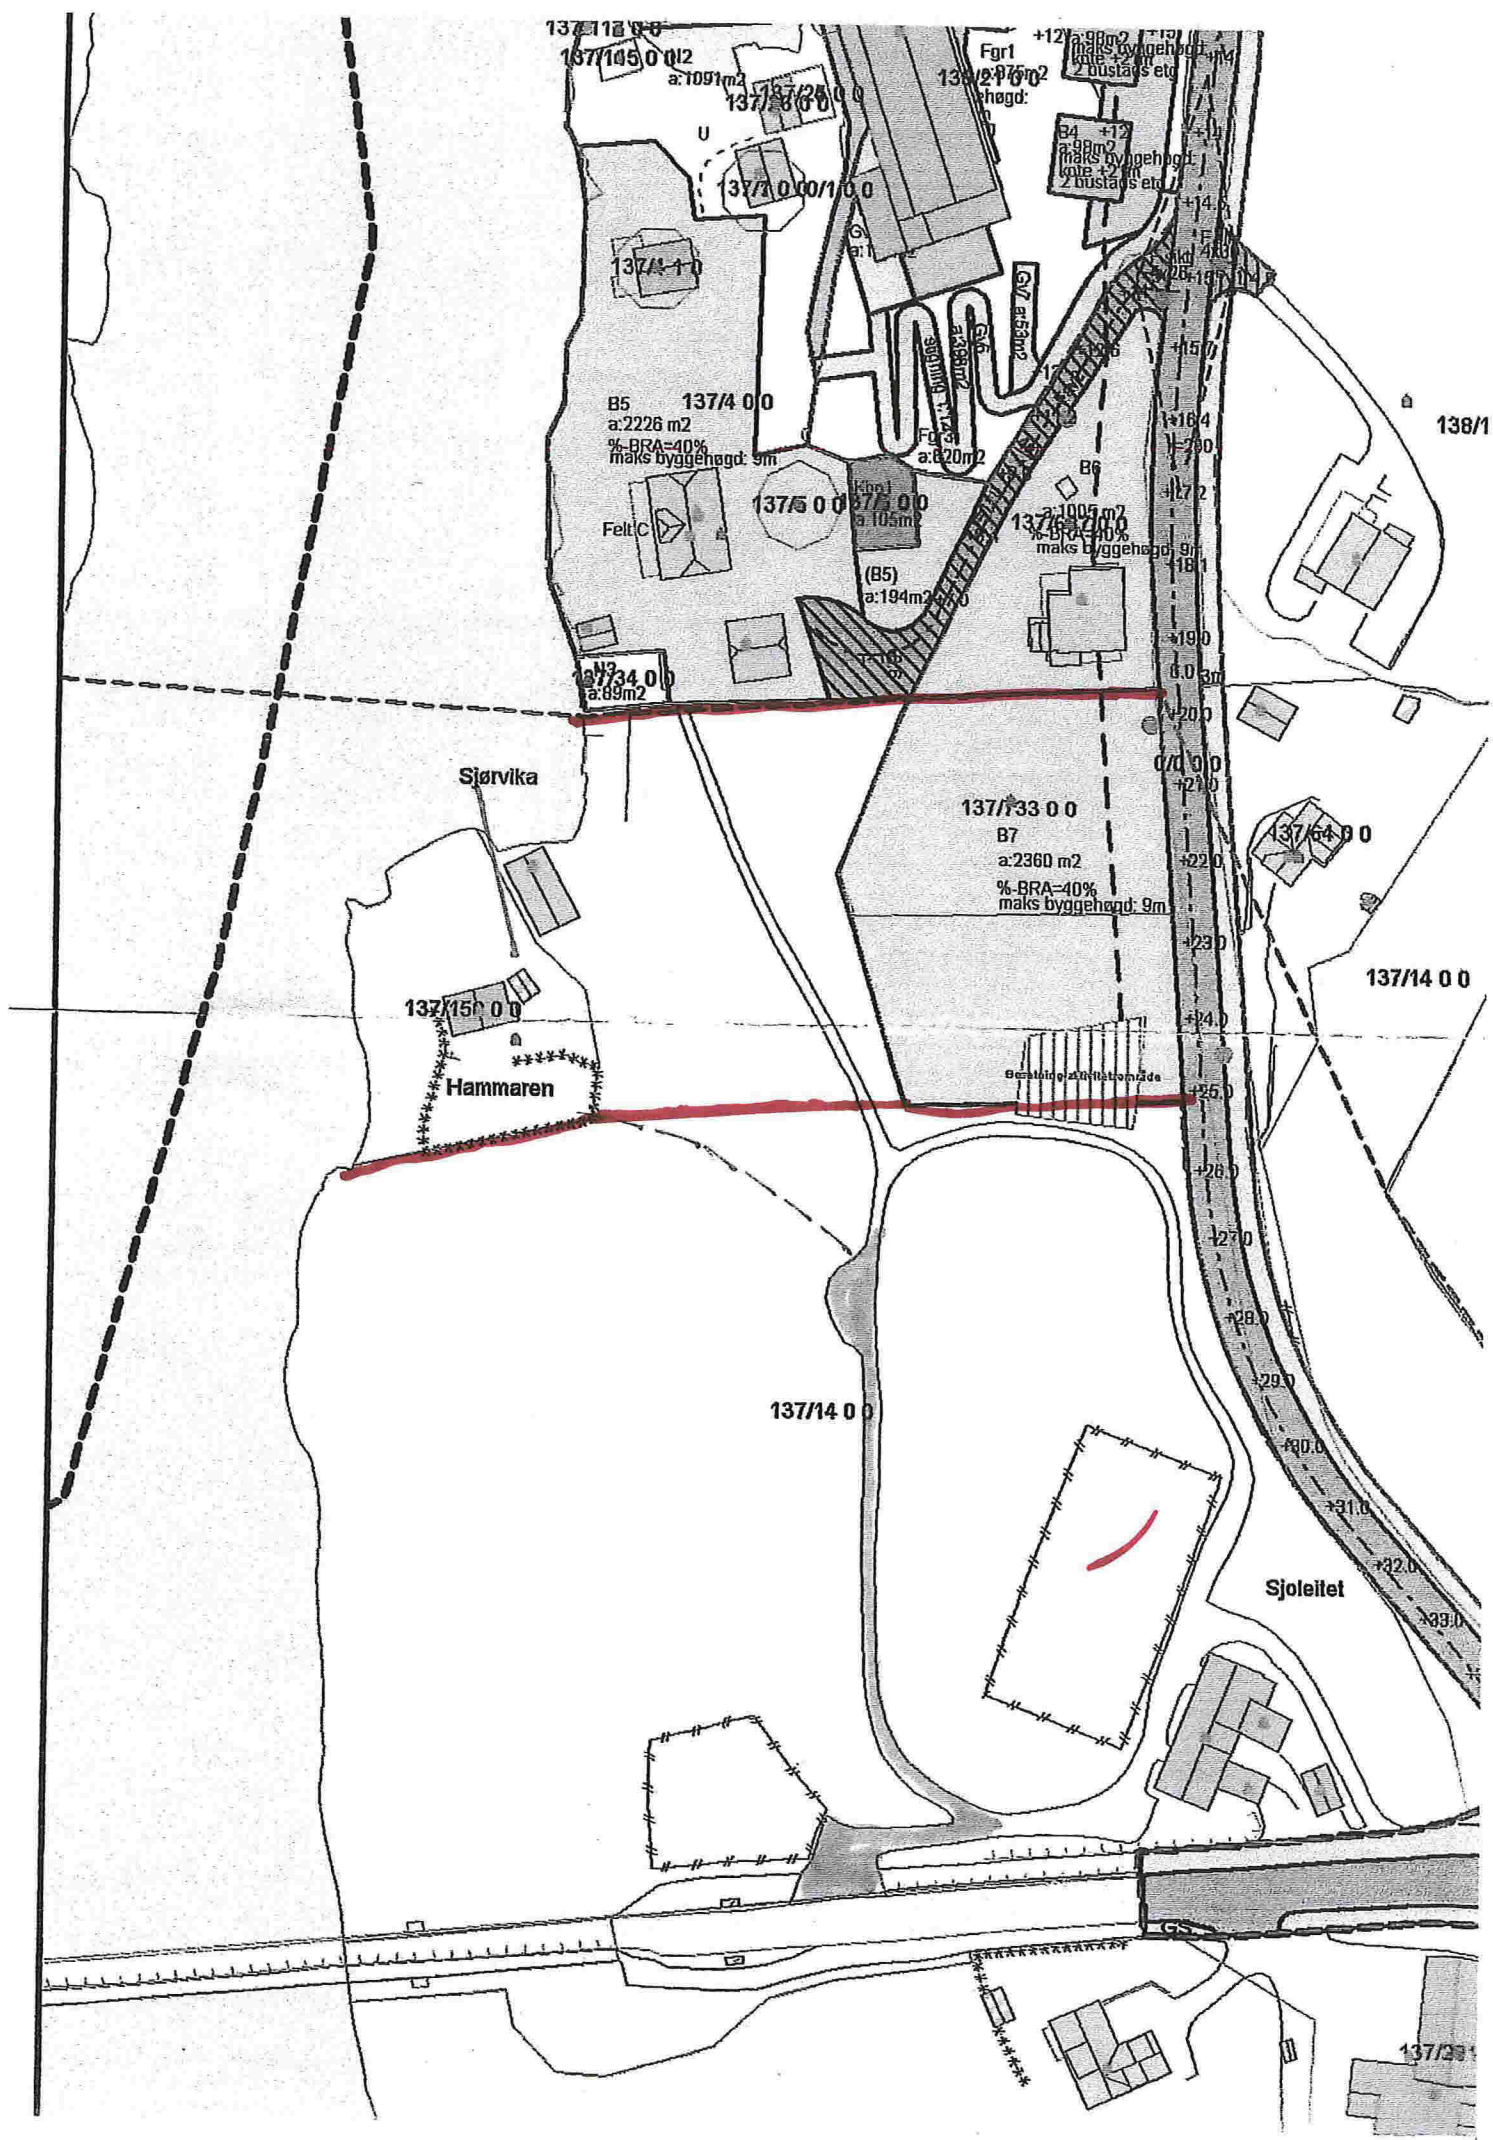





