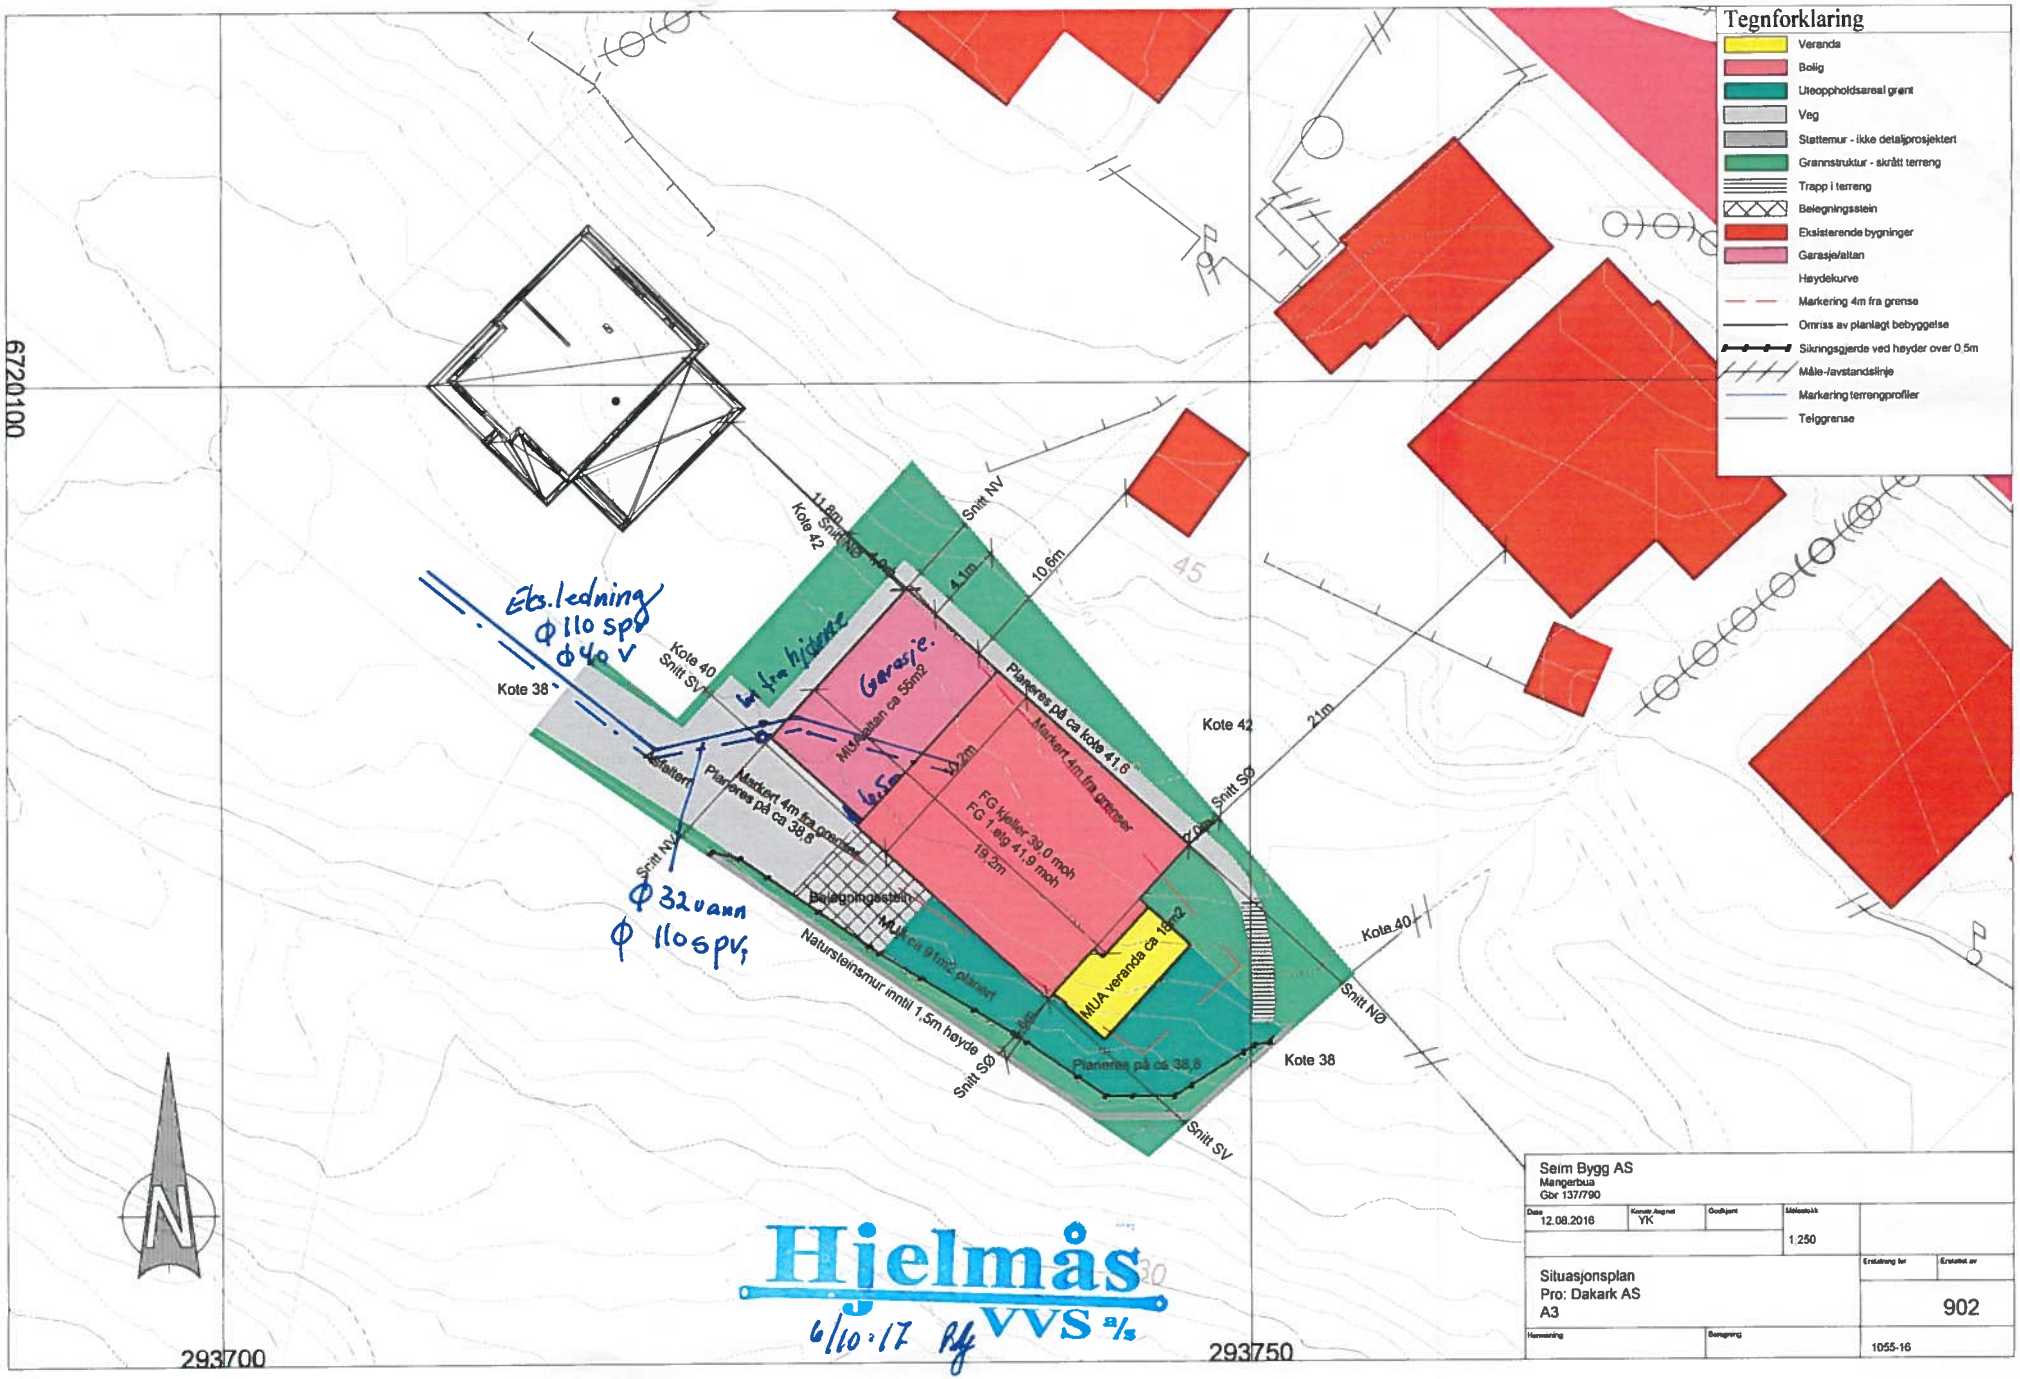
Tegnforklaring
Veranda
Bolig
Uteoppholdsareal grønt
Veg
Støttemur - ikke detaljprosjektert
Grønnstruktur - skrått terreng
Trapp i terreng
Belegningsstein
Eksisterende bygninger
Garasje/altan
Høydekurve
Markering 4m fra grense
Omriss av planlagt bebyggelse
Sikringsgjerde ved høyder over 0,5m
Måle-/avstandslinje
Markering terrengprofiler
Teiggrense
6720100
293700
293750
Kote 38
Kote 40
Kote 42
Snitt NV
Snitt NØ
Snitt SV
Snitt SØ
Garasje
Planeres på ca kote 41,6
Planeres på ca 38,8
MUA verande ca 15m2
Naturstensmur inntil 1,5m høyde
Eks. ledning
Ø 110 spd
Ø 40 v
Ø 32 vann
Ø 110 spv
Hjelmås
6/10-17
VVS a/s
Seim Bygg AS
Mangerbua
Gbr 137/790
12.08.2016
YK
1:250
Situasjonsplan
Pro: Dakark AS
A3
902
1055-16

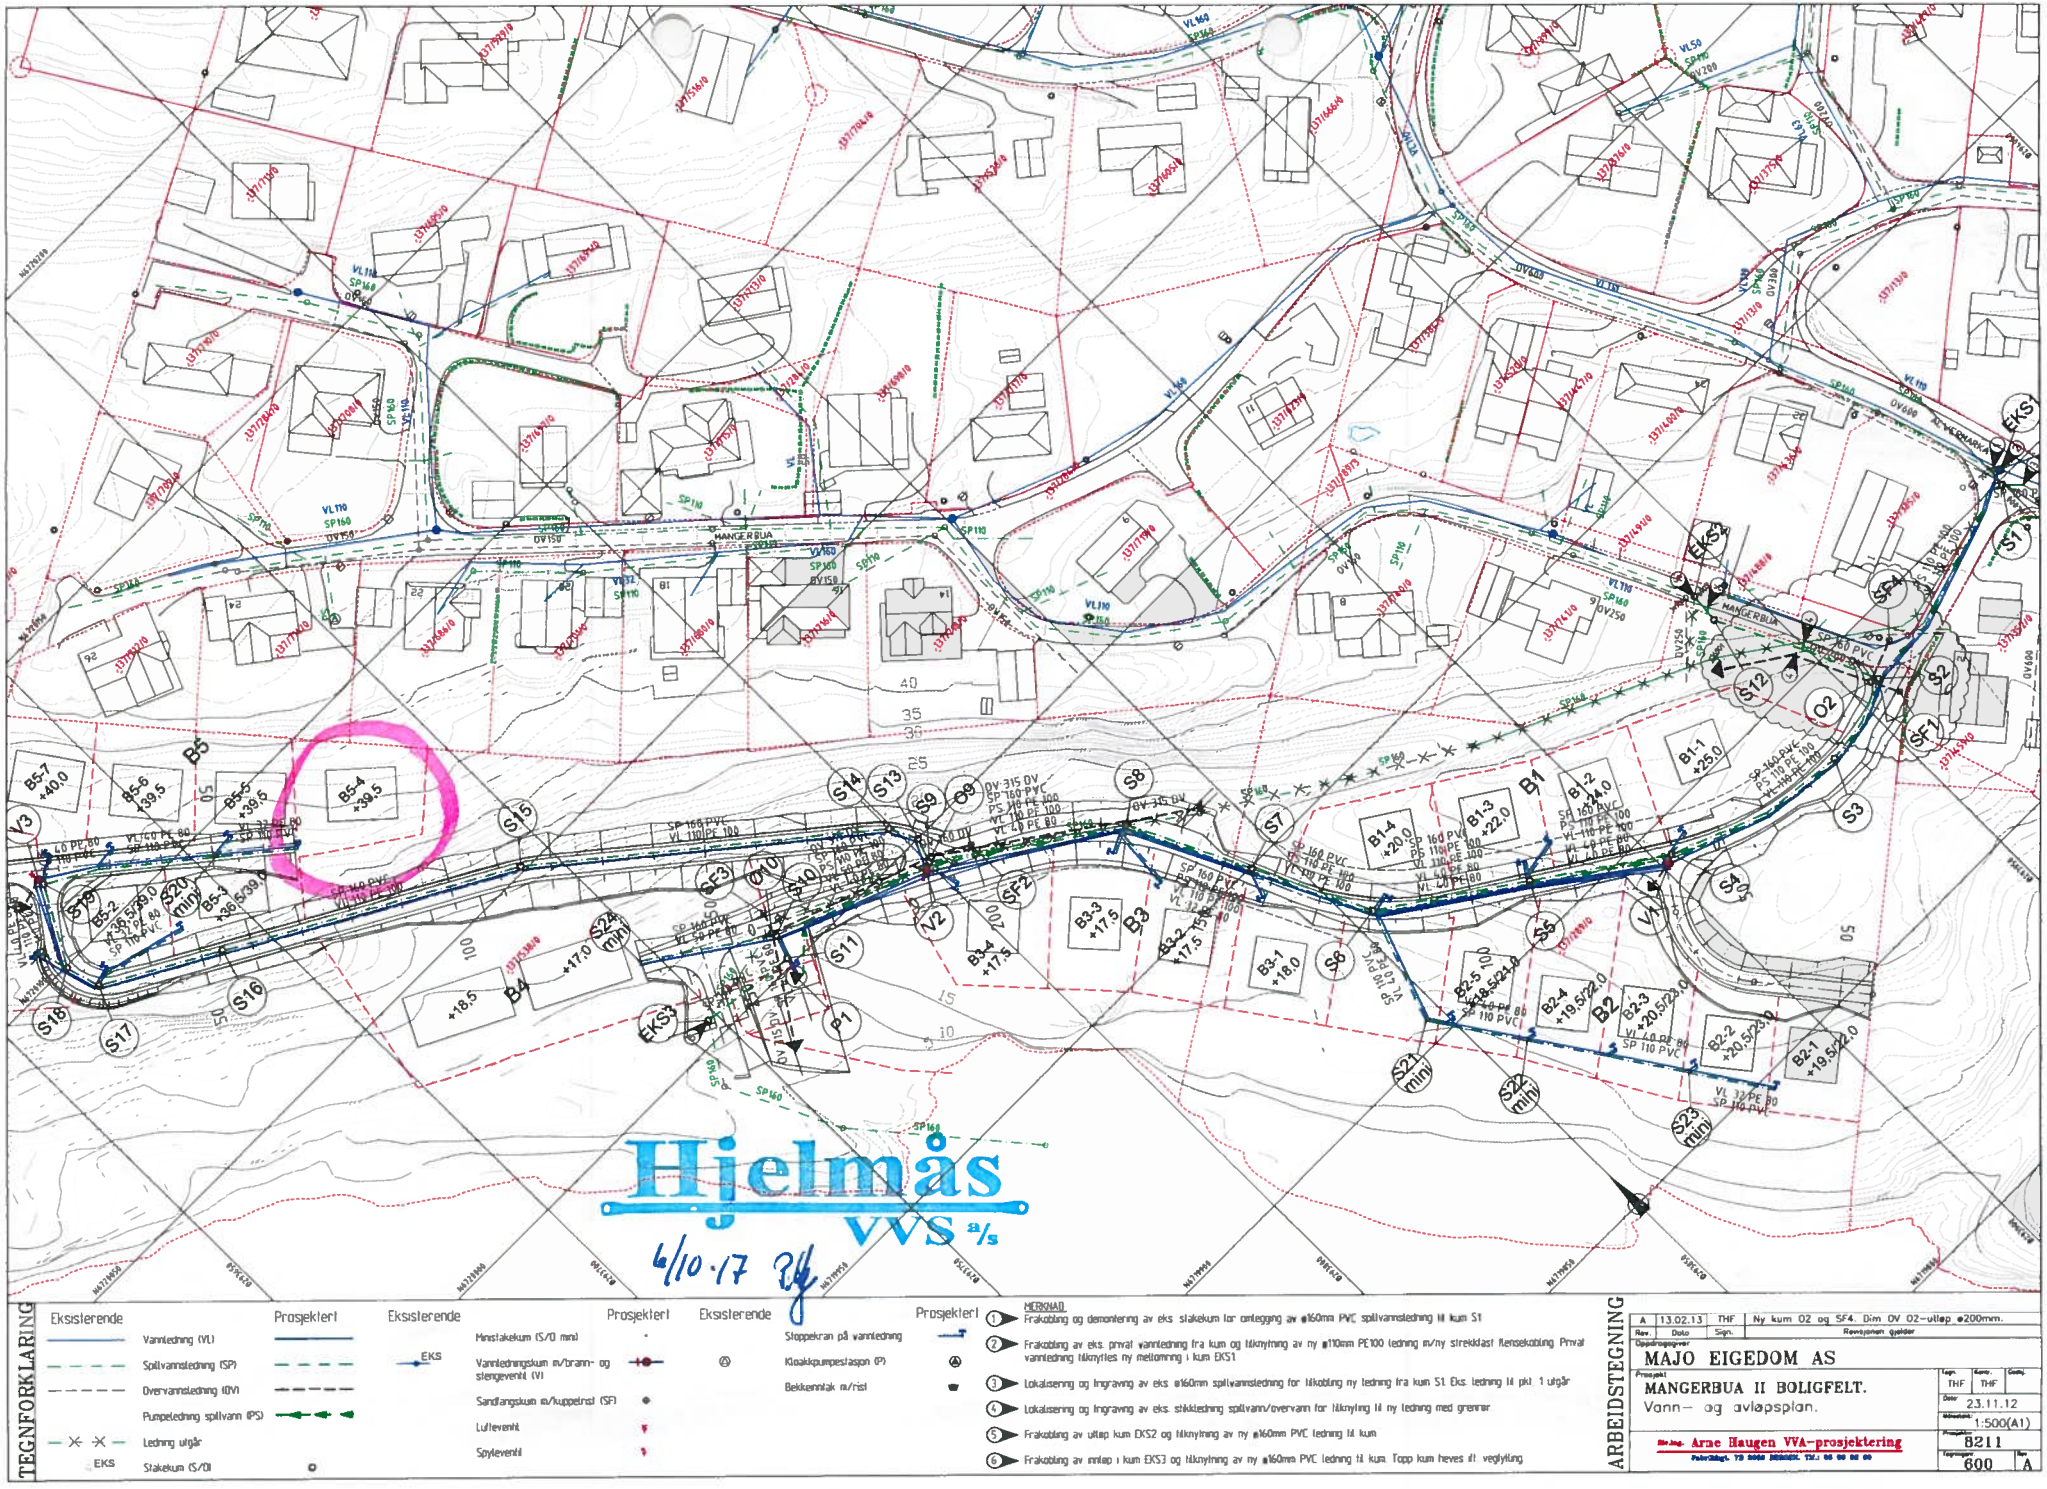

TEGNFORKLARING

Eksisterende	Prosjektert	Eksisterende	Prosjektert	Eksisterende	Prosjektert
Vannledning (VL)		EKS	Minstakekum (S/O mm)		Stoppekran på vannledning
Spillvannsledning (SP)			Vannledningskum m/brann- og stengeventil (V)		Kloakkpumpestasjon (P)
Overvannsledning (OV)			Sandfangskum m/kuppelrist (SF)		Bekkeinntak m/rist
Pumpeledning spillvann (PS)			Luftventil		
Ledning utgår			Spyleventil		
EKS Stakekum (S/O)					

MERKNAD

1. Frakobling og demontering av eks. stakekum for omlegging av ø160mm PVC spillvannsledning til kum S1
2. Frakobling av eks. privat vannledning fra kum og tilknytning av ny ø110mm PE100 ledning m/ny strekkfast flensekobling. Privat vannledning tilknyttes ny mellomring i kum EKS1
3. Lokalisering og ingravning av eks. ø160mm spillvannsledning for tilkobling ny ledning fra kum S1. Eks. ledning til pkt. 1 utgår
4. Lokalisering og ingravning av eks. stikkledning spillvann/overvann for tilknytning til ny ledning med grenrør
5. Frakobling av utløp kum EKS2 og tilknytning av ny ø160mm PVC ledning til kum
6. Frakobling av innløp i kum EKS3 og tilknytning av ny ø160mm PVC ledning til kum. Topp kum heves iht. vegfylling

ARBEIDSTEGNING

Rev.	Dato	Sign.	
A	13.02.13	THF	Ny kum O2 og SF4. Dim OV O2-utløp ø200mm.

Rørvesenen gjelder

Oppdragsgiver: MAJO EIGEDOM AS

Prosjekt: MANGERBUA II BOLIGFELT.

Vann- og avløpsplan.

Tegn.	Kontr.	Godkj.
THF	THF	

Dato: 23.11.12

Målestokk: 1:500(A1)

Prosjektnr.: 8211

Tegningsnr.: 600 Rev. A

Ansv. prosj. Arne Haugen VVA-prosjektering

