
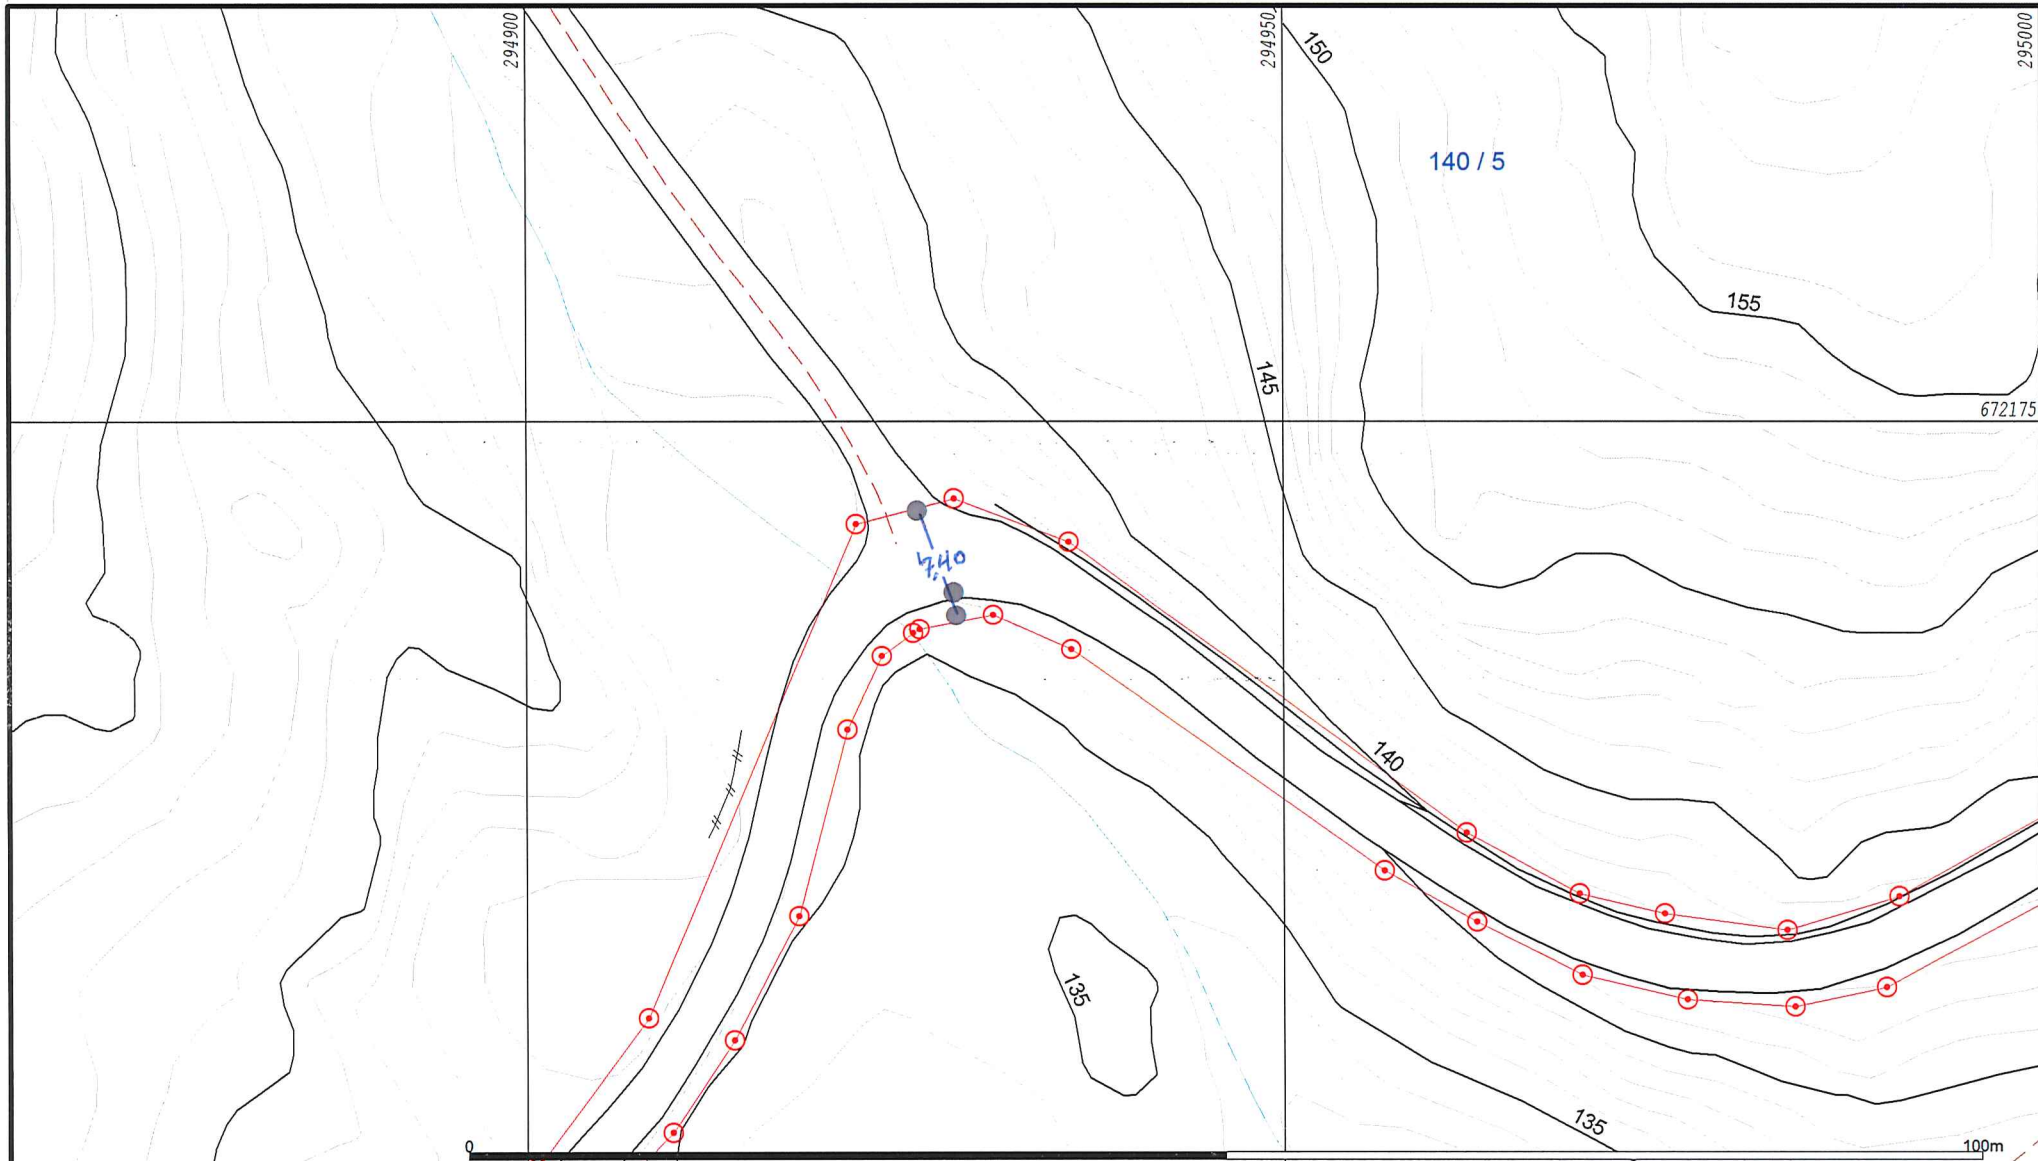


	Målte Grenser		Våningshus
	Registrerte Grenser		Større bustader
	Udefinert grenser		Hytte/feriehus
	Terrengmålte grense		Garasje/uthus
	Konstruert grensepunkt		Industri/lager
	Bolig		Andre bygg
	Bustad m/leilighet		

Beliggenhet og høyder må oppfattes som orienterende.  
 Koordinatsystem: EUREF89 - SONE 32 (EPSG:25832)  
 Høydesystem: NN 2000 høyder (EPSG:5941)

	<b>Lindås kommune</b> Geodata avdeling Kommunal ver Erstadfjellet		 N Målestokk 1:500
	Dato: 2017.10.10 Sign: liei	<b>Gnr 140 bnr 53</b>	



- Målte Grenser
- - Registrerte Grenser
- ⊙ Udefinert grenser
- ⊙ Terrengmålte grense
- ⊙ Konstruert grensepunkt
- Bolig
- Bustad m/leilighet
- Våningshus
- Større bustader
- Hytte/feriehus
- Garasje/uthus
- Industri/lager
- Andre bygg

Beliggenhet og høyder må oppfattes som orienterende.  
 Koordinatsystem: EUREF89 - SONE 32 (EPSG:25832)  
 Høydesystem: NN 2000 høyder (EPSG:5941)




Lindås kommune  
 Geodata avdeling  
 Kommunal ver Erstadfjellet



Dato: 2017.10.10  
 Sign: liei

Gnr 140 bnr 53

Målestokk  
 1:500

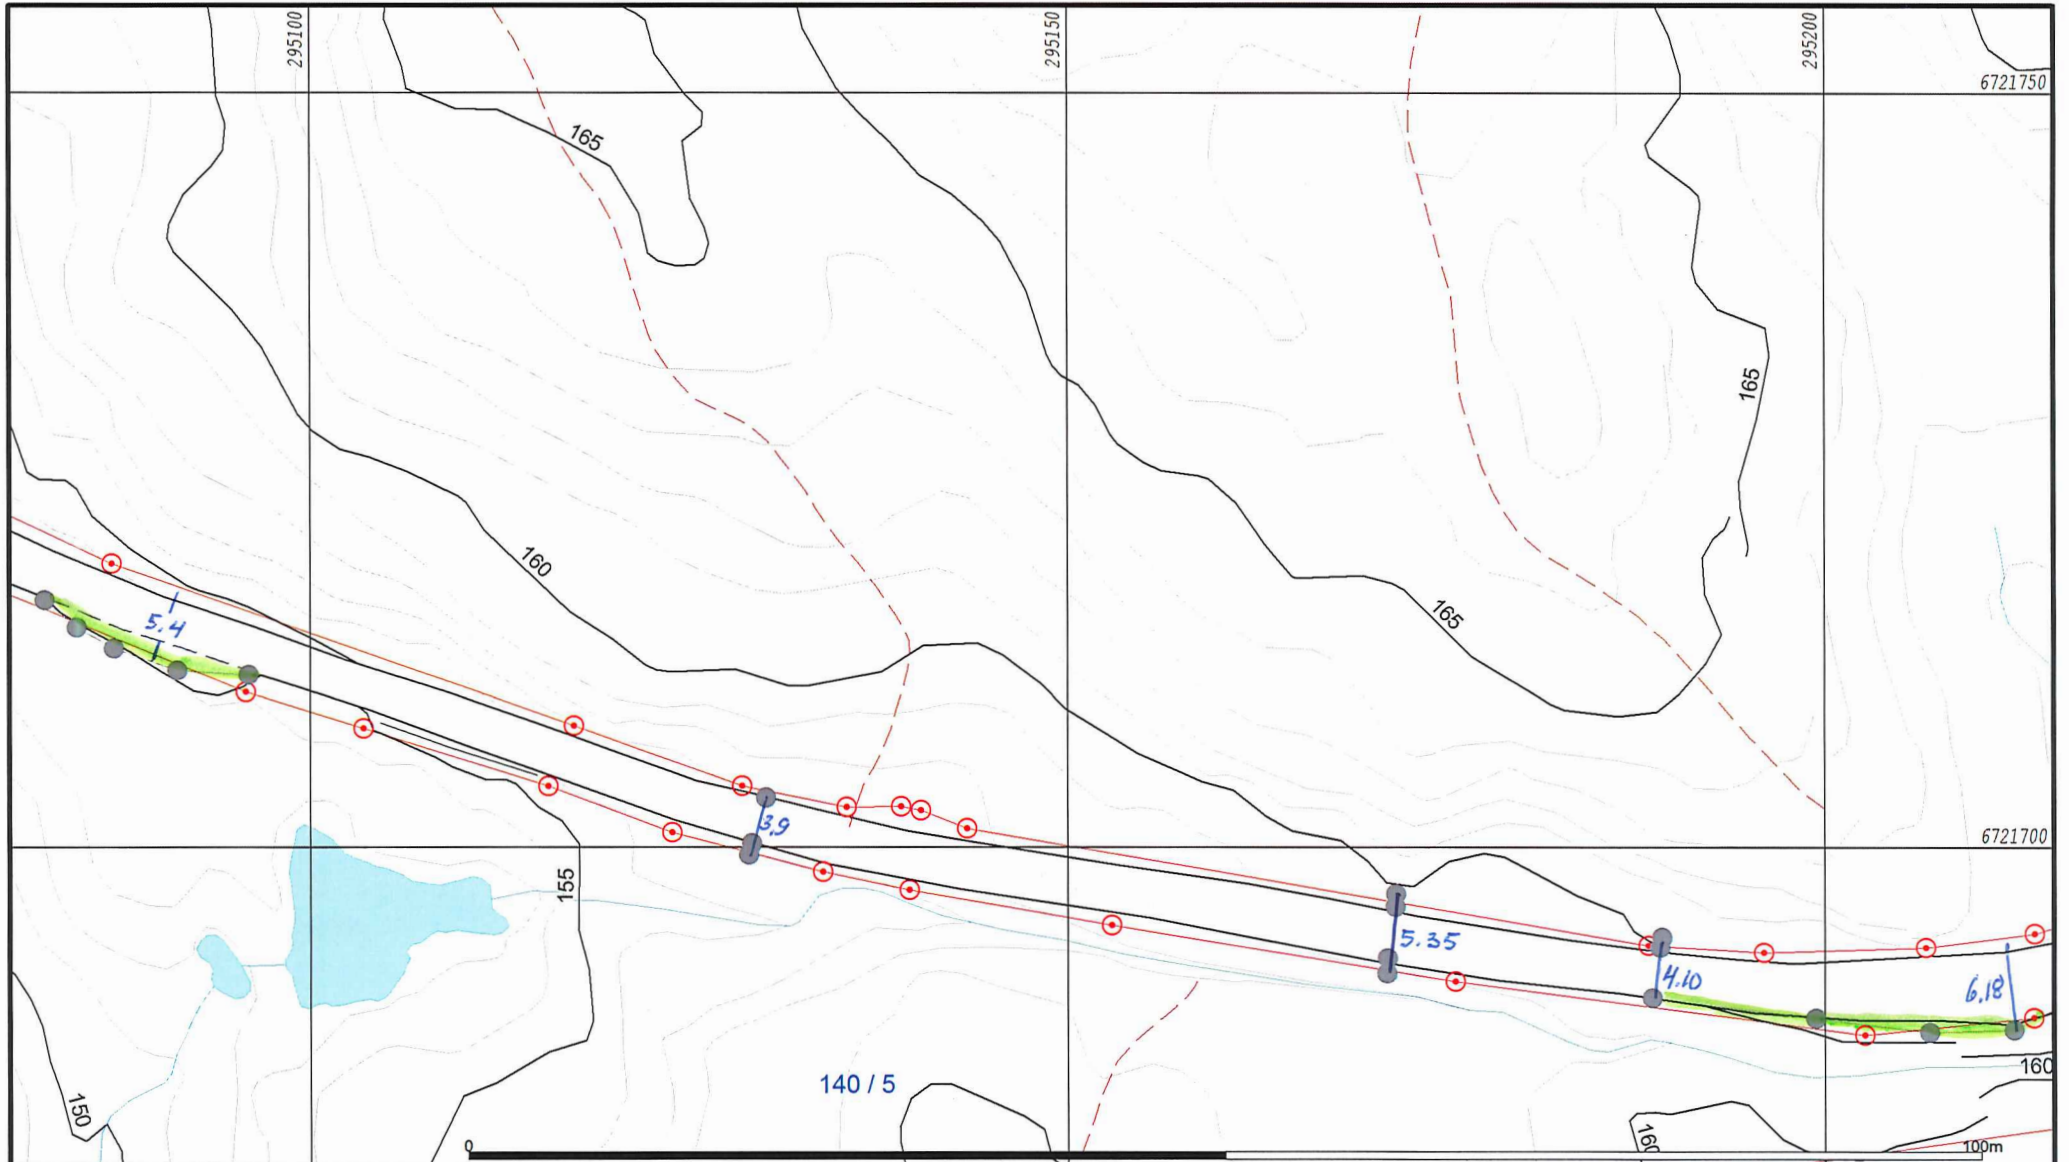

- |                        |                 |
|------------------------|-----------------|
| Målte Grenser          | Våningshus      |
| Registrerte Grenser    | Større bustader |
| Udefinert grenser      | Hytte/feriehus  |
| Terrengmålte grense    | Garasje/uthus   |
| Konstruert grensepunkt | Industri/lager  |
| Bolig                  | Andre bygg      |
| Bustad m/leilighet     |                 |

Beliggenhet og høyder må oppfattes som orienterende.  
 Koordinatsystem: EUREF89 - SONE 32 (EPSG:25832)  
 Høydesystem: NN 2000 høyder (EPSG:5941)




Lindås kommune  
 Geodata avdeling  
 Kommunal ver Erstadfjellet



Dato: 2017.10.10  
 Sign: liei

Gnr 140 bnr 53

Målestokk  
 1:500

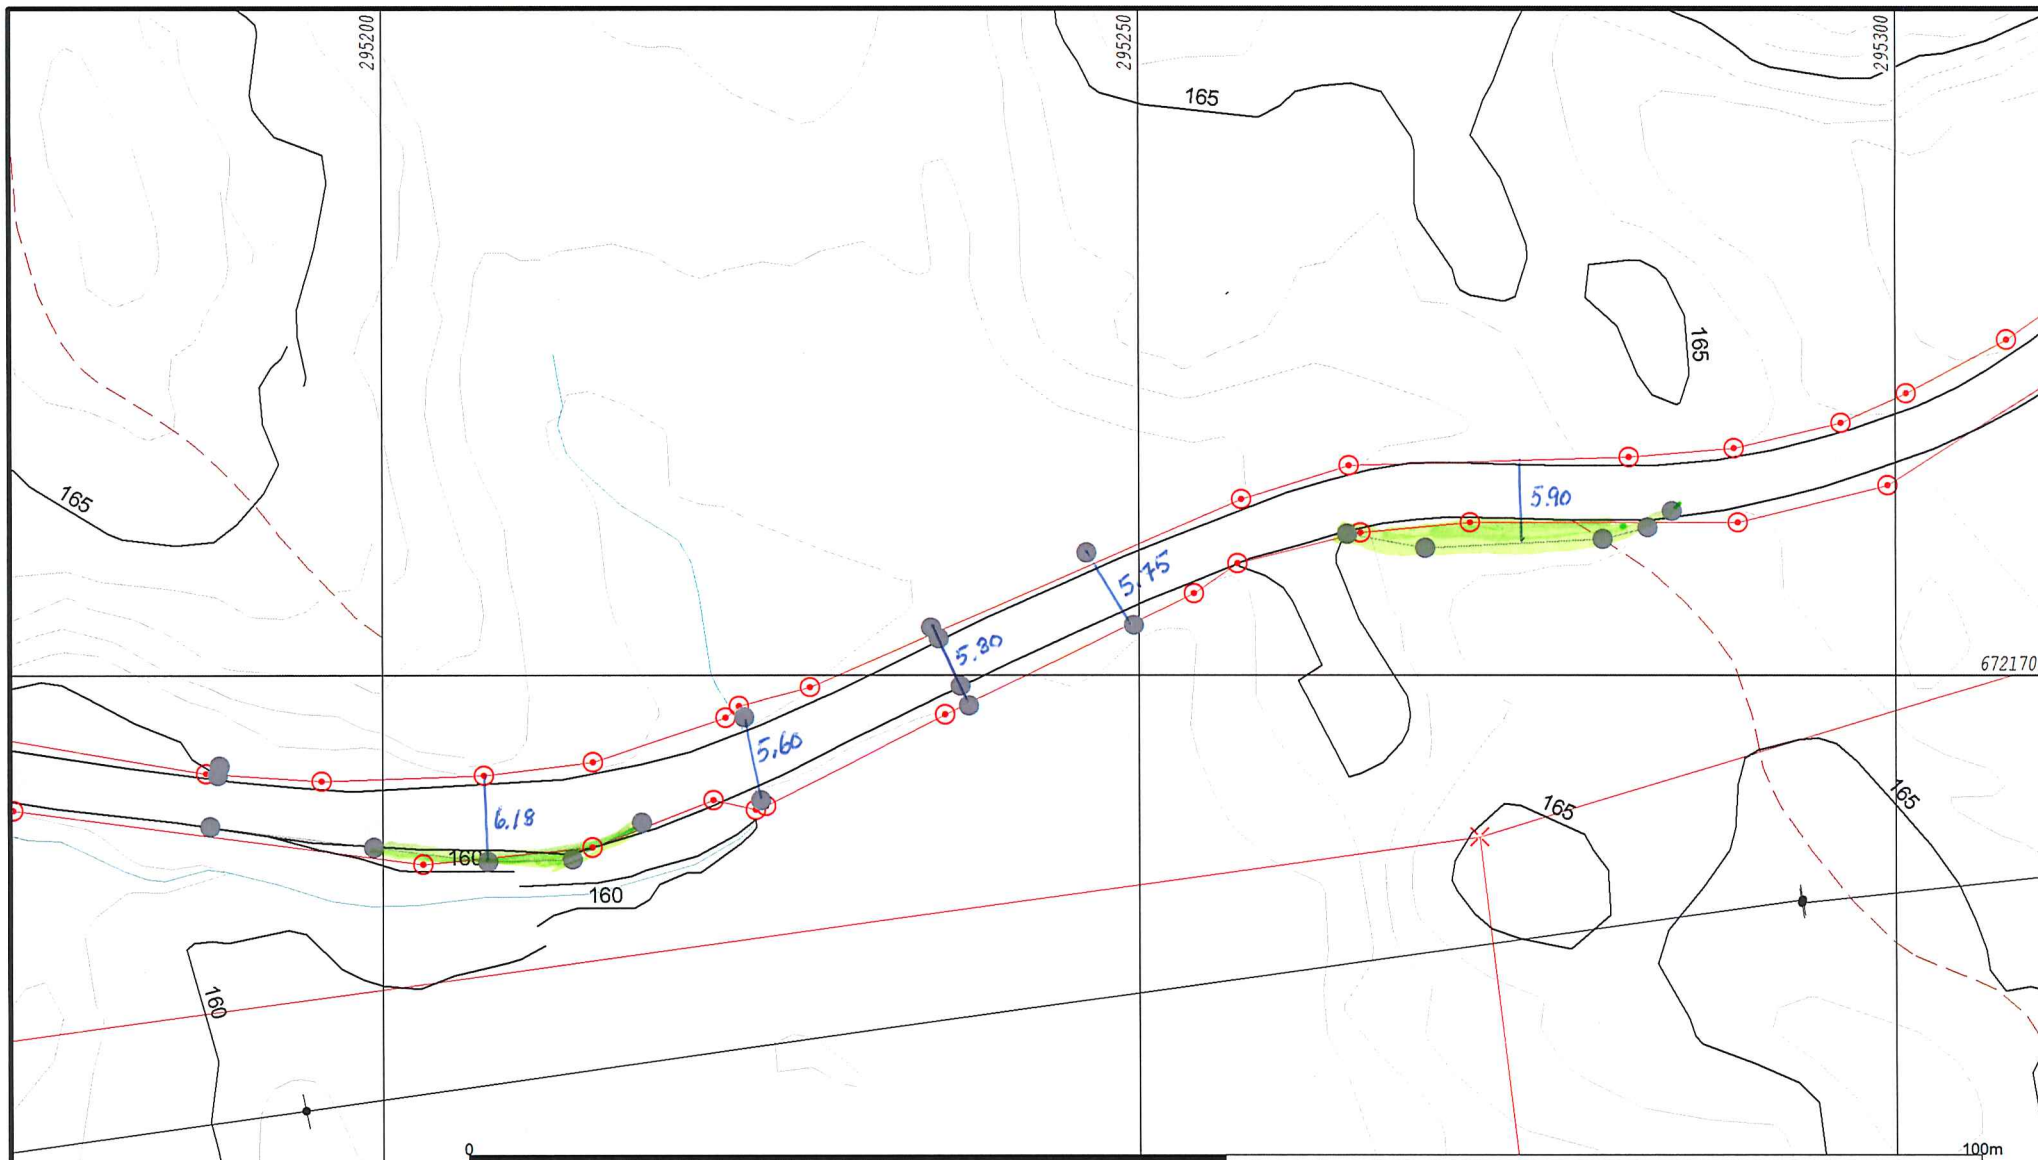

- Målte Grenser
- - - Registrerte Grenser
- ⊕ Udefinert grenser
- ⊕ Terrengmålte grense
- ⊕ Konstruert grensepunkt
- Bolig
- Bustad m/leilighet
- Våningshus
- Større bustader
- Hytte/feriehus
- Garasje/uthus
- Industri/lager
- Andre bygg

Beliggenhet og høyder må oppfattes som orienterende.  
 Koordinatsystem: EUREF89 - SONE 32 (EPSG:25832)  
 Høydesystem: NN 2000 høyder (EPSG:5941)




Lindås kommune  
 Geodata avdeling  
 Kommunal ver Erstadfjellet



Dato: 2017.10.10  
 Sign: liei

Gnr 140 bnr 53

Målestokk  
 1:500

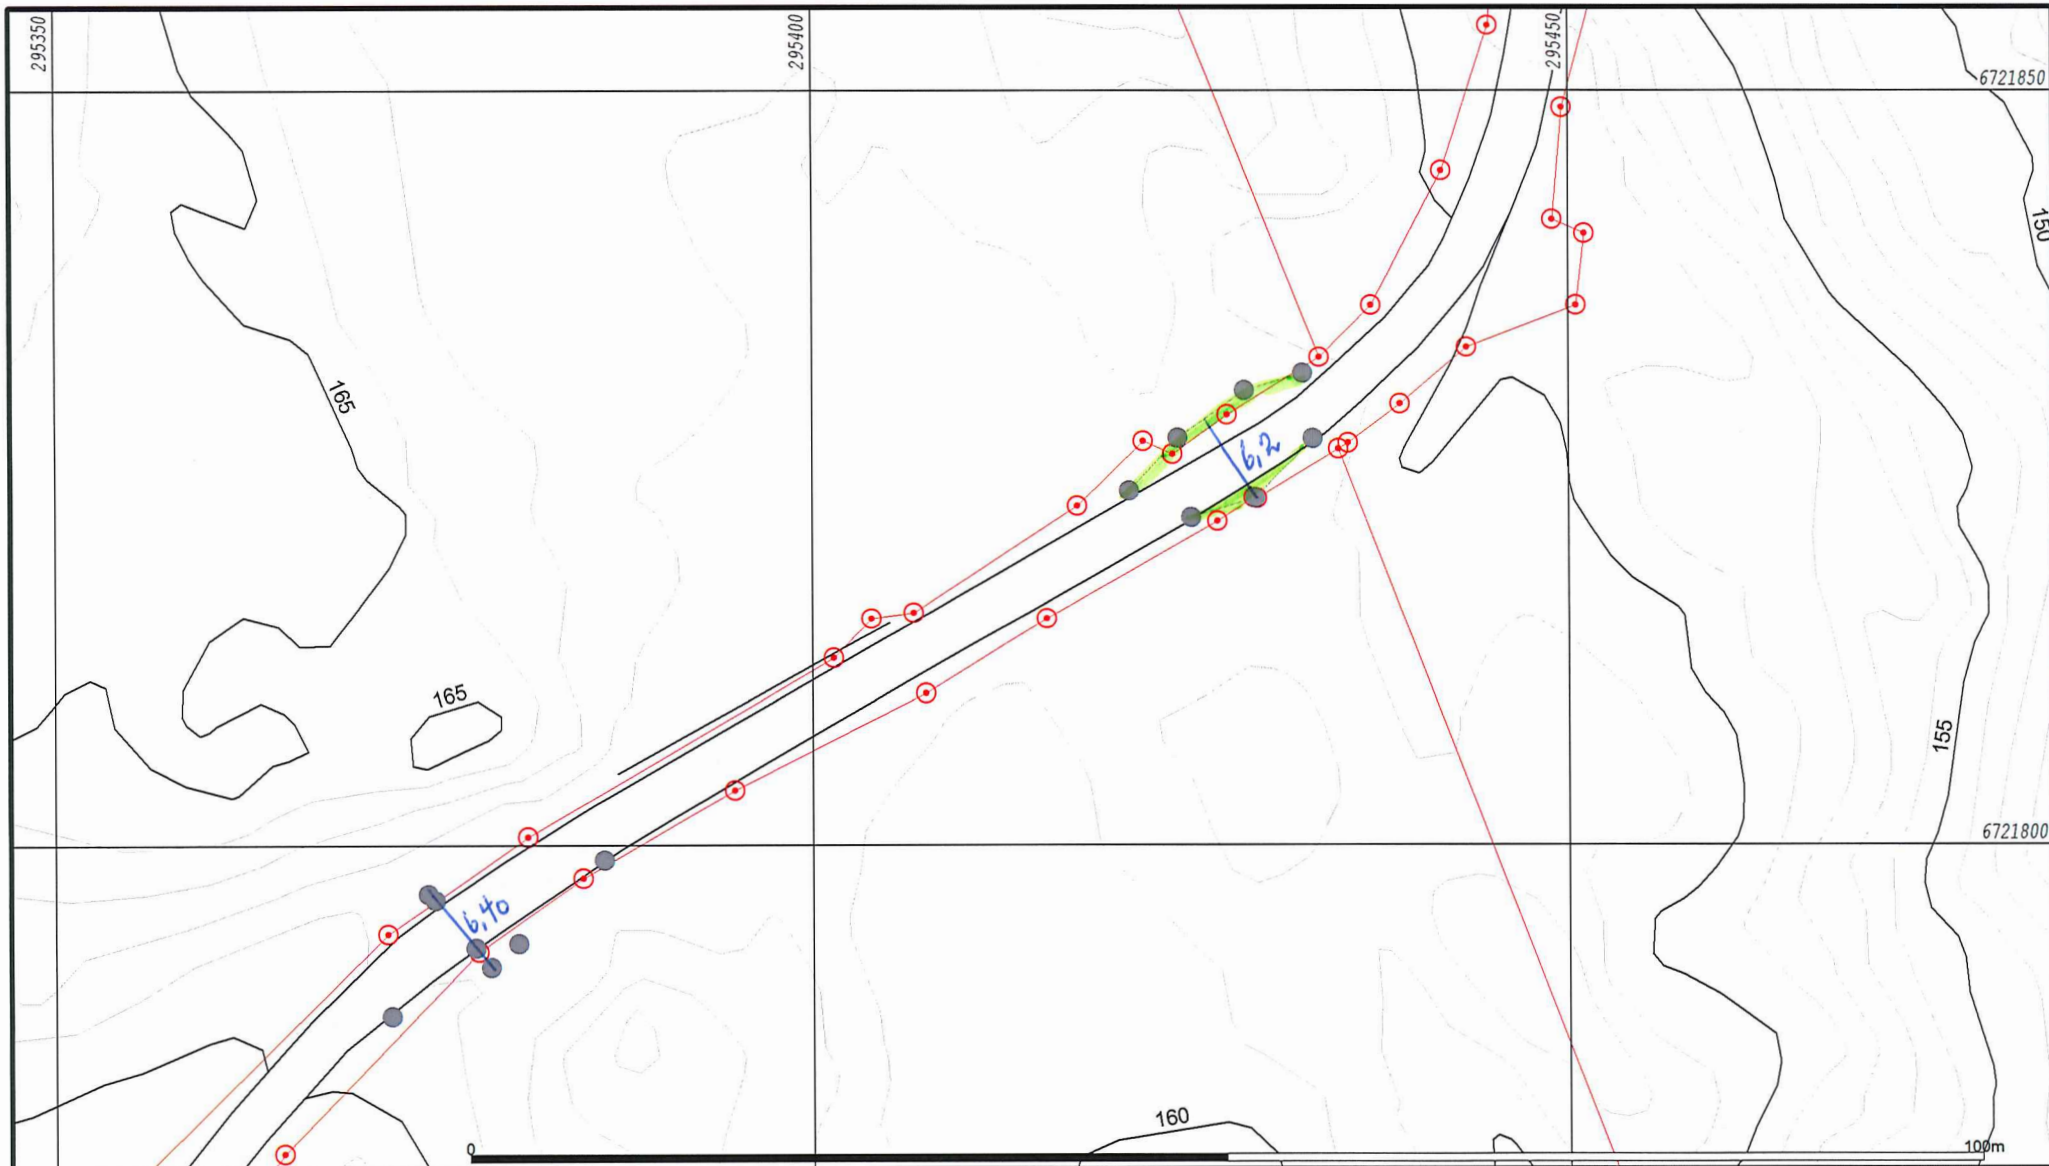

- Målte Grenser
- - - Registrerte Grenser
- Udefinert grense
- ↑ Terrengmålte grense
- ↑ Konstruert grensepunkt
- Bolig
- Bustad m/leilighet
- Våningshus
- Større bustader
- Hytte/feriehus
- Garasje/uthus
- Industri/lager
- Andre bygg

Beliggenhet og høyder må oppfattes som orienterende.  
 Koordinatsystem: EUREF89 - SONE 32 (EPSG:25832)  
 Høydesystem: NN 2000 høyder (EPSG:5941)



Lindås kommune  
 Geodata avdeling  
 Kommunal ver Erstadfjellet



Dato: 2017.10.10  
 Sign: liei

Gnr 140 bnr 53

Målestokk  
 1:500