


X = feil

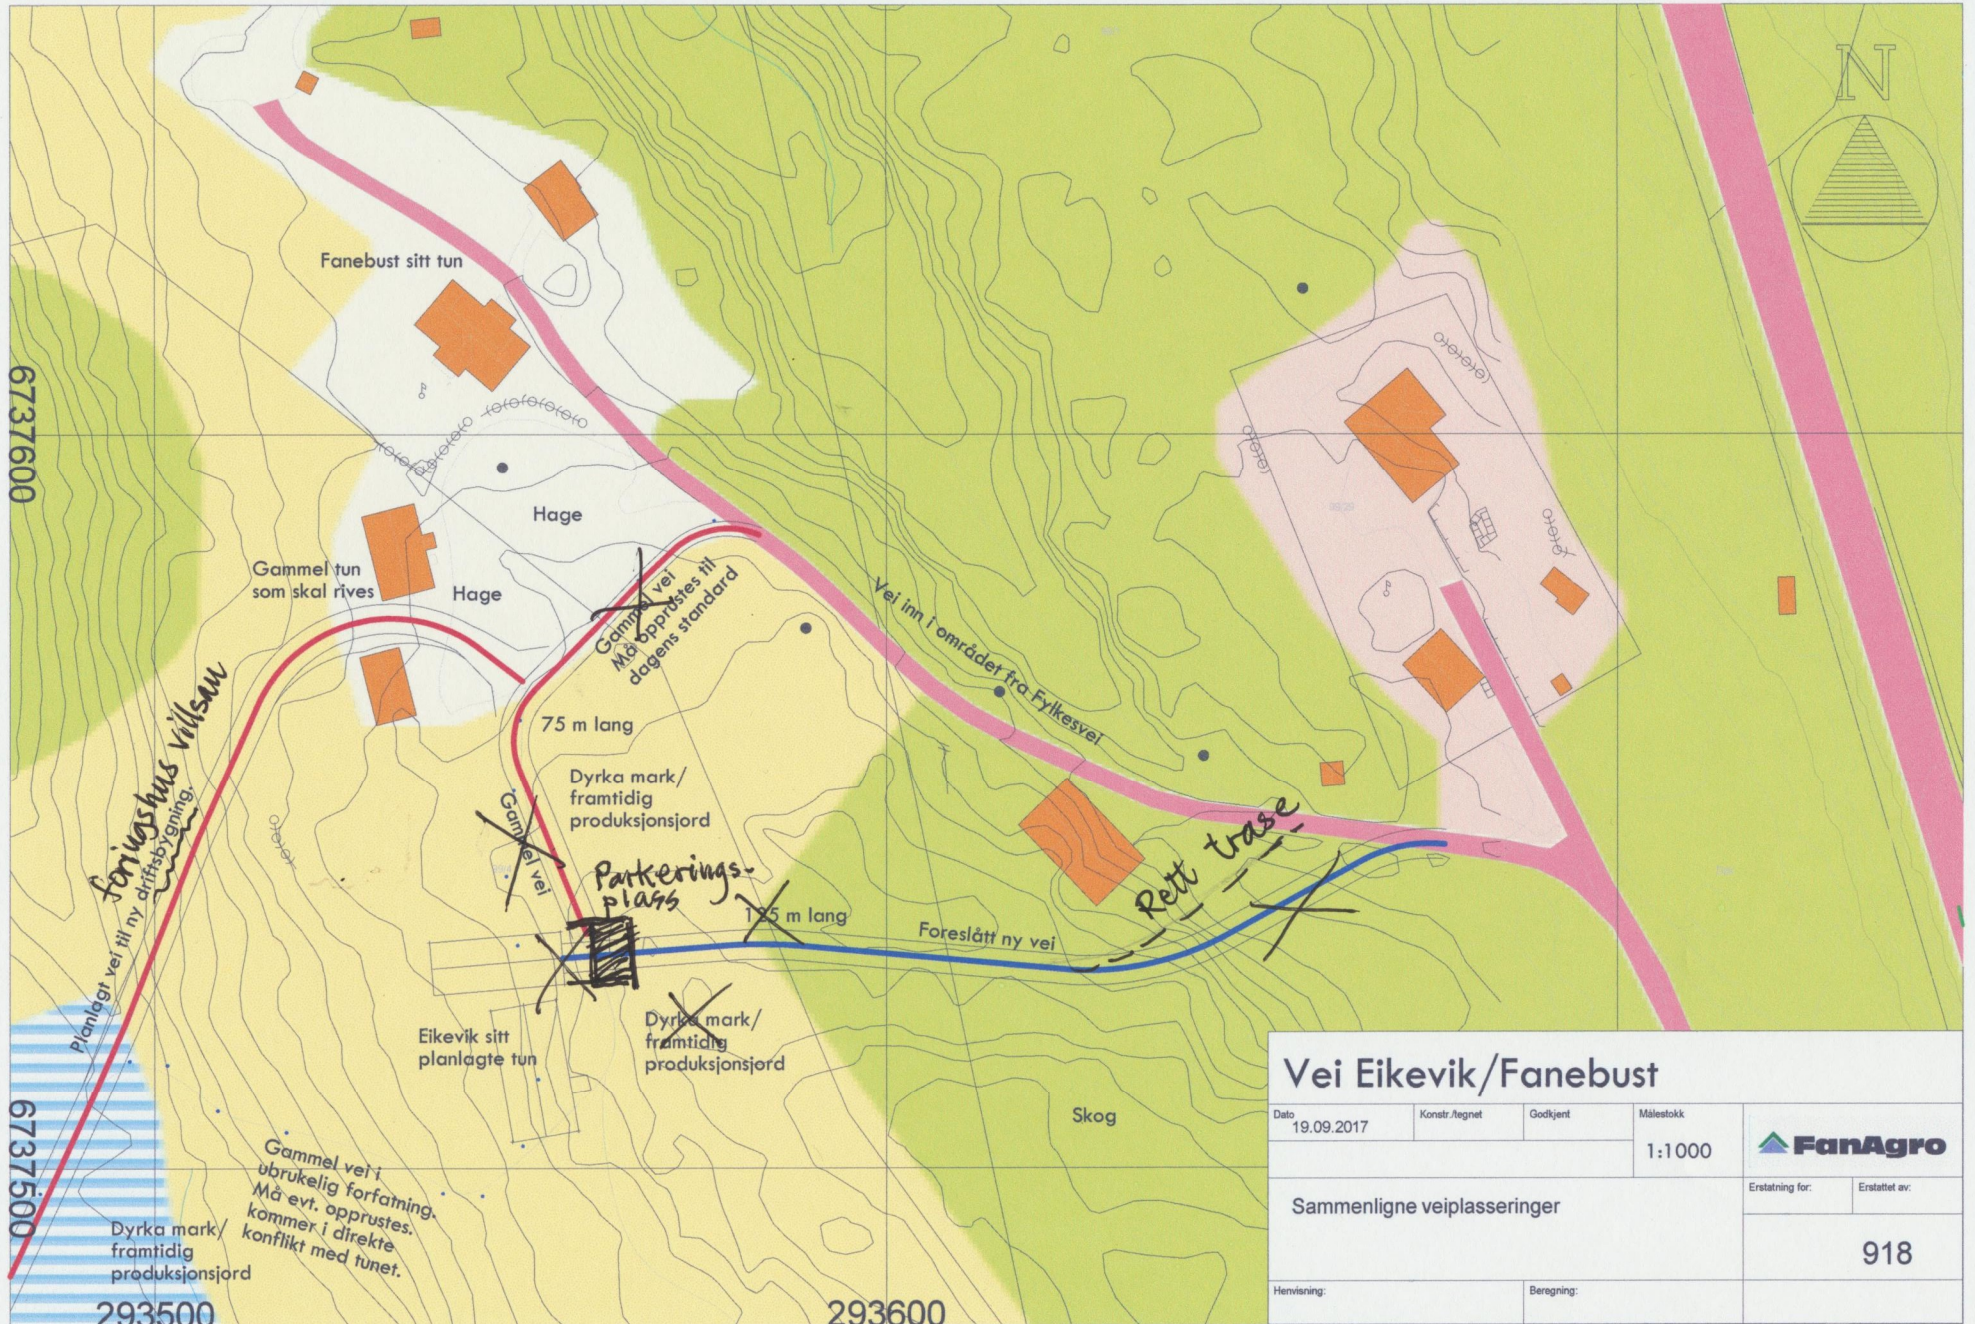

Veieikevik/Fanebust			
Dato	Konstr./egnet	Godkjent	Målestokk
19.09.2017			1:1000
Sammenligne veiplasseringer			Erstatning for:
			Erstattet av:
			918
Henvisning:		Beregning:	