


Landbrukseiendom 1263 - 58/7

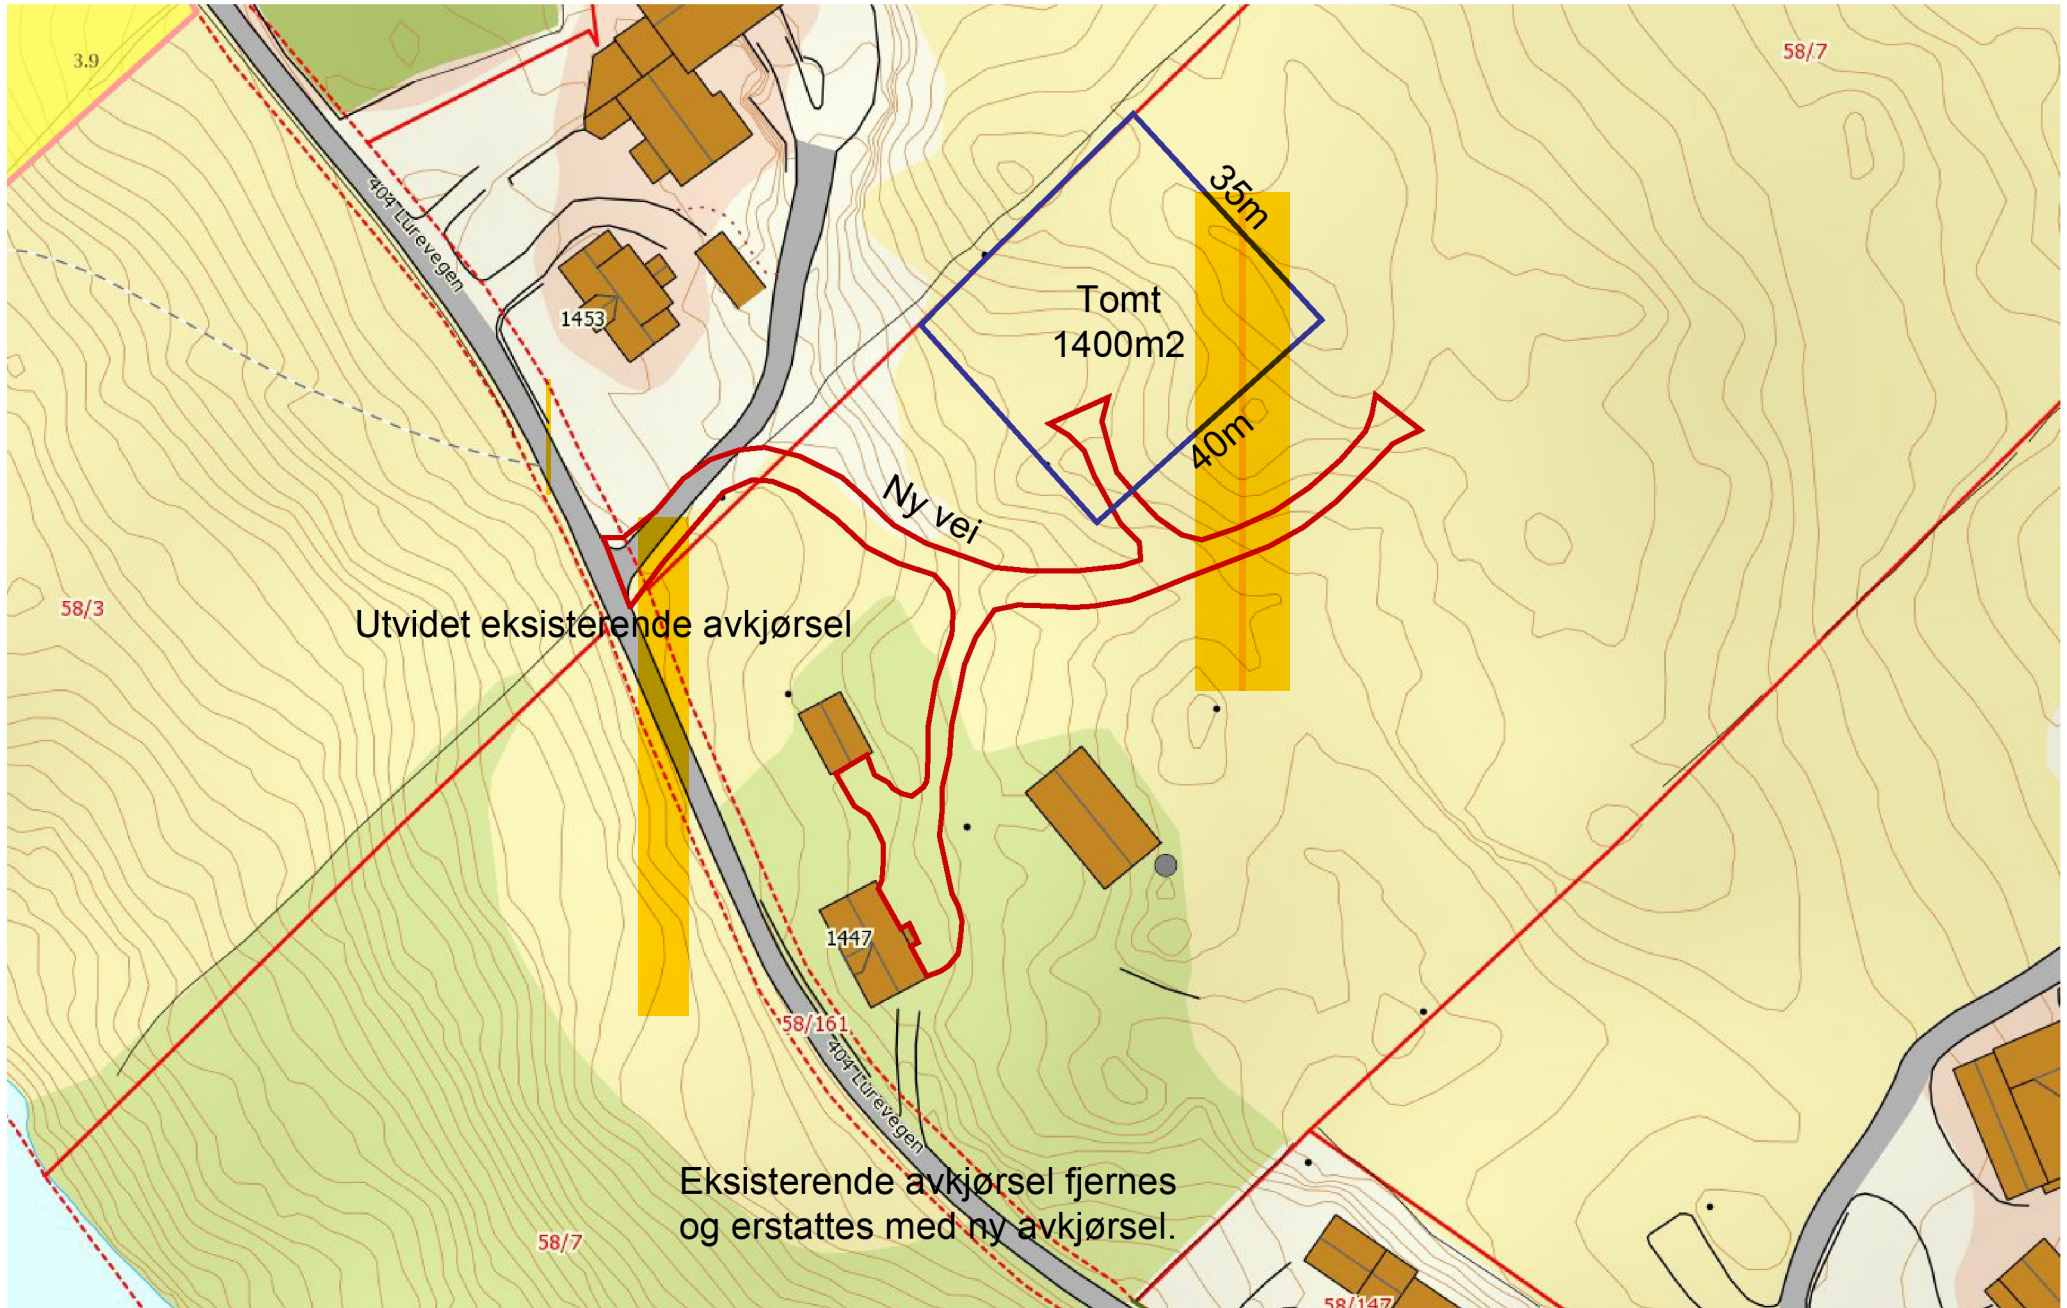

0 10 20 30m

Målestokk 1:1000 ved A4 liggende utskrift

 NIBIO
NORSK INSTITUTT FOR
BIOLOGISK

Dato: 2016-07-02

Side 1 av 1