


Fra: Arnstein <arnstein@haugland-vvs.no>
Sendt: 16. oktober 2017 13:13
Til: Arnstein Haugland
Vedlegg: 20171016131315422.pdf

[This sender failed our fraud detection checks and may not be who they appear to be. Learn about spoofing at <http://aka.ms/LearnAboutSpoofing>]

Denne e-posten ble sent fra "RNP18C7AC" (MP C2800).

Skanningsdato: 16.10.2017 13:13:15 (+0200) Spørsmål til: kopimaskin@haugland-vvs.no

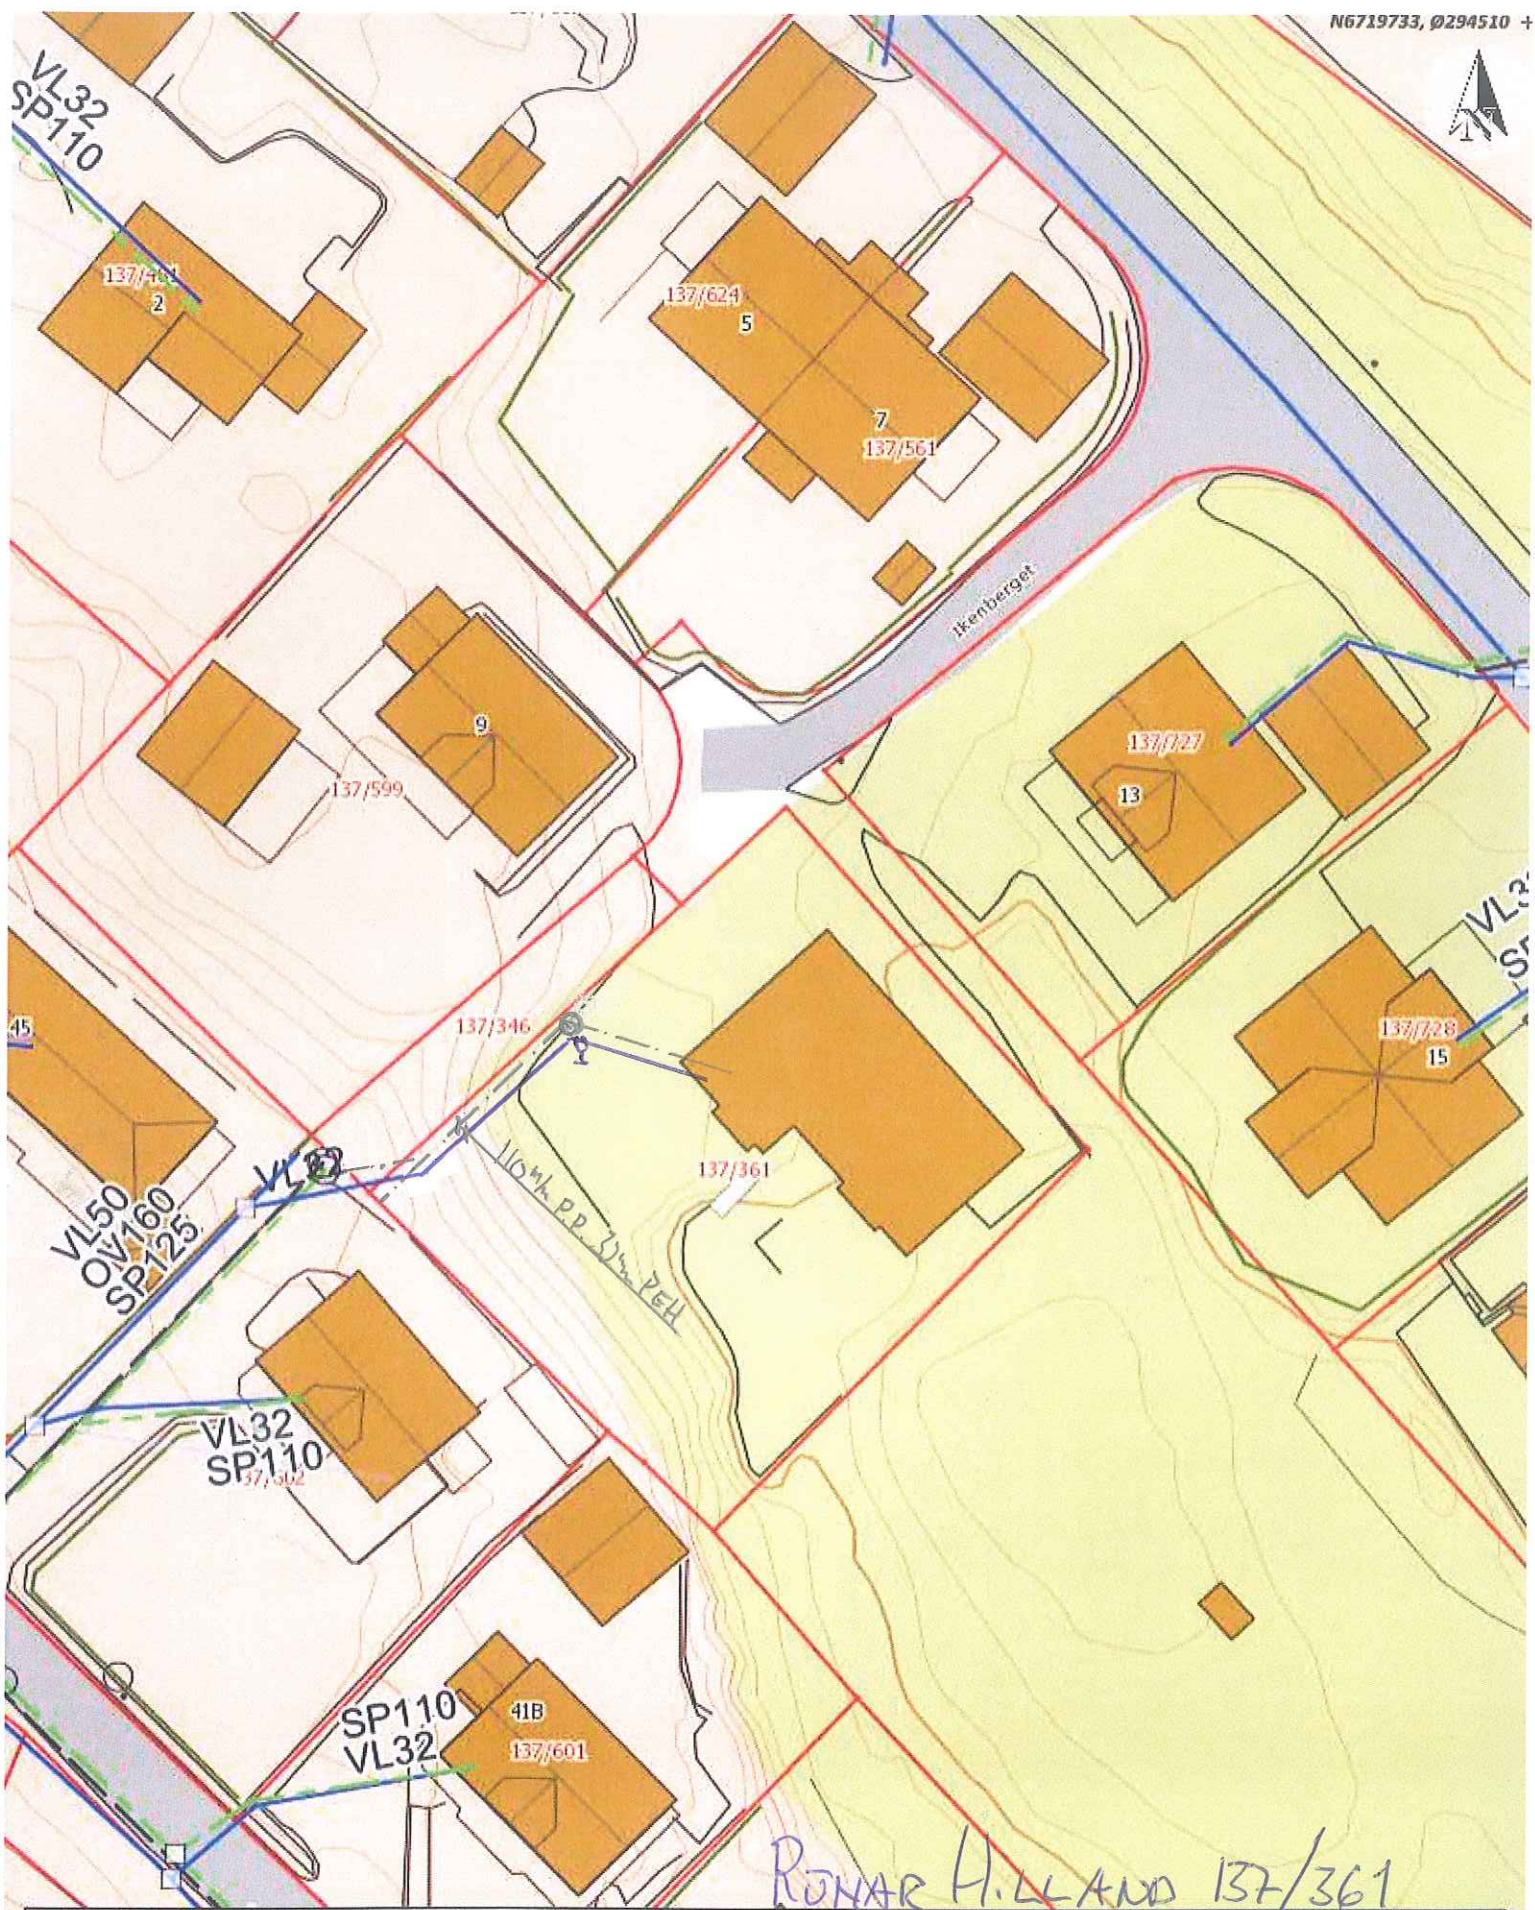

COMFORT KNARVIK
 AS Haugland VVS
 Lyngveien 2,
 5914 ISDALSTØ
 56 35 77 90
 knarvik@comfort.as
 www.comfort.no



Dato: 21-08-2017

Målestokk: 1:500

