

# PROTOKOLL FOR OPPMÅLINGSFORRETNING

## ETTER LOV OM EIENDOMSREGISTRERING (MATRIKKELLOVEN)

ArkivsakID 2017/2925
-------------------------

Matrikkelmyndighet			
Kommune Lindås	Kommunenr 1263		
Adresse Felles Postmottak, Kvernhusmyrane	Postnr 5914	Poststed ISDALSTØ	

Eiendom				
Eiendommens adresse Hellebrekkene 27 5957 MYKING	Gnr. 37	Bnr. 18	Festenr. 0	Seksj. nr. 0
Registrert eier (grunneier) Fagna Jan Roger				
Registrert fester				


Oppmålingsforretning			
Forretningen avholdt	Dato 16. oktober 2017	Kl. 09:00	Sted På Gnr 37 bnr 18
Tiltakstype ML § 33	Klarlegging av eksisterende grenser (herunder grensepåvisning)		Iverks. dato (søknad B/C) 04.10.2017
Rekvirent	Jan Roger Fagna		Rekv. dato 04.10.2017

Habilitet	
Landmålerens navn Einar Rydland	Tif. nr.
<input type="checkbox"/> Landmåleren orienterte partene om det forelå forhold av personlig eller økonomisk art som kunne tilsa inhabilitet	
Har partene merknader/innsigelser til gjennomføring av forretningen? <input type="checkbox"/> Nei <input type="checkbox"/> Ja (jf. vedlegg)	

Varsling om oppmøte	
<input type="checkbox"/> Varselet om oppmålingsforretning inneholder en liste over personer som er varslet, deres partstilling (rolle), varslingsdato og varslingsmåte. Under forretningen ble alle oppfordret til å bekrefte sitt fremmøte ved underskrift på listen og fremvisning av legitimasjon (jf. vedlegg)	Under
Ev. merknader til varsling	

Saksdokumenter - bakgrunn for forretningen		
<input type="radio"/> Rekvisisjon av oppmålingsforretning og søknad om tillatelse etter PBL	Vedlegg nr. (ev. fra - til)	
<input type="radio"/> Varsel om oppmålingsforretning		
<input checked="" type="radio"/> Vedtak		
<input type="radio"/> Konesjonsdokumenter		
<input type="radio"/> Servitutter		
<input type="radio"/> Avtaler		
<input type="radio"/>		
<input type="radio"/>		

## Situasjonskart/skisse

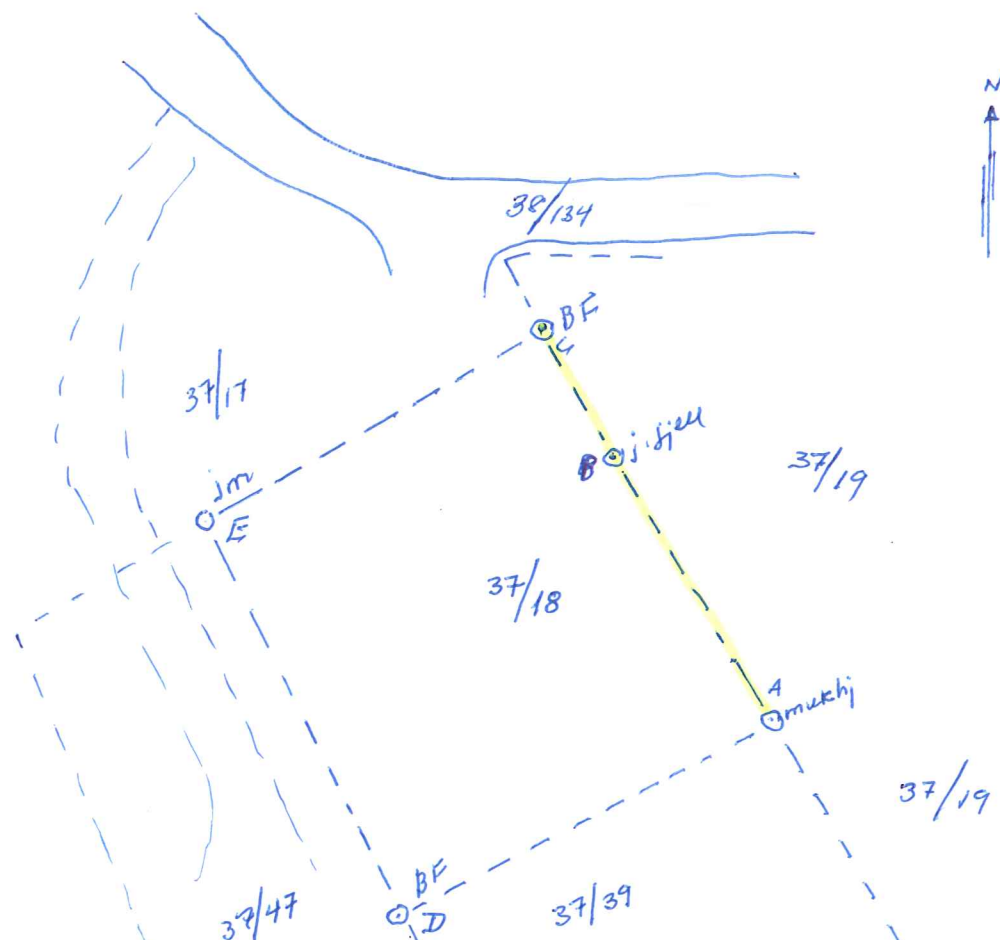

Oppm. på Gv. 37 bu 18 gjennomført 16.10.17. Av partene møtte eigar av 37/18 samt Tim Arve Tveit møtte som eigar av 1/5 av 37/17. For eigar av 37/47 møtte Tore Fredrikson for Helge Fimland med fullmakt og eigar av 37/18 Jon Roger Fagna. Eigar av 37/19 møtte ikkje, men det var ein kvar kontakert med eigar av 37/19 pr. telefon. Det vart foreslått å rekonstruere grensebestiuler på Øyldskifte på G. 37 bu. 18. Ein fann ikkje noko lilligere grensemærke, men partane som møtte vart erige om grensebestiuler som vist på skissa datert 16.10.17. Grenselinja mellom G. 37/19 og 37/18 vart linja A-B-C og fella grenselinje mot G. 37 bu 39 linja A-D og fella gr. linje mot 37/47 linja D-E og fella gr. linje E-G mot 37/17 G. 37/18. Jon-Roger Fagna 37/19 sign.  
 G. 37/17. Tim Arve Tveit  
 G. 37/47. Tore Fredrikson

FS. Det vart å senda nye matikked bud til dei berørte partane.

Høykj 16.10.17  
  
 Lindås kommune