

Stadfesting om rettar gjeldande minirenseanlegg og stikkleidningar gjennom annan sin grunn.

Eigar av Gnr. 155 Bnr. 7, Adresse Lurevegen 577 bekreftar at skal det byggjast reinseanlegg på utskilt tomt frå Gnr. 155 Bnr.10 (ref. dispensasjonssøknad datert 21.08.2017) kan avløp frå dette koplast til eksisterande grøft frå Gnr. 155 Bnr. 51.

Eigar av Gnr.155 Bnr. 7


Dato:

25.08.2017.

Sign:

Bjarte Monstad

Bjarte Monstad

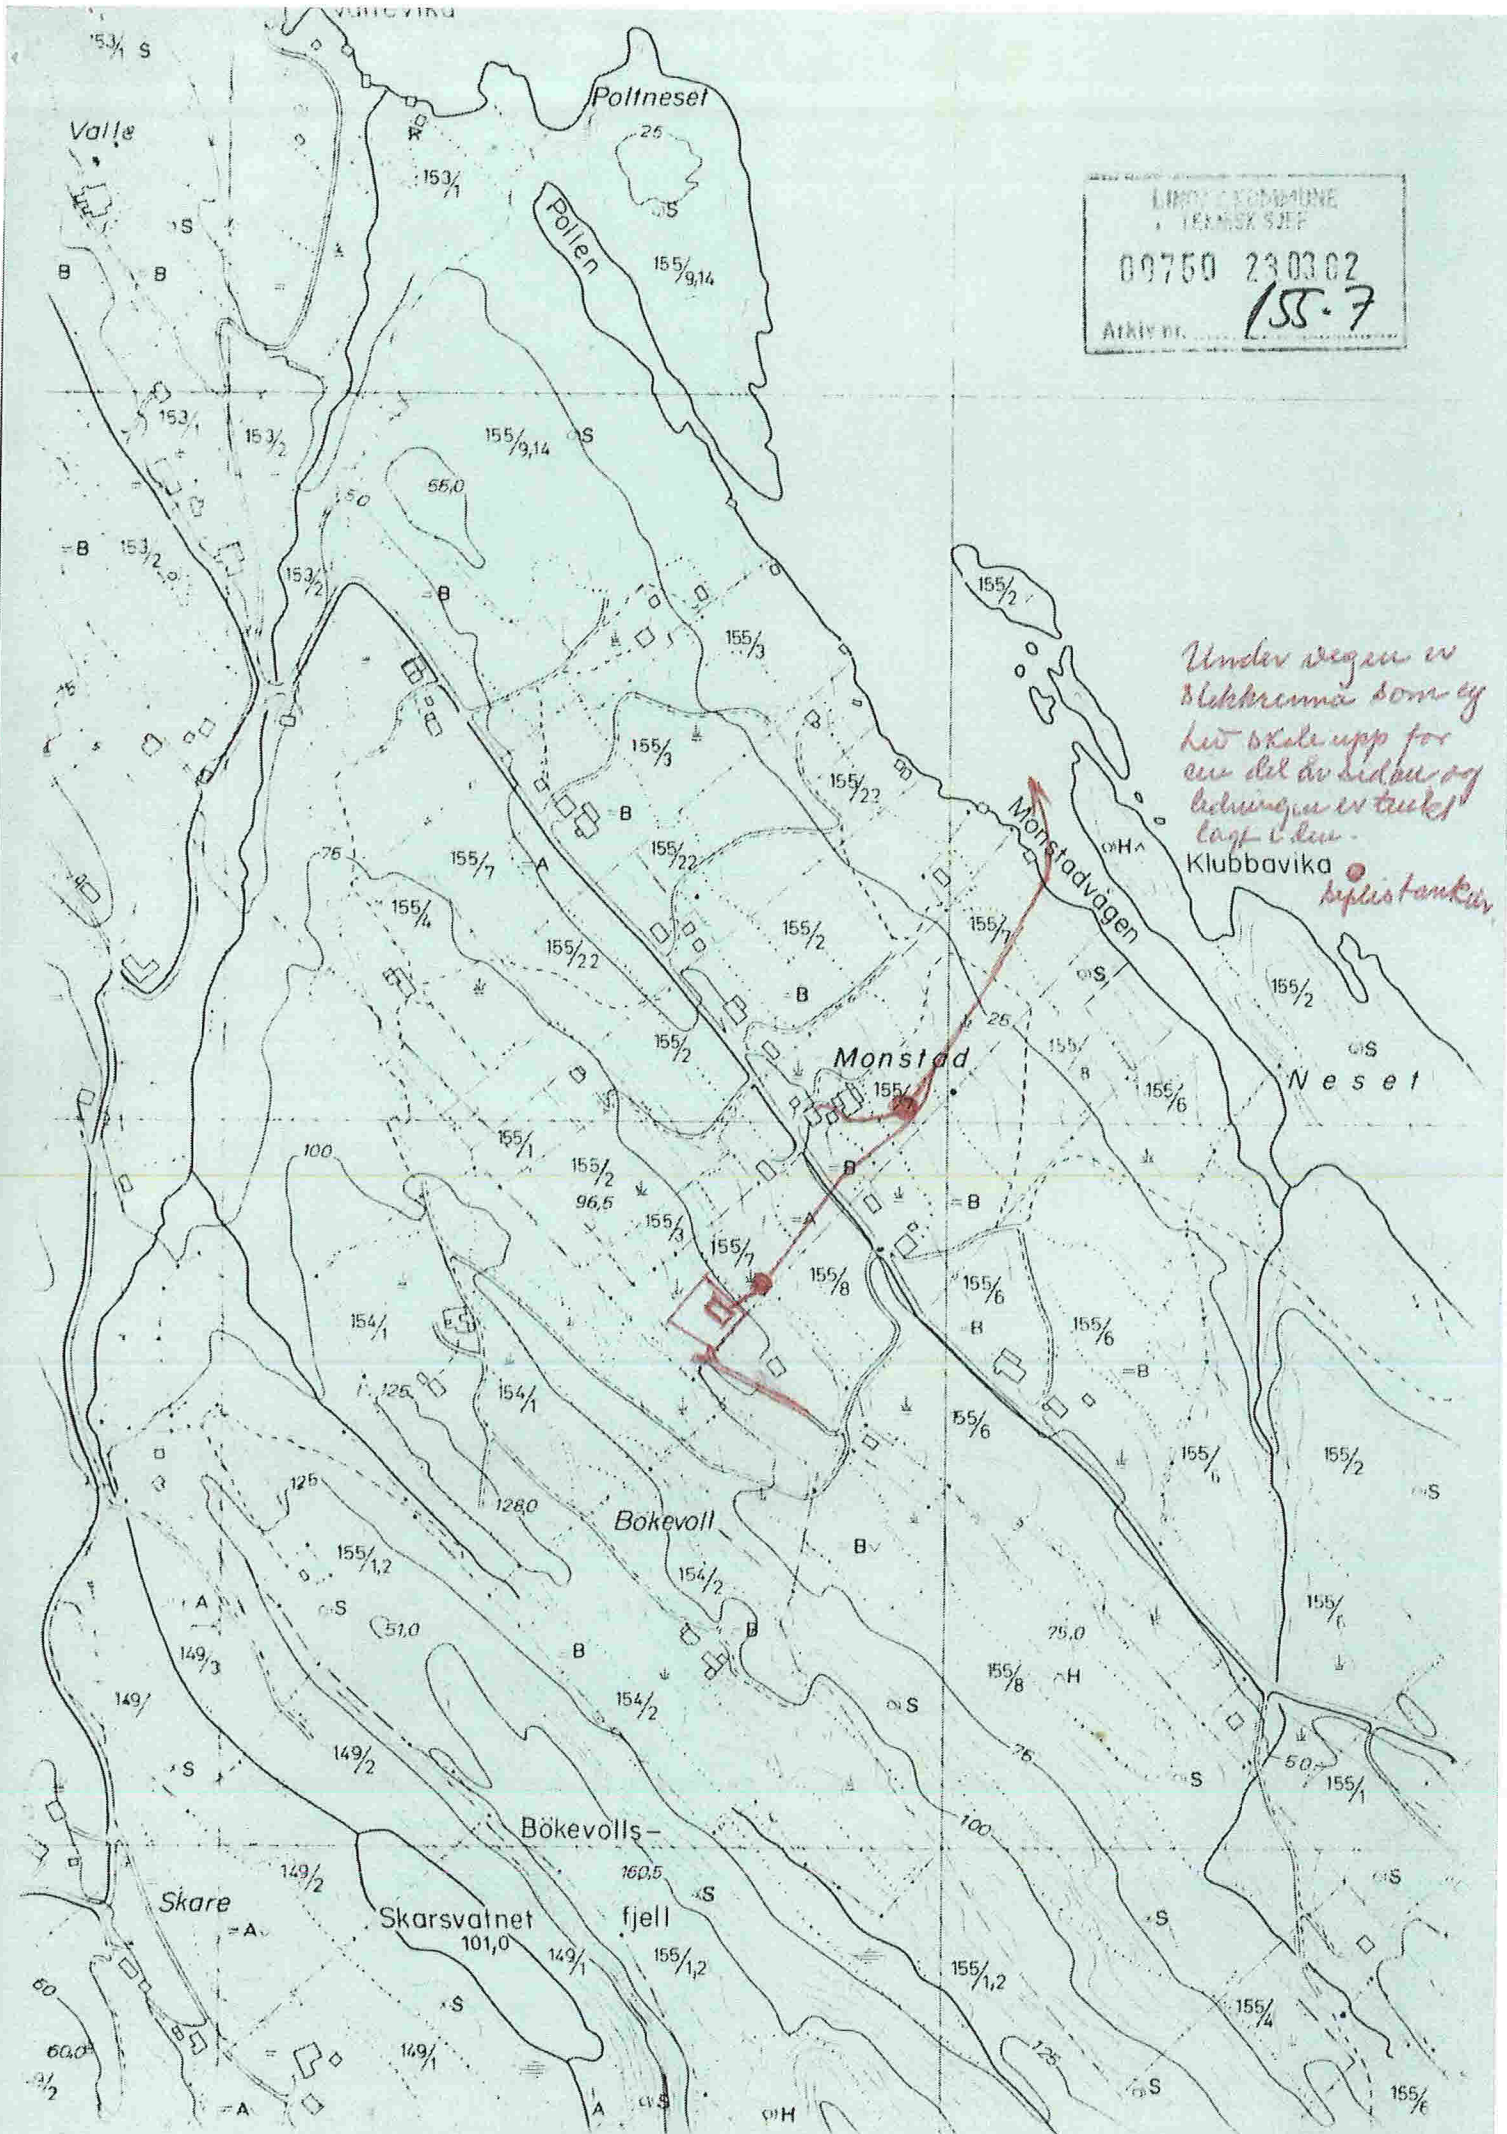

 Arkiv nr. 155-7

*Under veien er
 dikkekrem som eg
 hev skole opp for
 en del av sidan og
 ledninga er trukket
 langt i den
 Klubbavika
 kulisbanker*

HANDSAMA DEN
7 NOV. 1984
LINDÅS BYGNINGSRÅD

Bolig- og fritidsbebyggelse
Søknad om utslippstillatelse
i medhold av lov om vern mot vannforurensing § 10, annet ledd.

ARKIV

Gjelder for utslipp i h.h. til forskrifter for utslipp av avløpsvann fra bolig- og fritidsbebyggelse med separate avløpsløsninger og tilhørende retningslinjer gitt av Miljøverndepartementet.

Vennligst kryss av i rutene og gi nødvendige tilleggsplysninger. Bruk helst blokkskrift eller skrivemaskin. Søknad bes sendt i to eksemplarer til bygningsrådet. Prøv å unngå unødige bilag.

Til bygningsrådet i - kommune	Fylke	00750 230302
Byggeplass (adresse)	Matr.nr.	155
Søkerens navn	Adresse	7
Binger Monstad / Norvald Monstad		5103 Seim.

Søknaden gjelder

<input checked="" type="checkbox"/> Oppføring av ny bolig	Med innlagt vann	<input checked="" type="checkbox"/> Ja <input type="checkbox"/> Nei	Med vannklosett	<input checked="" type="checkbox"/> Ja <input type="checkbox"/> Nei						
<input type="checkbox"/> Oppføring av ny hytte	Med innlagt vann	<input type="checkbox"/> Ja <input type="checkbox"/> Nei	Med vannklosett	<input type="checkbox"/> Ja <input type="checkbox"/> Nei						
<input type="checkbox"/> Annen virksomhet (Beskriv)										
<input type="checkbox"/> Innlegging av vannklosett i eksisterende	Bolig Hytte	<table border="1"> <tr> <td colspan="2">HANDSAMA DEN</td> </tr> <tr> <td colspan="2">10 MAI 1982</td> </tr> <tr> <td colspan="2">LINDÅS BYGNINGSRÅD</td> </tr> </table>			HANDSAMA DEN		10 MAI 1982		LINDÅS BYGNINGSRÅD	
HANDSAMA DEN										
10 MAI 1982										
LINDÅS BYGNINGSRÅD										
<input type="checkbox"/> Innlegging av vann i eksisterende	Bolig Hytte									
<input type="checkbox"/> Bruksendring (f.eks. fra hytte til helårsbolig)										

Hvis vannklosett ikke skal legges inn, beskriv kort privettløsning (utedo, biologisk klosett m.v.)

Vedlegg

Vedlegg 1: Beliggenhet er vist på vedlagte kartutsnitt i målestokk 1:50 000 evt. 1:5000 i format A4.

Vedlegg 2: Kart eller skisse av området i målestokk mellom 1:1000 og 1:200. Av skissen fremgår topografiske forhold, avstander til nærmeste bebyggelse, beferdet vei, vassdrag, drikkevannskilde.

Andre opplysninger

Spesielle grunner for at boligen/hytta må lokaliseres uten at avløpet kan tilknyttes offentlig avløpsanlegg (f.eks. ervervmessige grunner). Oppgi eventuelt ønske om spesiell avløpsløsning.

Ikkje offentleg anlegg i nærleiken.

Det må såleis ordnast v/privat anlegg og ført til sjøen over eigen eigedom, sjå vedl. skisse. Eksisterande anlegg frå eige våningshus, som har spreiding idag, vil verta saman om dette.

Anlegget vert med egne septiktankar for kvart bygg.


Eiendommens navn, adresse	G.nr.:	B.nr.:	Eiers egenhændige underskrift:	Dato:
Ingen naboar. Går over eigen eigedom heile vegen.				
ARKIV I MILJØVERNDEN				
Handsamad den				

SKAL TEIKNAST I EITT EKSEMPLAR FOR KVAR EIGEDOM (TOMT) SOM SKAL FRÅDELAST.

SØKNAD OM FRÅDELING
AV EIGEDOM.

TIL LINDÅS BYGNINGSRÅD
TIL LINDÅS JORDSTYRE

5100 I S D A L S T Ø


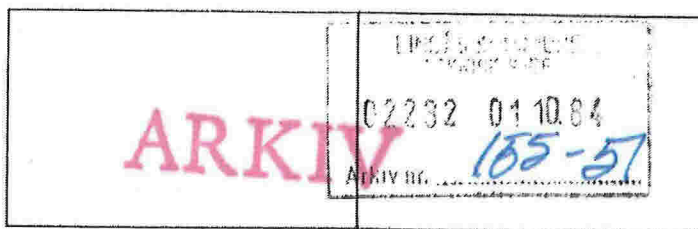


GRUNNEIGAR (av hovudbruket) *Birger Monstad* ADR. *5103 Seim*....

KJØPAR (av tomta) *Norvald Monstad*.....ADR. *5037 Solheimsvik*


NAMN PÅ HOVUDBRUKET... *Monstad*.....GNR *155*...BNR. *7*.....

K A R T S K I S S E

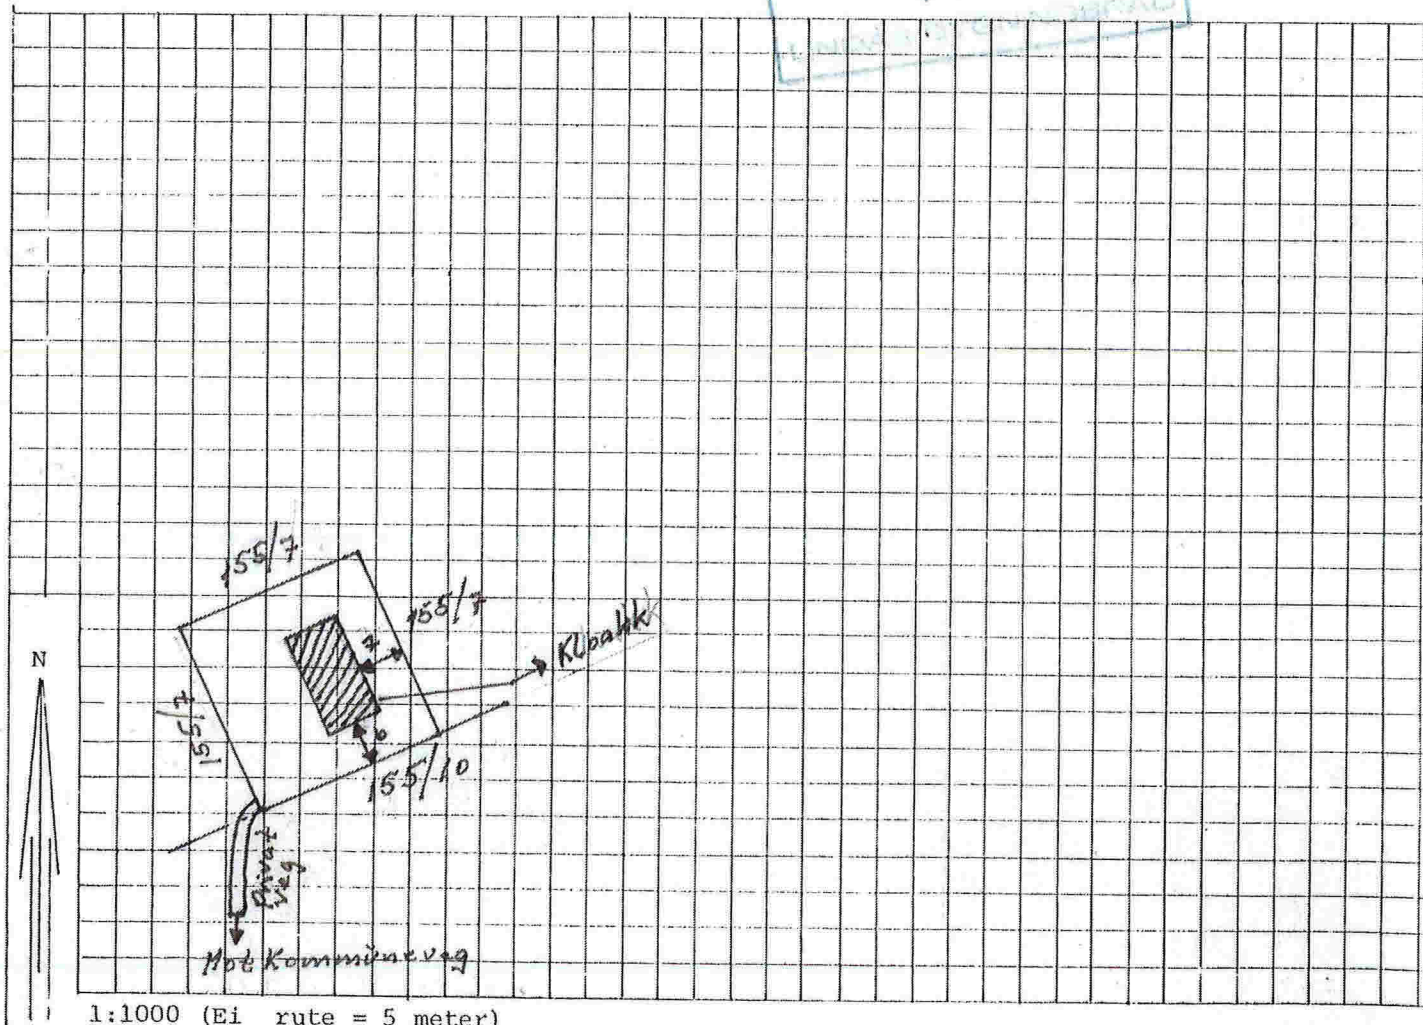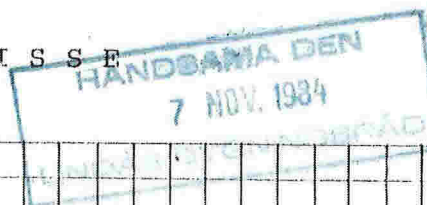

1:1000 (Ei rute = 5 meter)

Eks.

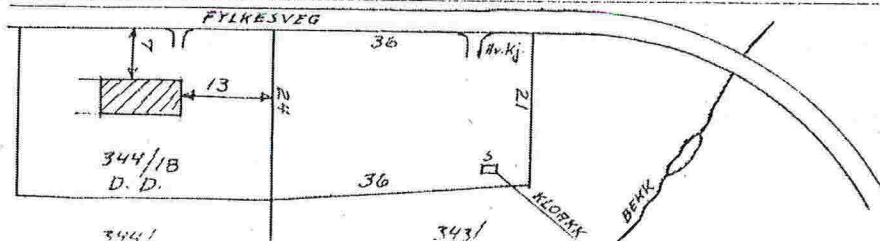

Fylles ut av søker om ansvarsrett

Søknad om ansvarsrett

Jeg har følgende kvalifikasjoner

Dokumentasjon av kvalifikasjoner:

- følger vedlagt med i alt bilag
- er innsendt tidligere

Jeg påtar meg ansvaret for at foran nevnte byggearbeid blir utført i samsvar med forskrifter og retningslinjer for utslipp av avløpsvann fra bolig- og fritidsbebyggelse med separate avløpsløsninger og utslippstillatelse. Jeg forplikter meg til å følge forurensningsmyndighetenes anvisninger og ikke gjøre endringer i arbeidet uten at forurensningsmyndighetenes godkjenning er innhentet.

Lanzenes den *22/3* *1982* *Ove Langenes Rø*
Søkerens underskrift

Fylles ut av byggherre

Som byggherre for foran nevnte arbeid forplikter jeg meg til å rette meg etter de krav som forurensningsmyndighetene stiller i forskrifter og retningslinjer for utslipp av avløpsvann fra bolig- og fritidsbebyggelse med separate avløpsløsninger og utslippstillatelse. Likeledes forplikter jeg meg til å rette meg etter de anvisninger som ansvarshavende gir. Dersom ansvarshavende slutter vil jeg stoppe arbeidet til bygningsrådet har godkjent ny ansvarshavende.

Monstad/Seim den *22/3* *1982* *Per Sivert Monstad*
Byggherrens underskrift

Kom-
munens,
eventuelt
fylkes-
mannens
behandling
av
søknaden

Til Ove Langenes
Langenes
5103 Seim

Søknaden vert med dette godkjent

BYGNINGSSJEFEN I LINDÅS

Per Sivert 18.10.1984 *Arnar Thorsheim*

Etter fullmakt

* Vedlegg i Instruks for ansvarshavende