


PROFIL NR	Gnr/Bnr. 137/66			Gnr/Bnr. 137/69			Gnr/Bnr. 137/77			Gnr/Bnr. 137/38			Gnr/Bnr. 137/185																																			
Grunneier	Veg	
Markslag	Sprengsteinsfylling på fjell	
Grunnforhold	
TERRENG H/TOPP VEGDEKKE	22.78	22.41	22.08	21.81	21.60	21.43	21.30	21.21	21.18	21.19	21.24	21.29	21.35	21.40	21.47	21.53	21.57	21.62	21.67	21.72	21.77	21.82	21.87	21.92	21.97	22.02	22.07	22.12	22.17	22.21	22.23	22.23	22.20	22.15	22.08	21.98	21.85	21.71	21.58	21.46	21.05							
Hor. vinkelpunktavstand i m				35,0					39,0					14,0				28,0																32,0						18,0				3,5				
Kumavstand i m				35,0					39,0					14,0				28,0																31,7						17,2				3,5				
Fall i ‰				-8,0					-2,0					-2,0				5,0																										12,5				
Vannledning	
Kote utv. topp	20.19							19.90	
Type og dim	
Kumavstand i m				35,0					39,0						14,0				28,0																32,0													
Fall i ‰				12,5					12,5						12,5				12,5																													
Kote innv. bunn	18.31							18.75							19.24				19.41																													
Type og dim	
Kumavstand i m				33,2					39,0						14,0				27,9																30,1													
Fall i ‰				26,5					12,6						12,5				12,5																													
Kote innv. bunn	19.81							18.74							19.23				19.11																													
Type og dim	
Overvannledning	
Kote innv. bunn	
Type og dim	

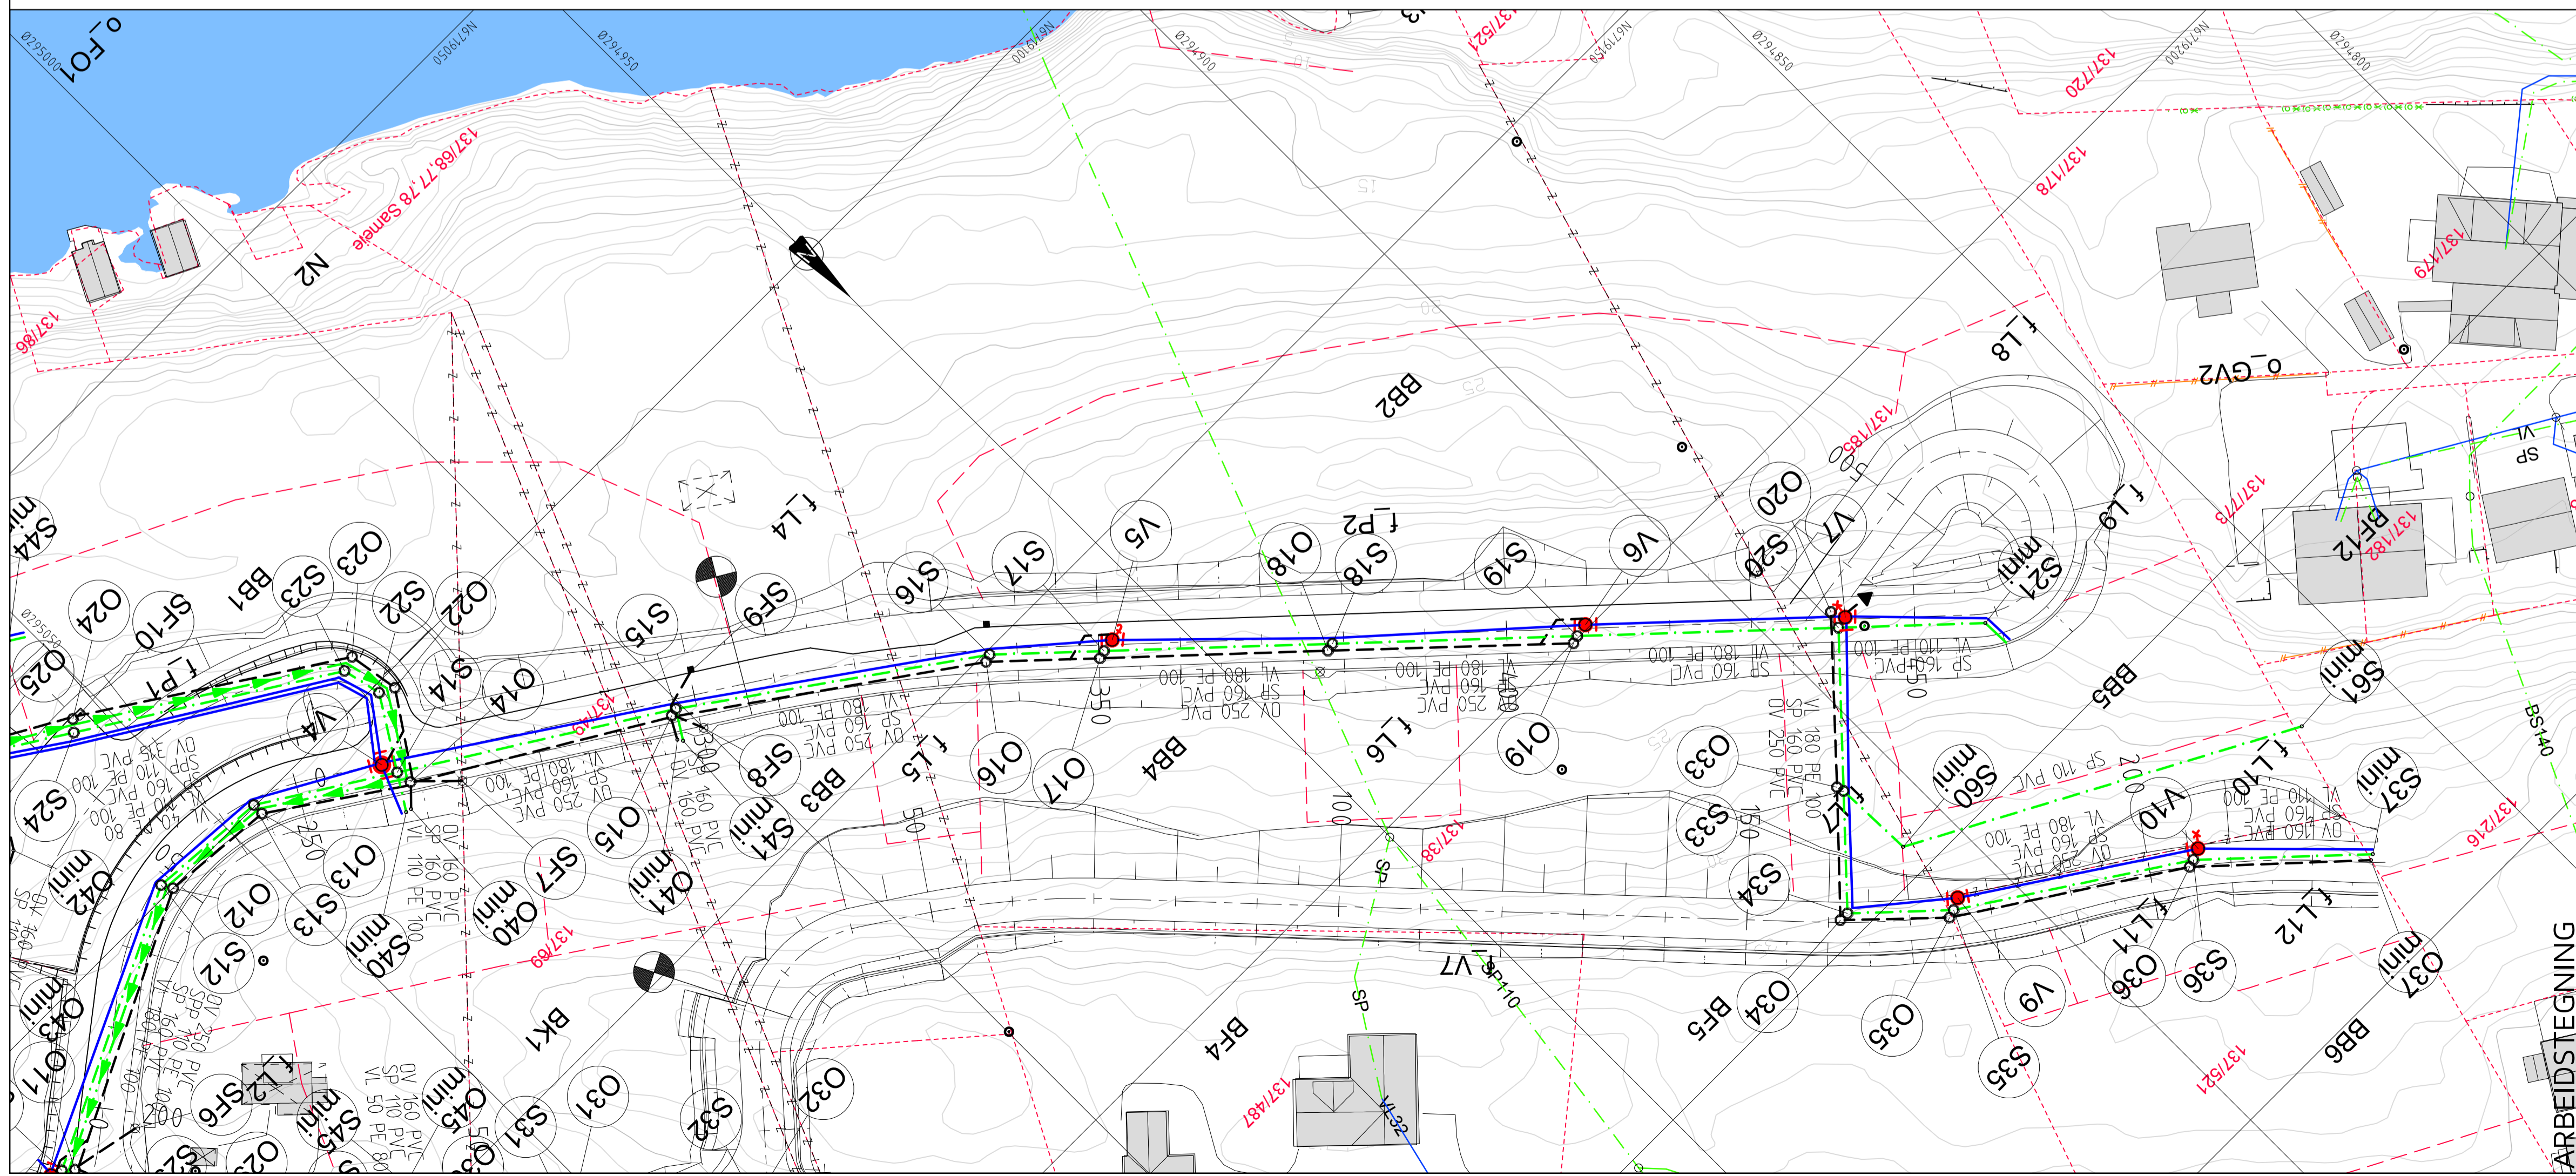

TEGNFORKLARING

- | Eksisterende | | Prosjektert |
|--------------|--|-------------|
| — | Vannledning (VL) | — |
| - - - | Spillvannledning (SP) | - - - |
| - - - | Overvannledning (OV) | - - - |
| - - - | Pumpeledning spillvann (SPP) | → → → |
| - - - | Ledning i borehull | - - - |
| - - - | Ledning utgår | - - - |
| o | EKS Stakekum (S/O) | o |
| o | Ministakekum (S/O mini) | o |
| + | EKS Vannledningskum m/brann- og stengeventil (V) | + |
| | Luftventil | + |
| | Utspylingsventil | + |
| | Stoppekran på vannledning | + |
| | Sandfangskum m/kuppelrist (SF) | + |
| | Sandfangskum m/kjefestluk (SF) | + |
| | Sandfangskum m/ristolokk (SF) | + |
| | Kloakkpumpestasjon (P) | + |
| | Byggegrinns grense | + |

Rev.	Dato	Sign.	THF	Høyde kum S/O14, S/O15 og V4 justert ift. ny veghøyde. ARB.TEGN.
Oppdragsgiver			Revisjonen gjelder	
SOMMERRO PANORAMA AS				
Prosjekt				
Kubbaleitet bustadområde.				
Ledningsplan og profil veg o_V3,				
kum S14-S21.				
Tegn.	Kontr.	Godk.	Dato: 28.04.17	
Målestokk:		Format: A1		
1:500/100				
Prosjektnr:		8116		
Tegningsnr:	Rev.			
GH03	A			