


244/2

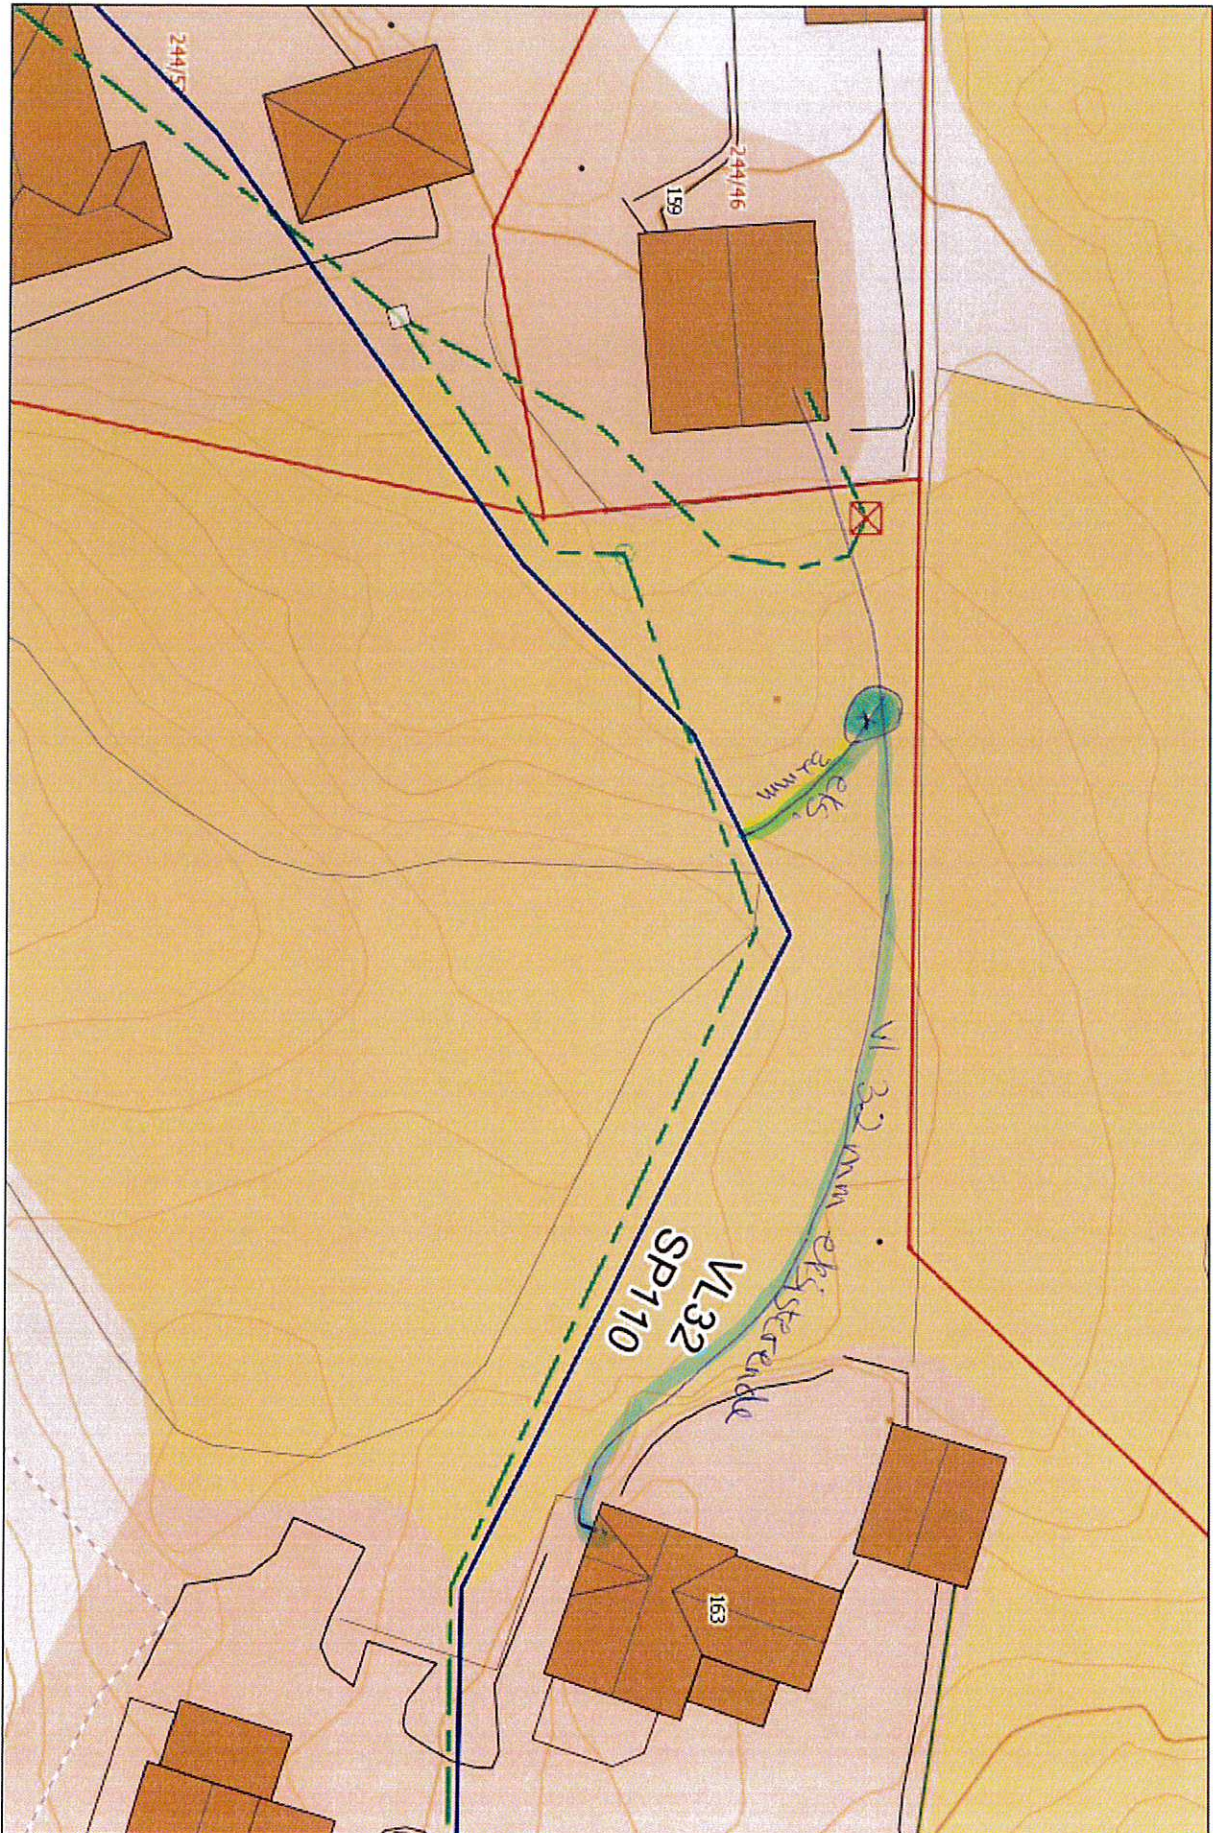

○ = tilknytting.

x er utv felles bakkekran
begge nusa har innv.
stoppekran.