


D1

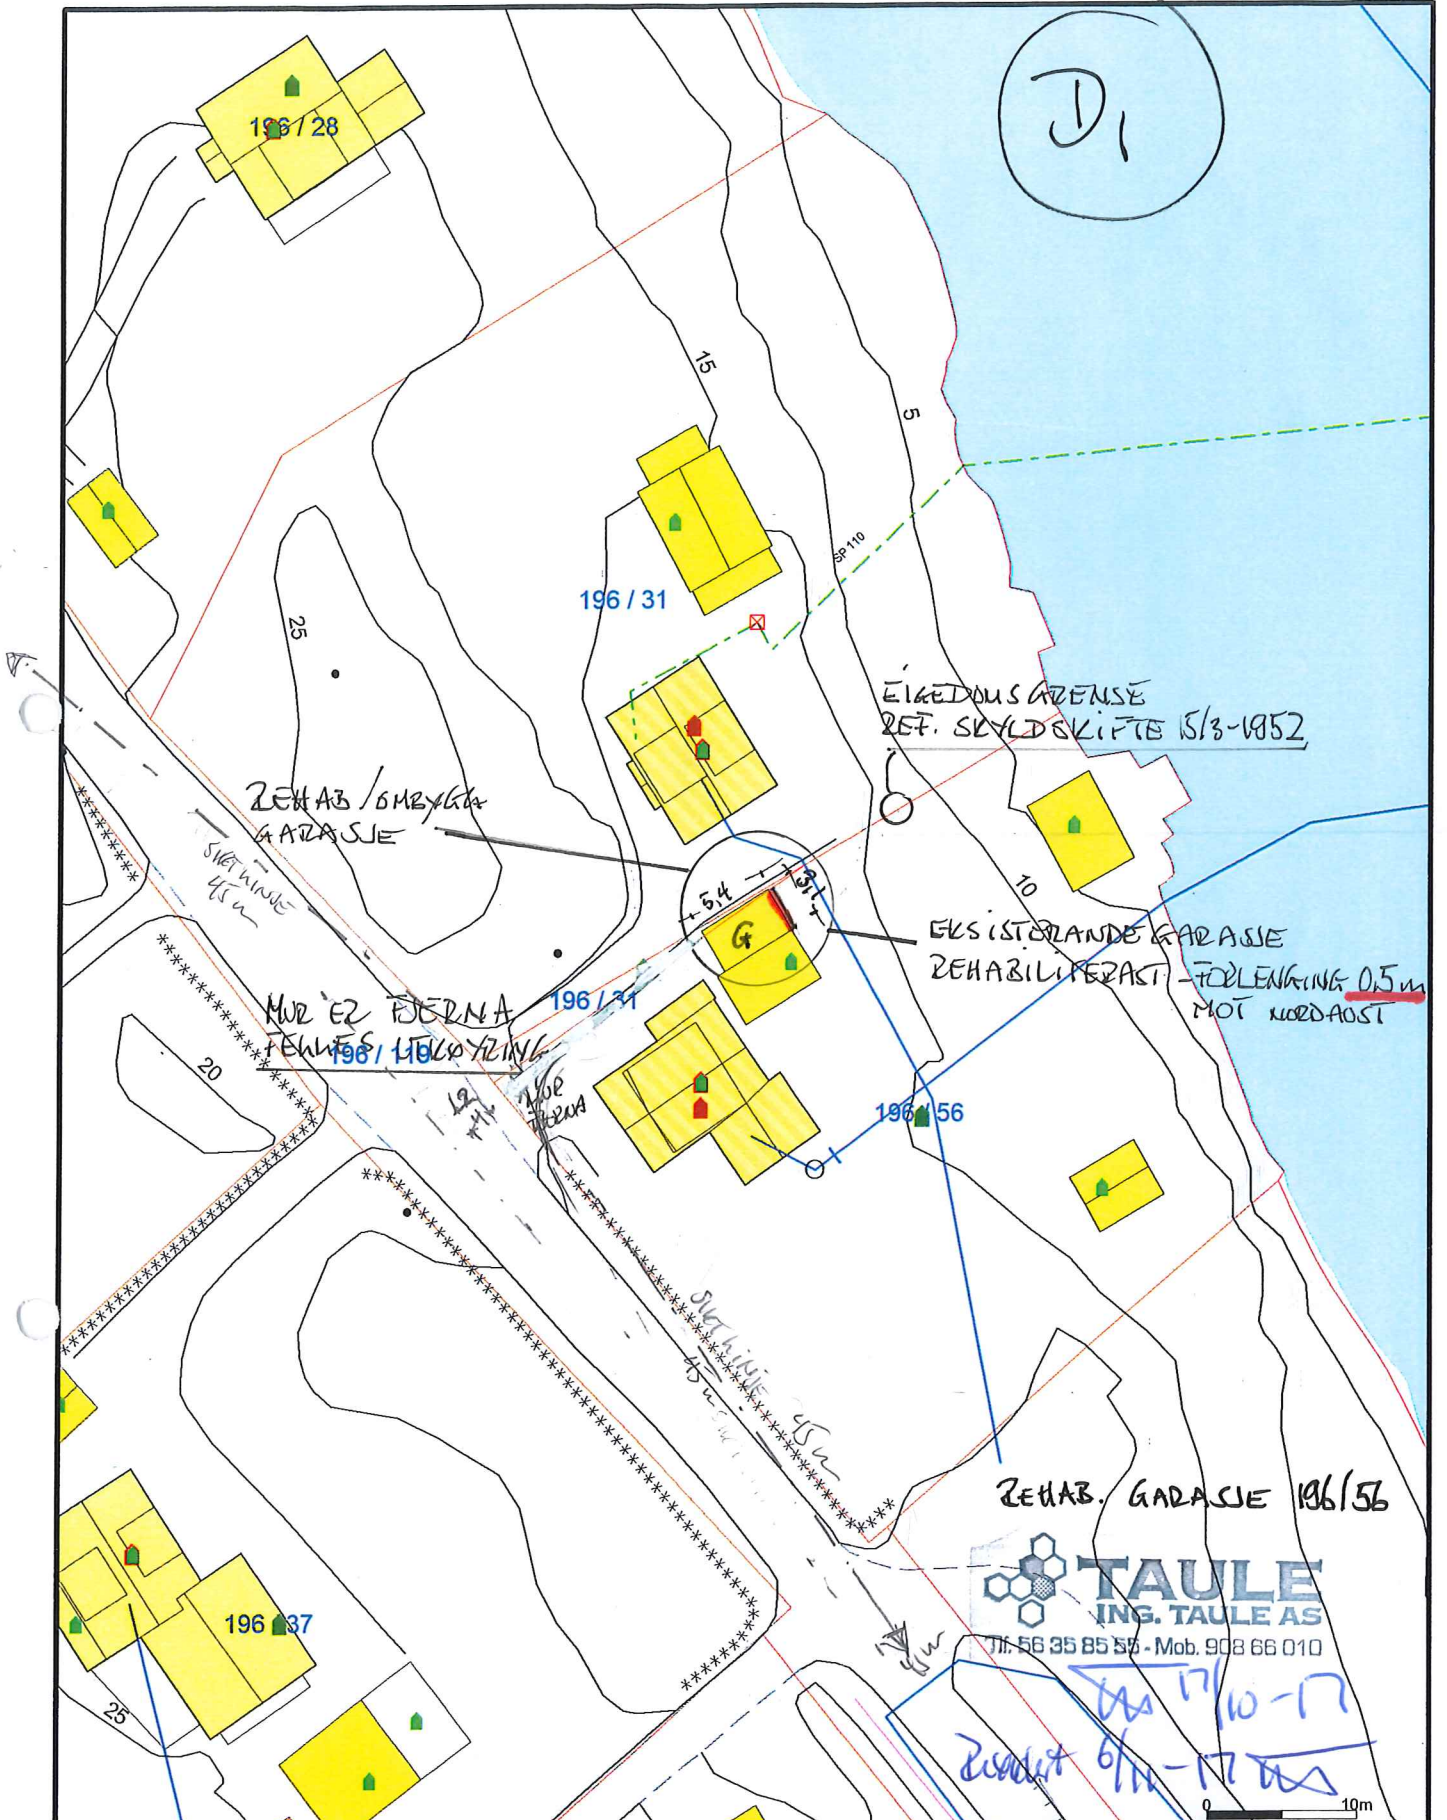

Avlop felles	Terengmålte grense	Industri/lager
Drensledning	Konstruert grensepunkt	Andre bygg
Overvaan	Bolig	
Pumpeledning spillvann	Bustad m/leilighet	
Pumpeledning vann	Våningshus	
Spillvann	Storre bustader	
Vannledning	Hytte/feriehus	
Udefinert grenser	Garasje/uthus	



Lindås kommune
Byggesaksavdeling

Dato: 2017.10.12
Sign: likn



Målestokk
1:500

Beliggenhet og høyder må oppfattes som orienterende.