



E₁

UTVIDING 0,5m
200 17/10-17 5,4

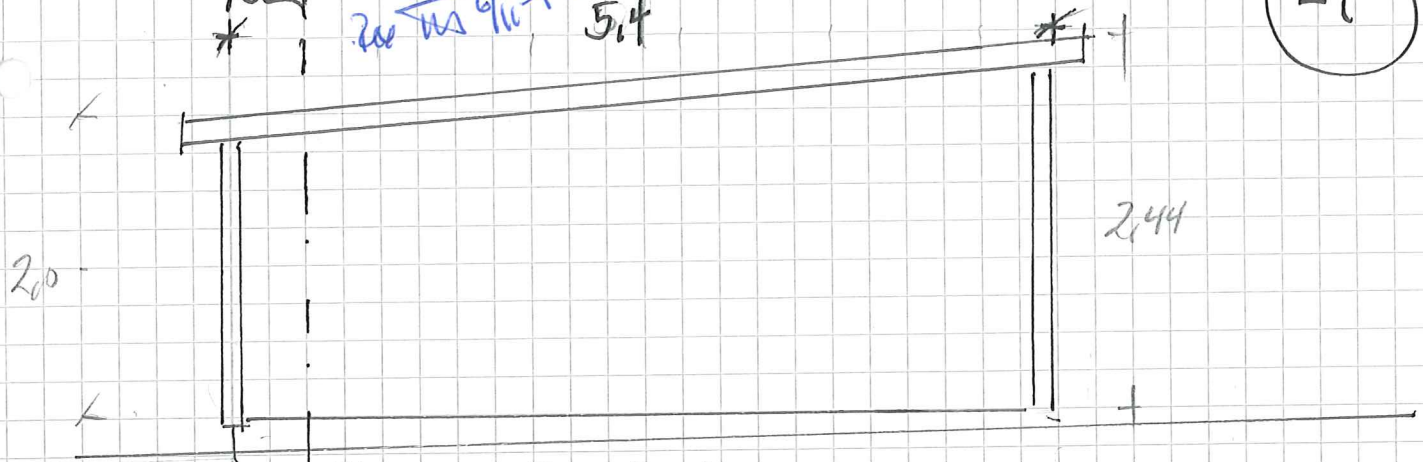


FASADE MOT NOED

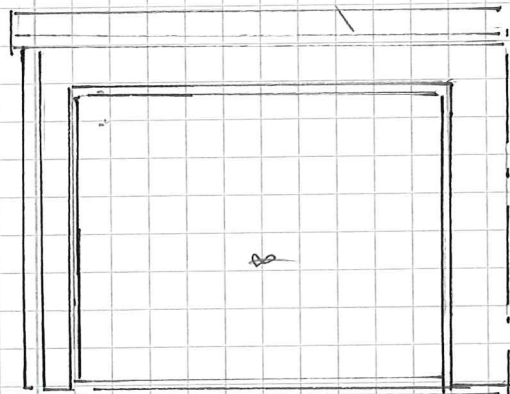

* EKSI. BYGG

FASADE MOT VEST
3,10

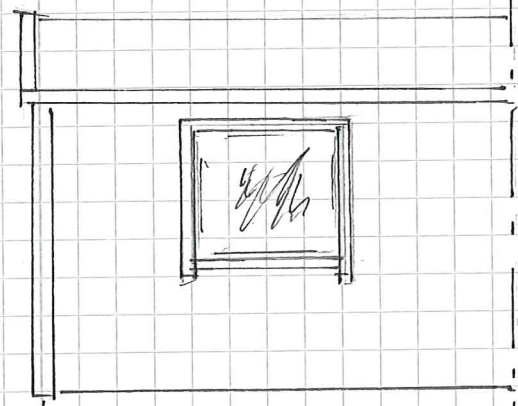

* EKSI. BYGG

FASADE MOT AOST

REHABILITERING
 GARASJE
 TILGÅTT 20% HÅNGLAND
 GRNR 136/56 M 1:50

TAULE
 ING. TAULE AS
 Tlf. 56 35 85 55 - Mob. 908 66 010

17/10-17 + 6/11-17