

**For matrikkelenhet:**

Kommune: 1263 - LINDÅS
Gårdsnummer: 37
Bruksnummer: 18

Utskriftsdato/klokkeslett: 26.10.2017 kl. 07:59
Produsert av: Einar Rydland
Attestert av: Lindås kommune

Lindås kommune

Matrikkelført

16 OKT 2017

Lindås kommune

Løpnr.: 512447

Signatur: [Signature]

Ønen i matrikellovens § 3 d) er

Orientering om matrikelbrev

Matrikelbrevet er hjemlet i «Lov om eigedomsregistrering» (matrikellova) av 17. juni 2005. Etter definisjonen i matrikellovens § 3 d) er matrikelbrevet en attestert utskrift av matrikkelen som viser alle registrerte opplysninger om en matrikkelenhet ved oppgitt dato.

Om fullstendighet og nøyaktighet i matrikelbrevet

Matrikkelen ble etablert ved konvertering av data fra tidligere registre. Det kan variere hvor gode disse dataene er med hensyn på fullstendighet og nøyaktighet. I enkelte tilfeller kan grensepunkt og grenselinjer mangle helt eller delvis eller være feil registrert. Det kan også være feil og mangler ved registrert bygnings- og adresseinformasjon. Fullstendighet og stedfestingsnøyaktighet er generelt bedre innenfor enn utenfor tettbygd strøk. Vær oppmerksom på at for mange matrikkelenheter og bygg hefter usikkerhet ved arealet som oppgis.

For utfyllende informasjon: www.kartverket.no/matrikelbrev

Adresser

Adresstype	Adressenavn	Adressekode	Adressenr	Kretser
Vegadresse	Adressefilleggsnavn Hellebrekkene	1116	27	Grunnkrets Valgkrets: 0109 MYKING 3 MYKING Kirkesogn: 07070302 Myking Postnr.område: 5957 MYKING Tettsted:

Bygning og bygningssending

Bygningsnr: 23 989 859

Løpnr:

Bygningssendingkode:

Bygningstype: Enebolig

Næringsgruppe: Bolig

Bygningssstatus: Ferdigattest

Energikilder: Elektrisitet

Biobrensel

Bebygd areal:	0	Ant. boliger:	1	Datoer:	
Bruksareal bolig:	147	Ant. etasjer:	1	Rammetillatelse:	13.09.2007
BRA annet:	0	Vannforsyning:	Tilkn. off. vannverk	Igangsettillingstillatelse:	13.10.2007
Bruksareal totalt:	147	Avløp:		Tatt i bruk:	
Alternativt areal:	0	Har heis:	Nei	Midl. brukstillatelse:	
Alternativt areal 2:	0	Oppvarming:	Elektrisk	Ferdigattest:	16.05.2008
			Annenn oppvarming		

Etasje

Etasje	Antall boenheter	BRA bolig	BRA annet	BRA totalt
H01	1	147.0	0.0	147.0

Bruksenheter

Adresse	Bruksenhetsnummer	Bruksenhetstype	Bruksareal	Ant. rom	Kjøkkentilgang	Bad	WC	Matrikkelenhet
1116 Hellebrekkene 27	H0101	Bolig	147	5	Kjøkken	1	1	37/18

Kontaktpersoner

Rolle	Føds.dato/org.nr	Navn	Bruksenhet	Adresse
Tiltakshaver		FAGNA JAN ROGER	MYKING	5937 BØVÅGEN

Bygningsnr: 176 272 783

Løpenr:

Bygningssendringskode:

Bygningstype: Garasjeuthus anneks til bolig

Næringsgruppe:

Bygningssstatus: Tatt i bruk

Energikilder:

Bruksenheter

Adresse

Bebygd areal: 0
Bruksareal bolig: 0
BRA annet: 0
Bruksareal totalt: 0
Alternativt areal: 0
Alternativt areal 2: 0
Oppvarming:

Datoer:

Rammeåttatelse:


Igangsettningstillatelse:

Tatt i bruk:

Midl. brukstillatelse:


Ferdigattest:

Bruksenhetsnummer	Bruksenhetstype	Bruksareal	Ant. rom	Kjøkkentilgang	Bad	WC	Matrikkelenhet
	Unummerert bruksenhet	0	0	0	0	0	37/18

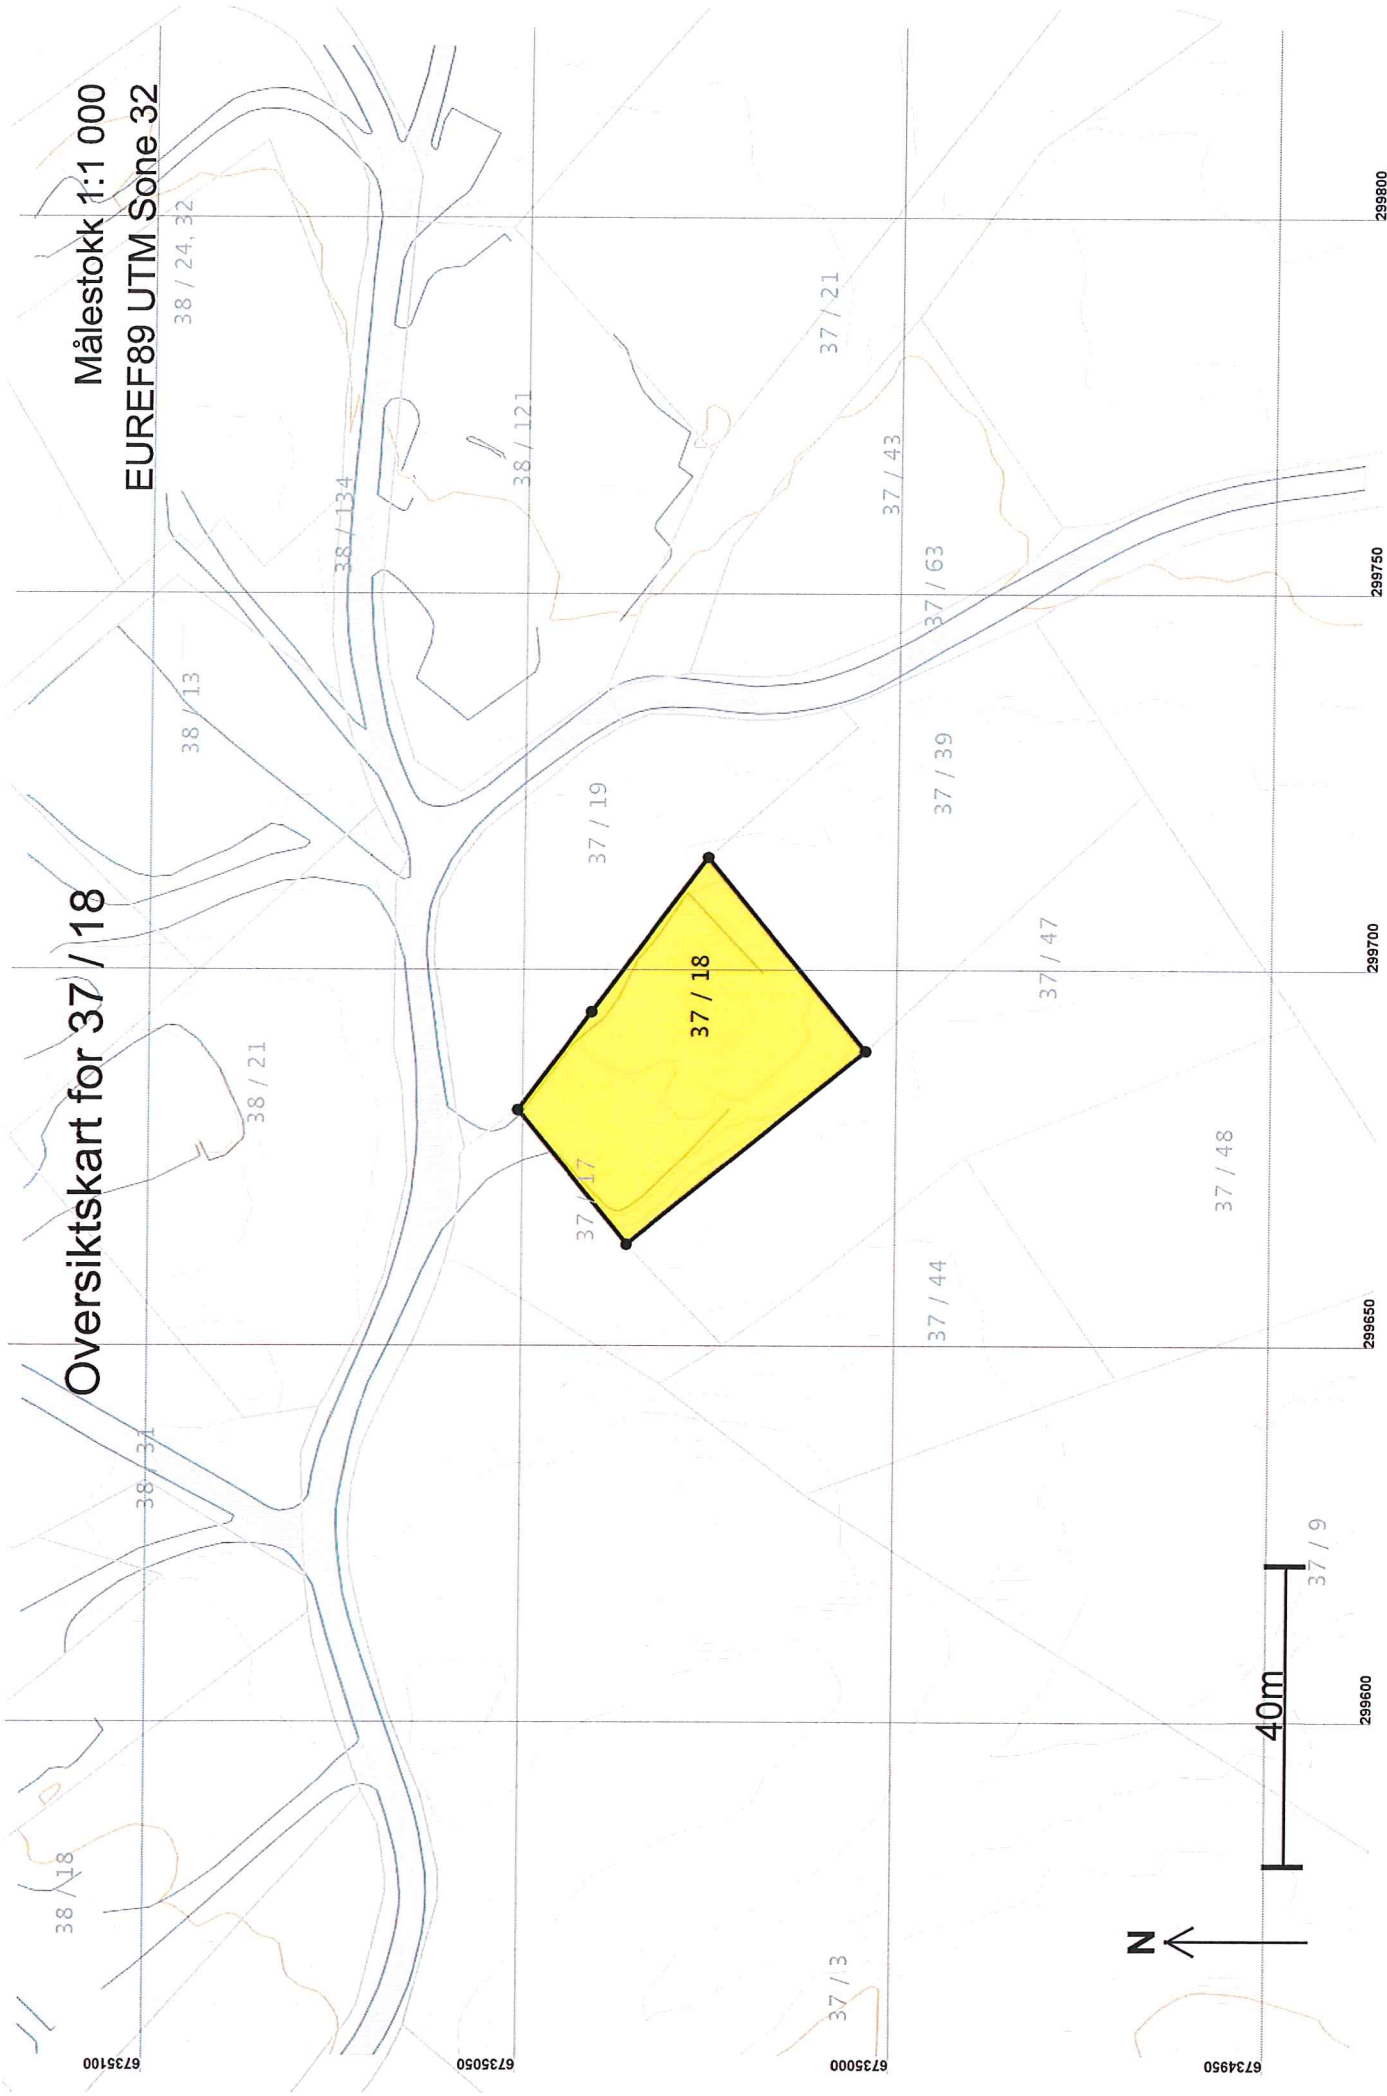

Oversiktskart for 37 / 18

Målestokk 1:1 000
EUREF89 UTM Sone 32

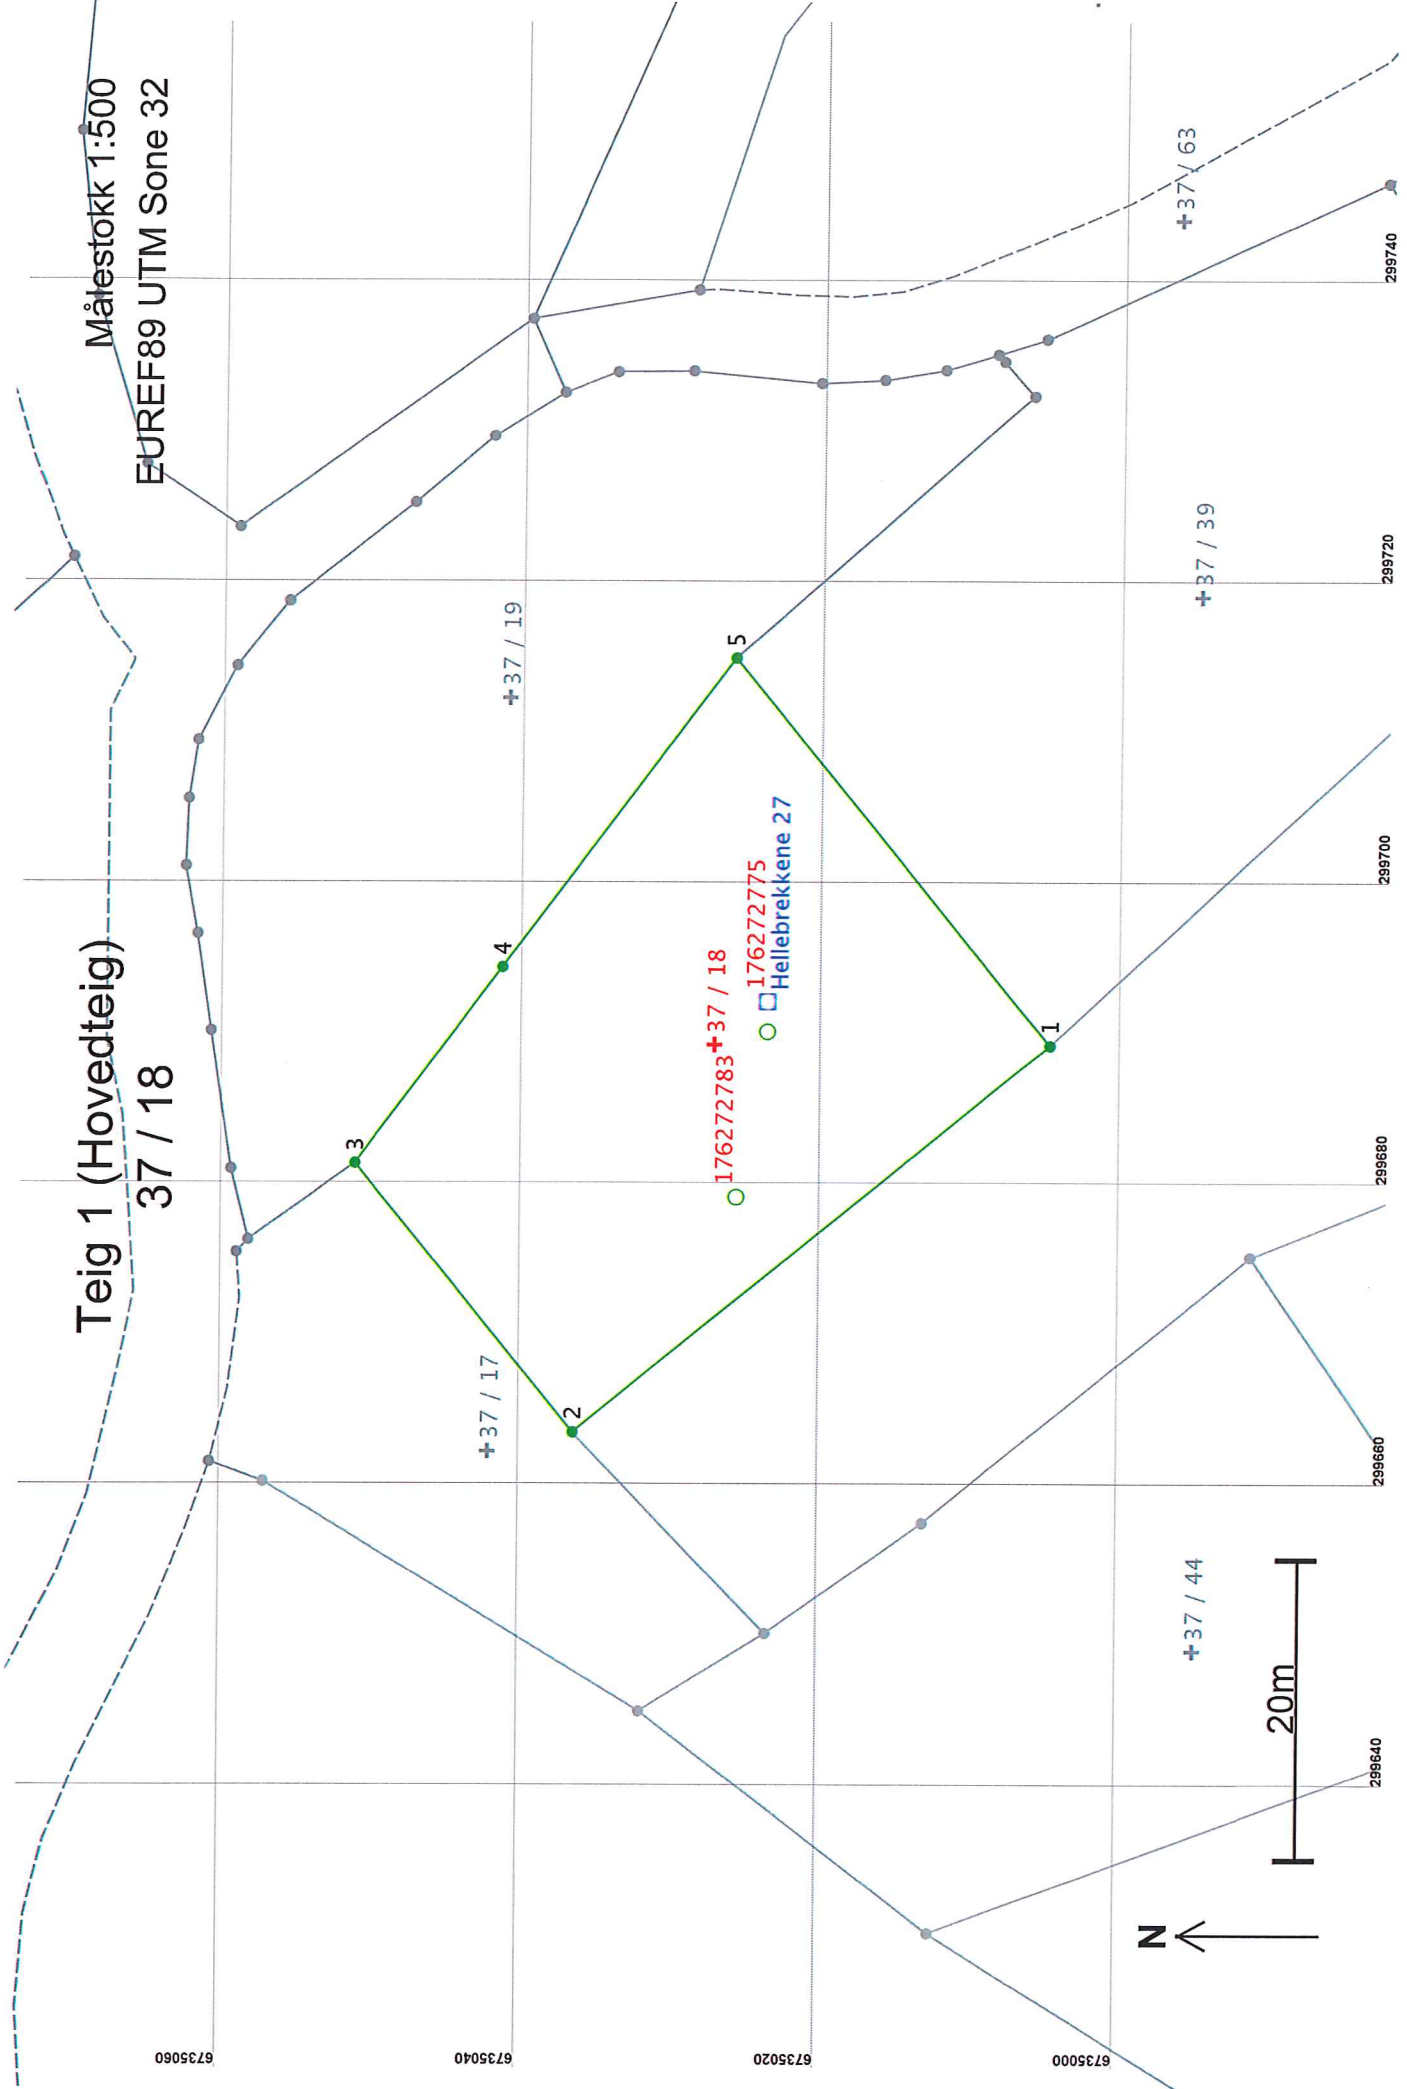

Areal og koordinater

Areal: 1 151,8

Arealmerknad:

Representasjonssystem: EUREF89 UTM Sone 32

Nord: 6735027

Øst: 2996889

Grensepunkt / Grenselinje

Ytre avgrensing

Løpenr	Nord	Øst	Grensemerke nedsatt i / Lengde Hjelpelinjetype	Målemetode	Nøyaktighet	Radius
1	6735005,13	2996889,07	Fjell Offentlig godkjent grensemerke 40,80 Ikke hjelpelinje	96 GPS kinematisk (Real time kinematic)	13	
2	6735036,82	2996663,37	Jord Offentlig godkjent grensemerke 23,13 Ikke hjelpelinje	96 GPS kinematisk (Real time kinematic)	13	
3	6735051,52	299681,23	Fjell Offentlig godkjent grensemerke 16,29 Ikke hjelpelinje	96 GPS kinematisk (Real time kinematic)	13	
4	6735041,73	299694,26	Fjell Kamjern 25,71 Ikke hjelpelinje	96 GPS kinematisk (Real time kinematic)	13	
5	6735026,27	299714,80	Mur Murhjørne 33,31 Ikke hjelpelinje	96 GPS kinematisk (Real time kinematic)	13	