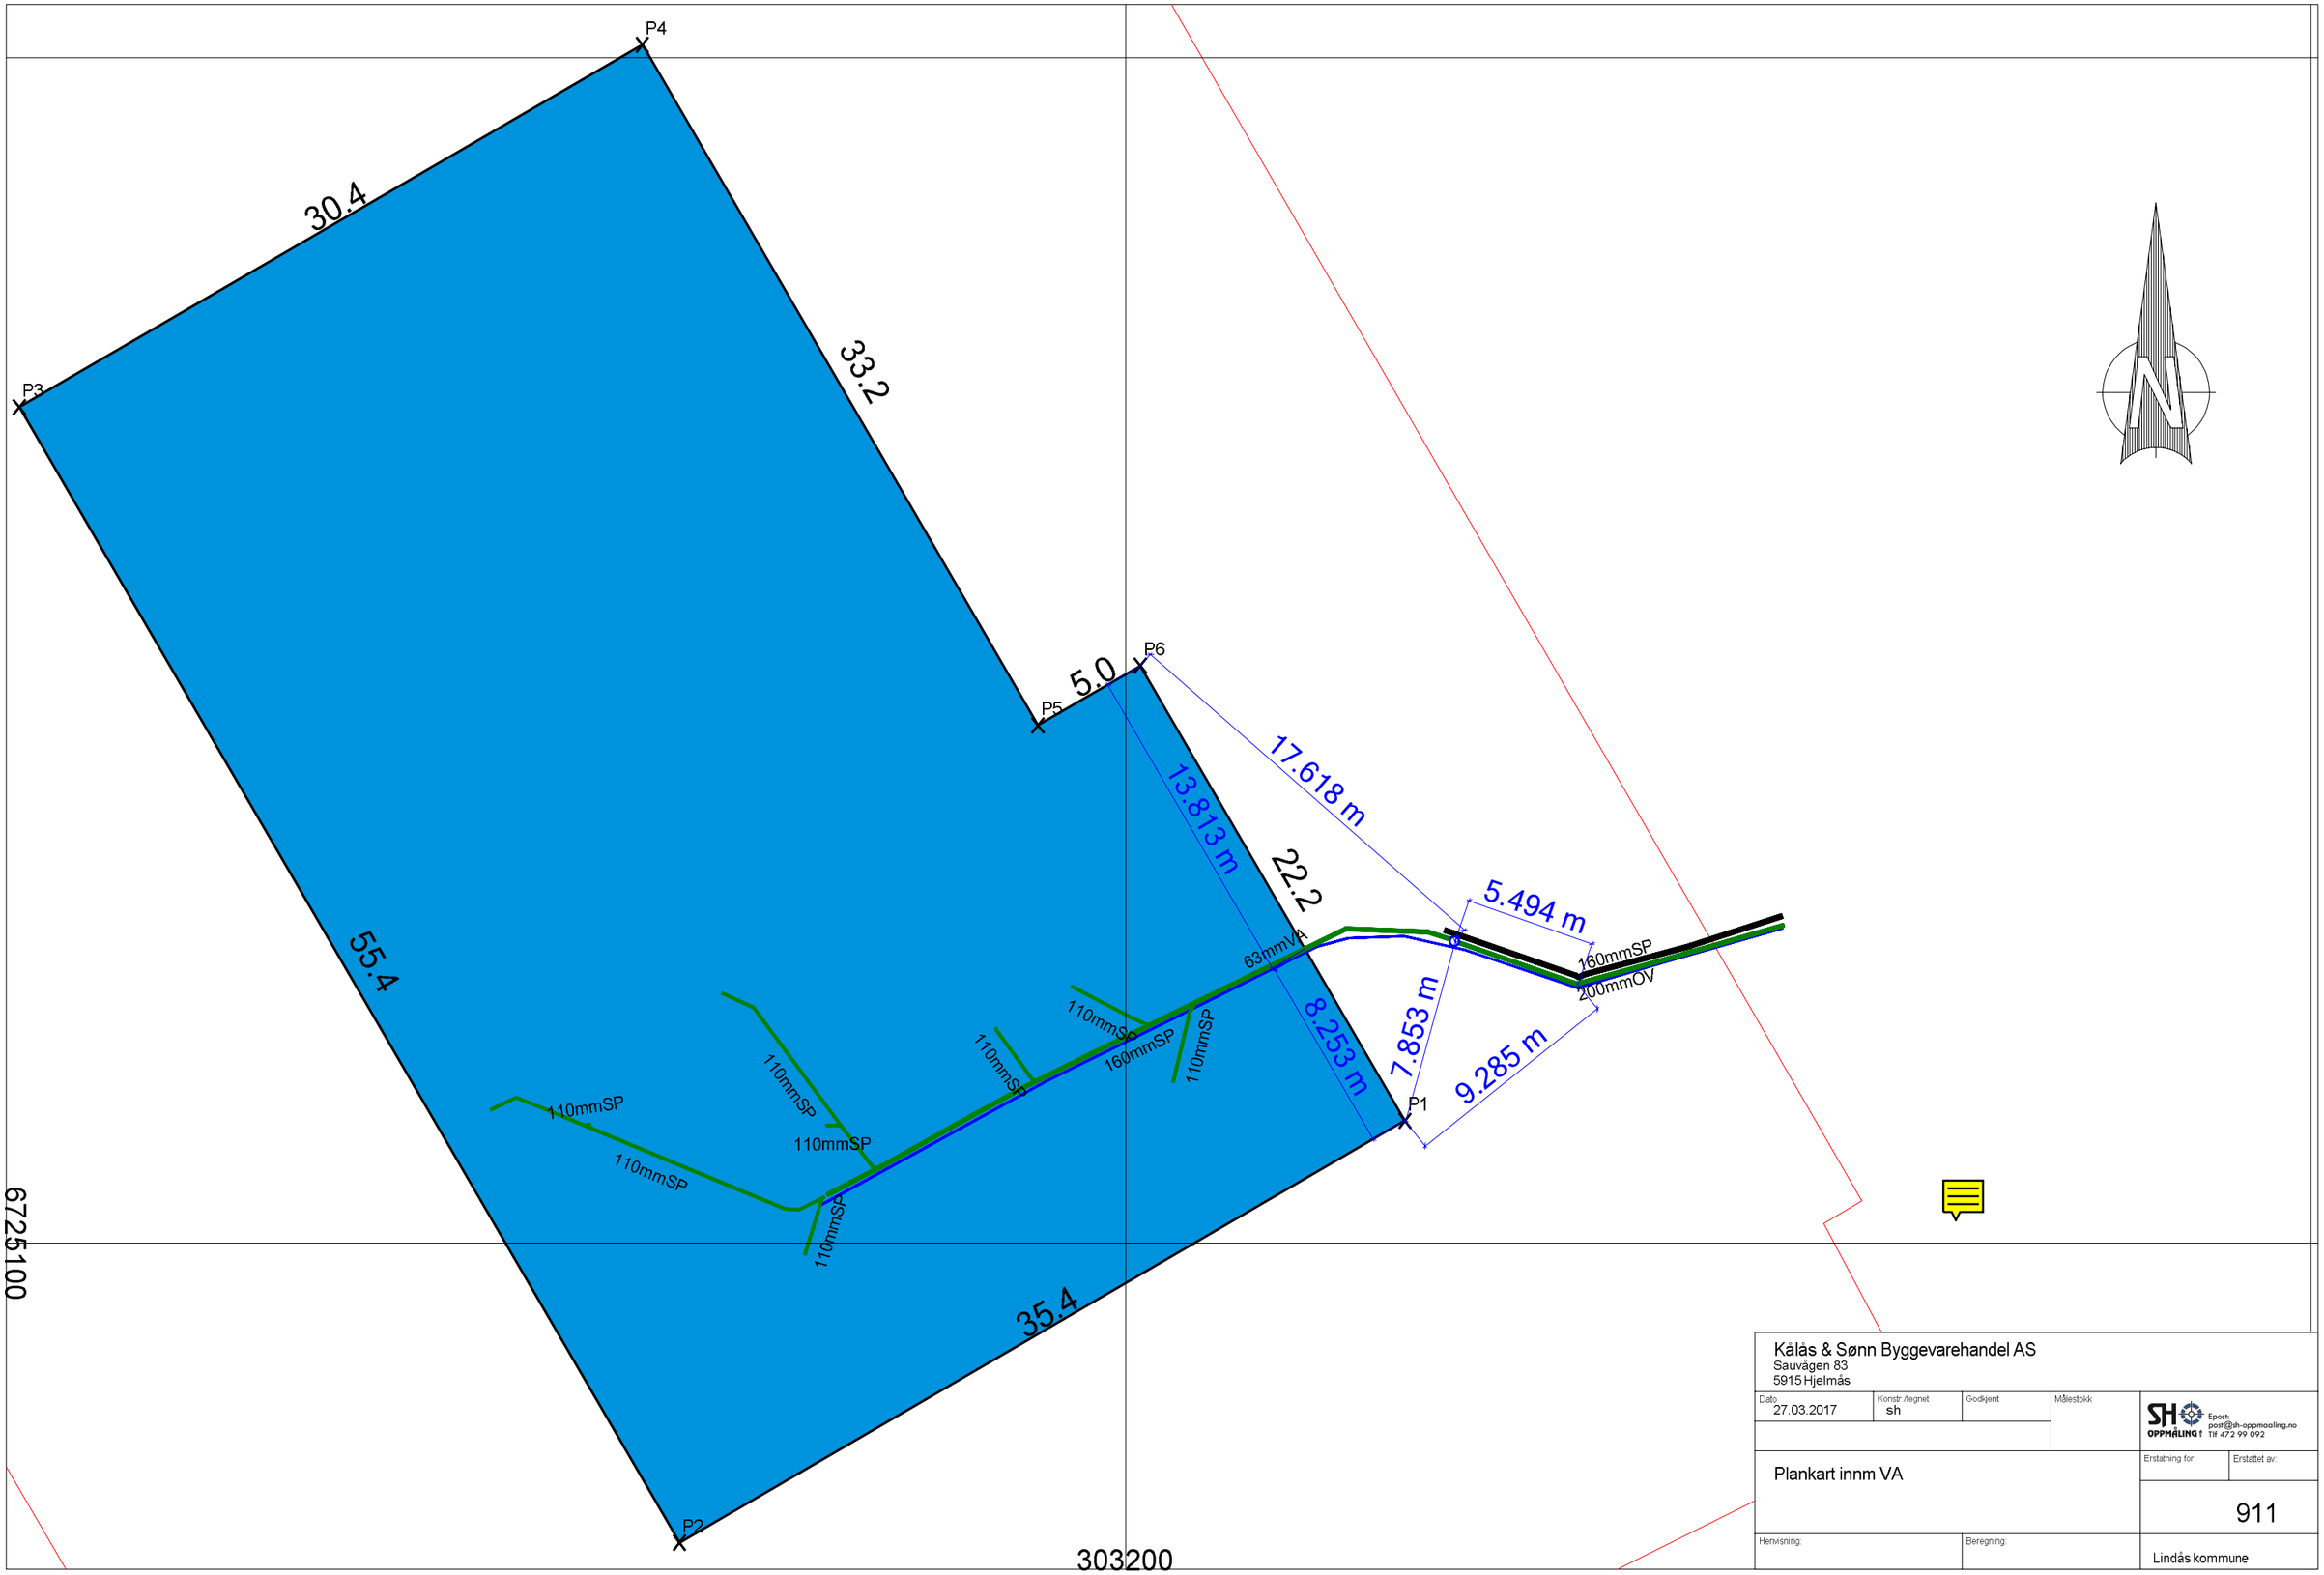

Kålås & Sønn Byggevarehandel AS
Sauvågen 83
5915 Hjelmås

Dato	Konstr./tegnet	Godkjent	Målestokk
27.03.2017	sh		

SH OPPMÅLING
Epost: post@sh-oppmaaling.no
Tlf 472 99 092

Plankart innm VA

Erstatning for:	Erstattet av:
	911

Henvisning:	Beregning:	Lindås kommune