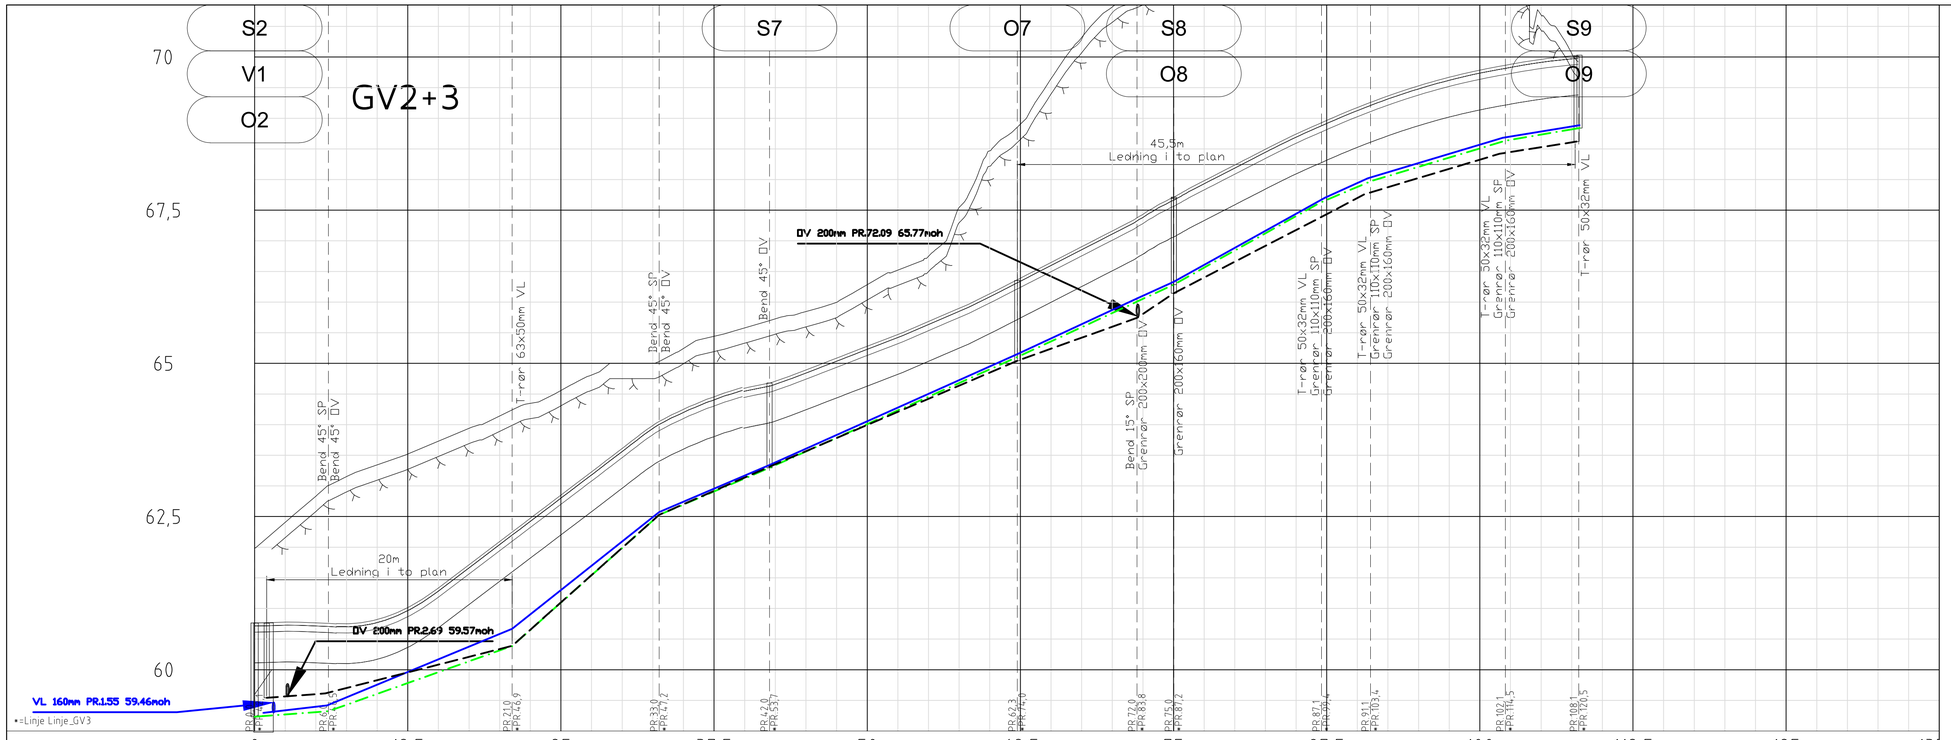
S2
V1
O2
GV2+3
S7
O7
S8
O8
S9
O9
70
67,5
65
62,5
60
Ledning i to plan
20m
Ledning i to plan
DV 200mm PR.72.09 65.77moh
DV 200mm PR.2.69 59.57moh
VL 160mm PR.1.55 59.46moh
•=Linje Linje_GV3
Bend 45° SP
Bend 45° DV
T-rør 63x50mm VL
Bend 45° SP
Bend 45° DV
Bend 45° DV
Bend 15° SP
Grenrør 200x200mm DV
Grenrør 200x160mm DV
T-rør 50x32mm VL
Grenrør 110x110mm SP
Grenrør 200x160mm DV
T-rør 50x32mm VL
Grenrør 110x110mm SP
Grenrør 200x160mm DV
T-rør 50x32mm VL
Grenrør 110x110mm SP
Grenrør 200x160mm DV
T-rør 50x32mm VL
PR 1.0
PR 1.55
PR 6.0
PR 6.9
PR 21.0
PR 46.9
PR 33.0
PR 47.2
PR 42.0
PR 53.7
PR 62.3
PR 47.0
PR 72.0
PR 83.8
PR 75.0
PR 87.2
PR 87.1
PR 91.1
PR 103.4
PR 102.1
PR 114.5
PR 108.1
PR 120.5
0
12,5
25
37,5
50
62,5
75
87,5
100
112,5
125

| | | |