

## A-1. Søknad om utslipp av sanitært avløpsvann fra hus og hytter

Søknaden skal benyttes for etablering av nye utslipp og vesentlig økning av eksisterende utslipp av sanitært avløpsvann jf. forskrift om begrensnig av forurensning av 01.06.2004 (forurensningsforskriften) kapittel 12. Søknadsskjemaet gjelder for utslipp fra bolighus, hytter, turistbedrifter og lignende virksomhet med utslipp mindre enn 50 pe. Søknadsskjemaet gjelder også for utslipp av sanitært avløpsvann mindre enn 50 pe i tettbebyggelser som er større enn 2000 pe i innlandet og 10 000 pe ved kysten. Skjemaet gjelder ikke for påkobling til offentlig avløpsnett.

### Informasjon:

Utslipp av sanitært avløpsvann er søknadspliktig jf. forurensningsforskriften kapittel 12. Søknad med alle nødvendige opplysninger vil bli behandlet av kommunen. Søknad i samsvar med standardkravene i kap. 12 behandles innen 6 uker, mens søknad om unntak fra standardkravene i kap. 12 behandles uten ubegrunnet opphold, men behandlingen kan ta mer enn 6 uker.

For prosjektering og utførelse av avløpsanlegget gjelder bestemmelsene i plan- og bygningslovens § 20-1 vedrørende søknad om tillatelse til tiltak, godkjenning av foretak og ansvarsrett. Bygging av anlegget kan først starte når det foreligger en igangsettingstillatelse fra kommunen.

### 1. Ansvarlig (søker)\*:

Navn: Ole Bakkebo	Telefon (dagtid): 90942794
Adresse: skanselien 33	Postnr, poststed: 5031 Bergen
E-post: olebakkebo@gmail.com	<input checked="" type="checkbox"/> Enkeltperson <input type="checkbox"/> Selskap/lag /sameie. Oppgi organisasjonsnr:

\* Hvis ansvarlig søker ikke er den samme som ansvarlig eier (ansvarlig eier tilsvareer tiltakshaver i plan- og byggesaker) skal dette angis.

### 2. Søknaden gjelder:

<input checked="" type="checkbox"/> Nytt utslipp	<input type="checkbox"/> Helårsbolig, antall:	Installeres /er det vannklosett? <input checked="" type="checkbox"/> ja <input type="checkbox"/> nei
<input type="checkbox"/> Vesentlig økning av utslipp	<input checked="" type="checkbox"/> Fritidsbolig, antall: 2	
<input type="checkbox"/> Rehabilitering av eksisterende utslipp	<input type="checkbox"/> Annen bygning, antall: Spesifiser:	

### 3. Eiendom /byggsted:

Gnr: 58	Bnr: 9	Adresse: Luseveien 141a
Planstatus:	Samsvar med endelige planer etter plan og bygningsloven: <input checked="" type="checkbox"/> ja <input type="checkbox"/> nei	
	Hvis nei, foreligger samtykke fra kommunens planmyndighet: <input type="checkbox"/> ja, dato:	

#### 4. Utslippssted:

Type:
<input type="checkbox"/> Innsjø <input type="checkbox"/> Bekk/Elv <input type="checkbox"/> Elvemunning <input checked="" type="checkbox"/> Sjø <input type="checkbox"/> Stedegne løsmasser
<input type="checkbox"/> Annet:
Navn på lokalitet: <u>Lurefjorden</u> ?
Koordinater på utslippssted:
Oppgi kartdatum (WGS 84, ESO 50, NGO 48, annet):
Utslippsdyp under laveste vannstand:    minst 2 m <input checked="" type="checkbox"/> ja <input type="checkbox"/> nei, spesifiser: ____m <input type="checkbox"/> ikke relevant
Utslippets størrelse i antall personekvivalenter:    pe <u>5</u>

#### 5. Rensegrad:

<input type="checkbox"/> <b>Utslippssted i følsomt/normalt område (rensegrad jf. §12-8):</b>
Rensekrav for sanitært avløpsvann, utslippssted med brukerinteresser: a) <input type="checkbox"/> 90 % reduksjon av fosfor, 90 % reduksjon av BOF <sub>5</sub>
Rensekrav for sanitært avløpsvann, utslippssted med fare for eutrofiering/overgjødning: b) <input type="checkbox"/> 90 % reduksjon av fosfor og 70 % reduksjon av BOF <sub>5</sub>
Rensekrav for sanitært avløpsvann, utslippssted uten fare for eutrofiering/overgjødning: c) <input type="checkbox"/> 60 % reduksjon av fosfor og 70 % reduksjon av BOF <sub>5</sub>
Kun utslipp av gråvann, alle utslippssteder: <input type="checkbox"/> stedegne løsmasser eller tilsvarende, spesifiser: _____
<input checked="" type="checkbox"/> <b>Utslippssted i mindre følsomt område (rensegrad jf. §12-9):</b>
Rensekrav for sanitært avløpsvann, utslipp til sjø: a) <input checked="" type="checkbox"/> 20 % reduksjon av suspendert stoff eller b) <input type="checkbox"/> 180 mg suspendert stoff/liter i restkonsentrasjon
Kun utslipp av gråvann, utslipp til sjø: <input type="checkbox"/> urenset
<input type="checkbox"/> <b>Det søkes unntak fra §§12-8 til 12-9, spesifiser i vedlegg B (se punkt 6)</b>



<b>Type renseanlegg:</b> <input type="checkbox"/> Urenset, direkte utslipp <input checked="" type="checkbox"/> Slamavskiller <i>7 m<sup>3</sup></i> <input type="checkbox"/> Infiltrasjonsanlegg <input type="checkbox"/> Filterbed/Konstruert våtmark <input type="checkbox"/> Biologisk minirensanlegg <input type="checkbox"/> Kjemisk minirensanlegg <input type="checkbox"/> Kjemisk/biologisk minirensanlegg <input type="checkbox"/> Sandfilteranlegg <input type="checkbox"/> Tett tank for svartvann og gråvannsfiler <input type="checkbox"/> Biologisk toalett og gråvannsfiler <input type="checkbox"/> Tett tank (for alt avløpsvann) <input type="checkbox"/> Tett tank for svartvann <input type="checkbox"/> Biologisk toalett <input type="checkbox"/> Annen løsning, spesifiser:	<b>Tillegg for minirensanlegg:</b> CE-merke (EN12566-3): <input type="checkbox"/> ja <input type="checkbox"/> nei
Anleggets dimensjonerte størrelse i antall personekvivalenter:      pe <i>10</i>	

**6. Vedlegg til søknaden:**

A. Navn på nøytral fagkyndig (person/firma) som har bistått med valg av rensemetode og/eller dokumentasjon av rensegrad	<input checked="" type="checkbox"/> ja <i>Stendal VVS AS</i>
B. Begrunnelse for ønske om unntak fra §§ 12-7 til 12-13 og relevant dokumentasjon	<input type="checkbox"/> ja <input checked="" type="checkbox"/> ikke relevant
C. Dokumentasjon av rensegrad jf. § 12-10 og beskrivelse av anlegg	<input checked="" type="checkbox"/> ja
D. Plassering av avløpsanlegg, utslippssted, eiendomsgrenser og vegadkomst på kart i målestokk 1:5000 eller større	<input checked="" type="checkbox"/> ja
E. Liste over eiendommer tilknyttet avløpsanlegget med gnr., bnr. og adresse	<input type="checkbox"/> ja <input checked="" type="checkbox"/> ikke relevant
F. Oversikt over interesser som blir berørt (drikkevannsforsyning, næringsvirksomhet, rekreasjon etc). Beskrivelse av tiltak for å motvirke interessekonflikter og tiltak for å ivareta helse og miljø	<input type="checkbox"/> ja
G. Oversikt over hvem som er varslet	<input type="checkbox"/> ja <input checked="" type="checkbox"/> ikke relevant
H. Eventuelle mottatte klager/protester	<input type="checkbox"/> ja <input checked="" type="checkbox"/> ikke relevant

**7. Eventuelle merknader (ikke obligatorisk):**

<i>Dette er ein-eksisterende slamavskiller 7 m<sup>3</sup> som vart sett ned i 2008 med slange til sjø og vart sett ferdigmelding på i april 2009.</i>
--


8. Underskrift og erklæring:

Jeg forplikter meg til å følge bestemmelsene i forurensningsforskriften og enkeltvedtak i henhold til forurensningsforskriften. Som ansvarlig eier er jeg ansvarlig for forskriftsmessig drift og vedlikehold.

Dato:

Underskrift ansvarlig eier:


Gjentas med blokkbokstaver:

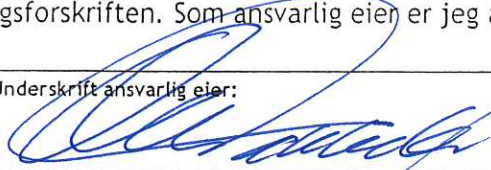

OLE BAKKEBØ

9. Kommunens merknader:



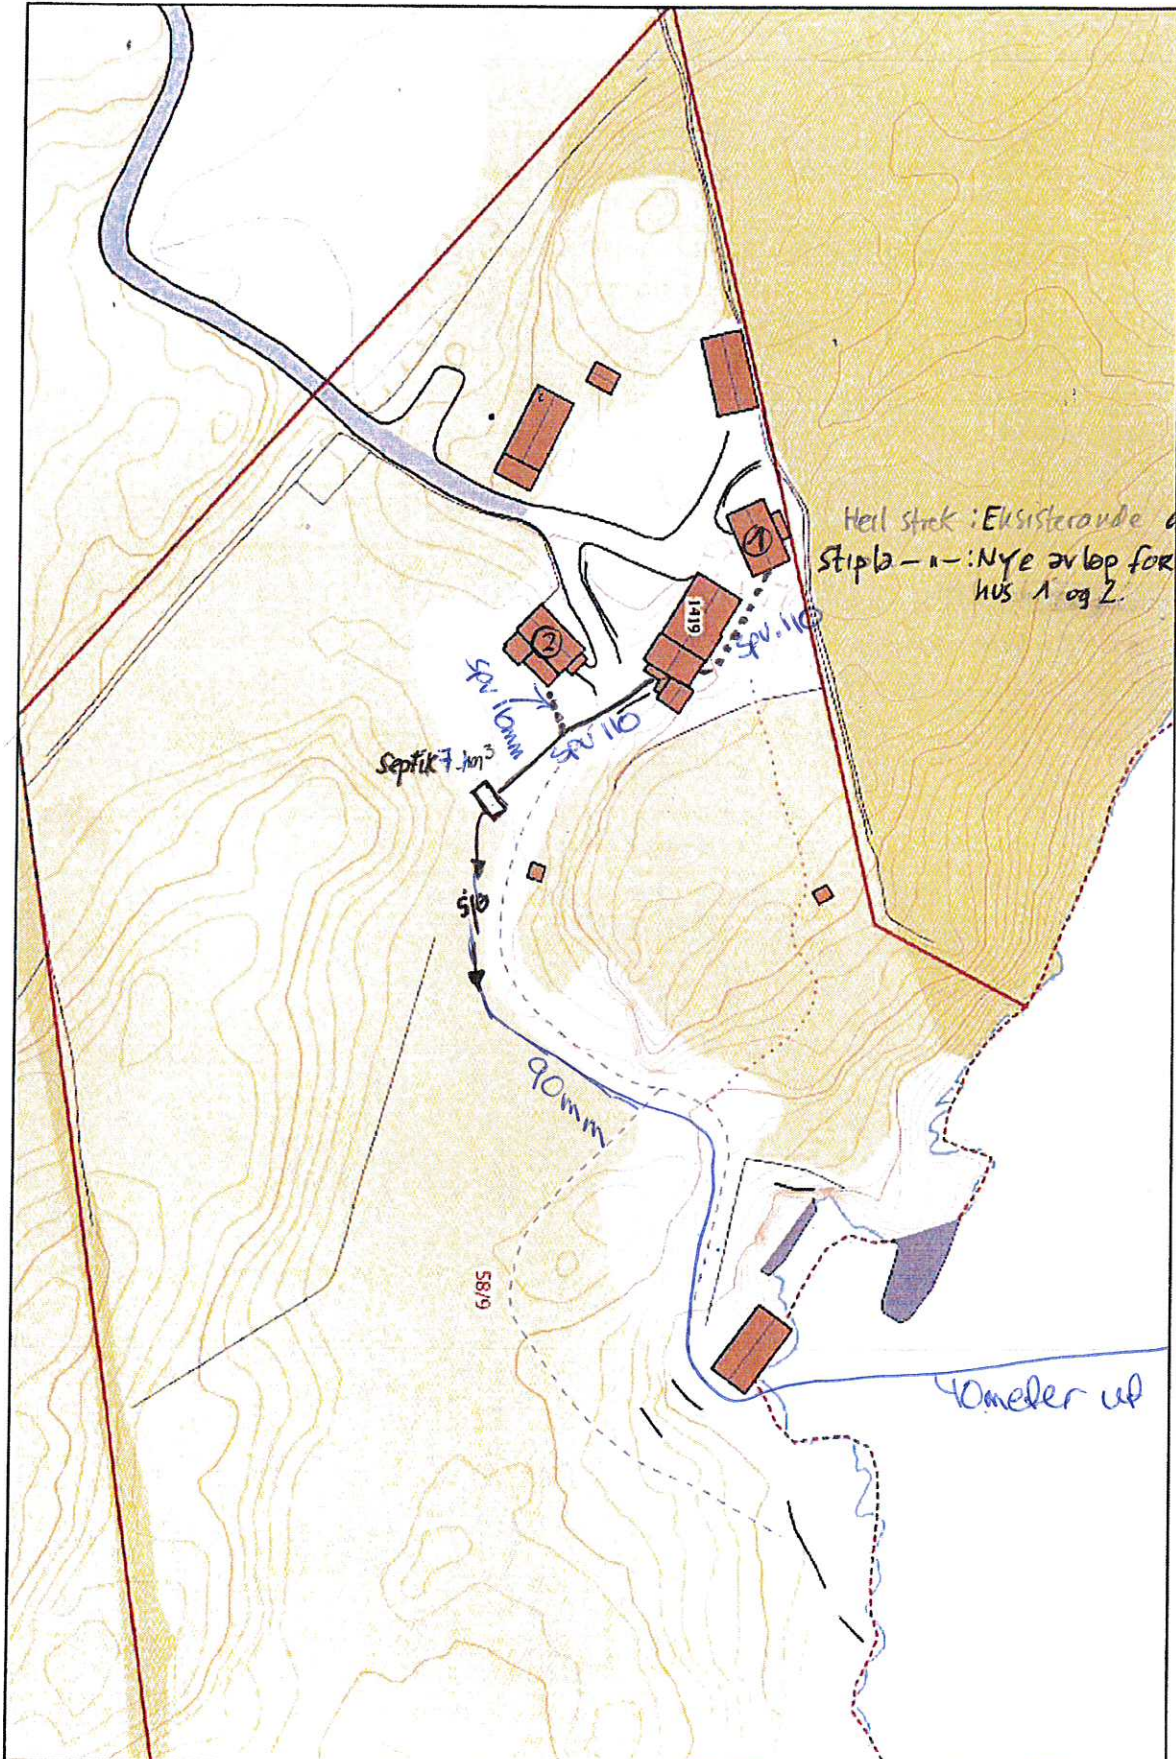



**SL  
73****BIA MILJØ AS****Stendal VVS AS**  
Blombakken 1 - 5911 ALVERSUND  
E-post: sten-vvs@online.no  
Org.nr. 980 626 180BIA MILJØ - Mjølkeviksvarden,  
5328 Herdla  
Telefon 56 14 68 40 -  
International: +47 56 14 68 40  
Telefax 56 14 68 68

# SLAM- AVSKILLER SL - 73

For 2 boligenheter  
med klosettavløp  
tilknyttet



<b>Nedgravingsdybde</b>	<b>: 500 mm fra terreng til lokk</b>
<b>Våtvolum</b>	<b>: 7 m<sup>3</sup></b>
<b>Vekt</b>	<b>: 350 kg</b>
<b>Diameter inn-/utløp</b>	<b>: 110 mm</b>
<b>Antall kammer</b>	<b>: 3</b>
<b>Total lengde</b>	<b>: 2800 mm</b>
<b>Største diameter tank</b>	<b>: 2000 mm</b>
<b>Diameter skjøtestykke</b>	<b>: 600 mm</b>
<b>Total høyde</b>	<b>: 2500 mm</b>

Leveres med låsbart lokk.

Skjøtestykke på 500 mm eller 1000 mm høyde leveres for større nedgravingsdybder.

Tanken plasseres på 200 mm sandskikt og avstemples mot setninger.  
Rundt tanken fylles 200 mm lag av sand eller stenfrie masser.


Monteringsanvisning er festet på hver tank.

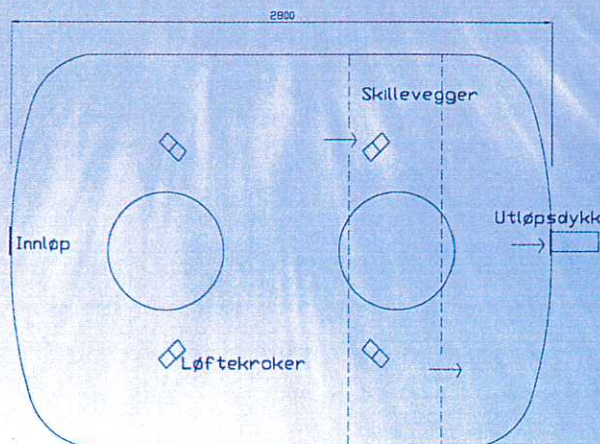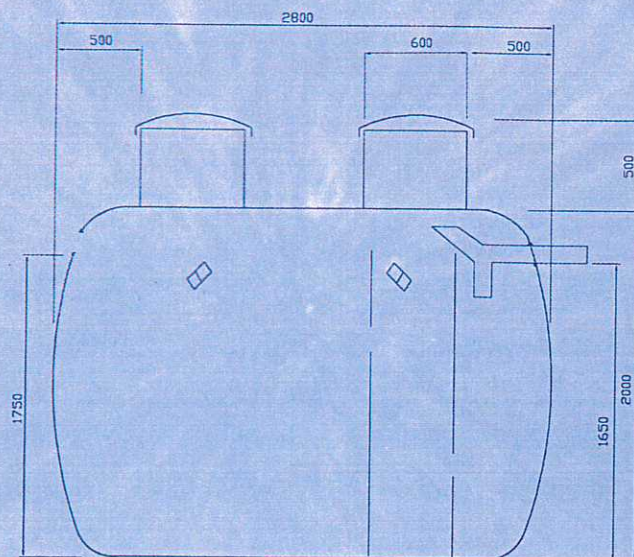GODKJENNINGSNEMNDA  
FOR SANITÆRMATERIELL**Godkjenning**  
Kode 2.65 NR. 79/89**NS**

Godkjent NS - 3162. Kode 82 - 42 BIA Nr. 445





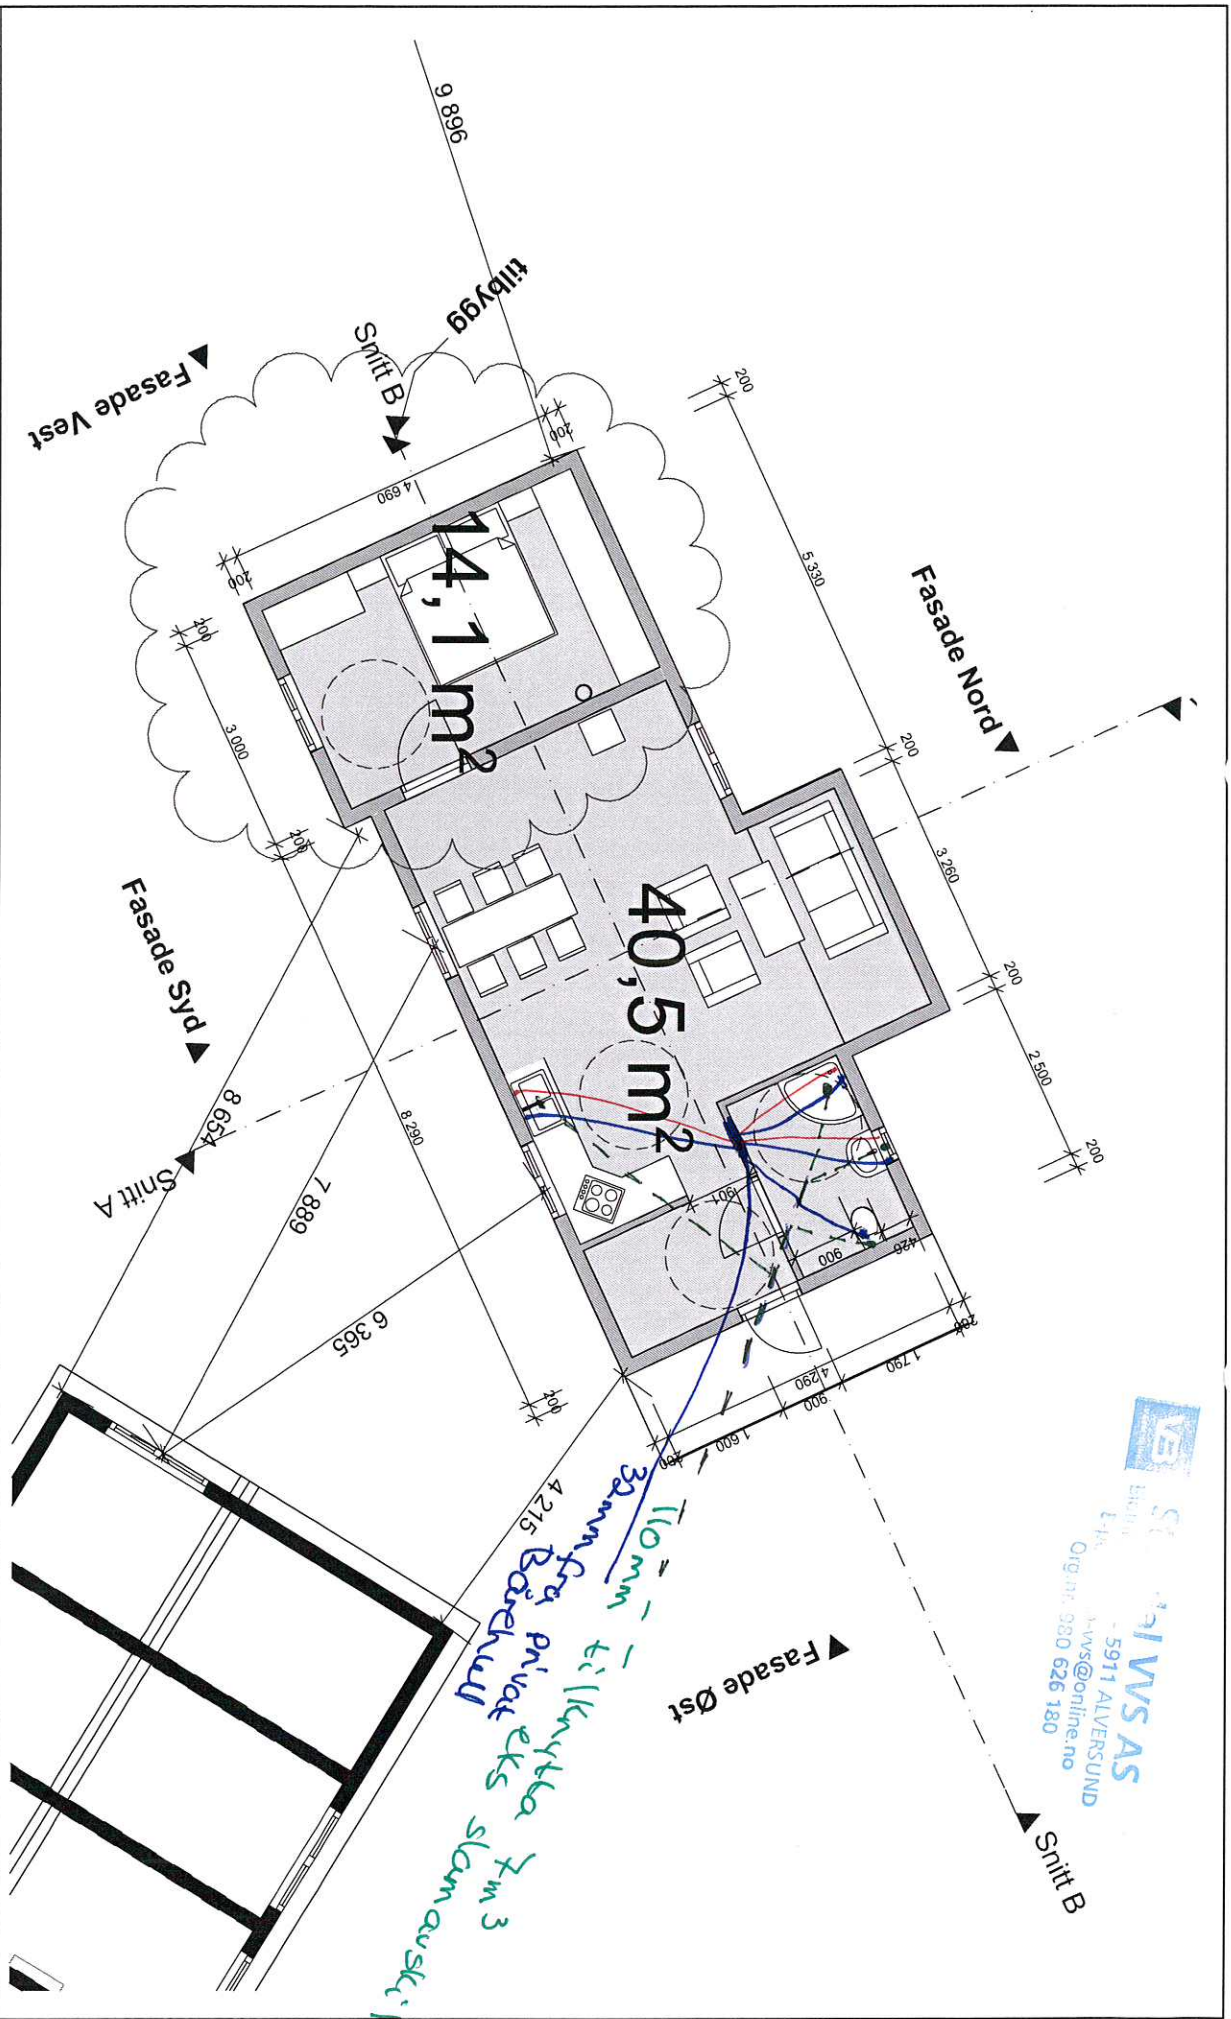

  
 5911 ALVERSUND

30mm tilknytning  
 110mm tilknytning  
 Borehull  
 7m3

Tegning		Prosjektnr.		Dato opprettet		Gnr./Bnr		Tegningsnr.	
Plan 1. Etasje		0517		04.05.17		58/9		A20-01	
Grønås, Lurevegen 1419		Byggemelding		Sign.		Kontroll		Mål:	
		KS						1:100	
Rev	Nr	Beskrivelse	Dato	Sign	Kontroll				