


- Målte Grenser
- Registrerte Grenser
- Udefinert grenser
- ⌵ Terrengmålte grense
- ⌵ Konstruert grensepunkt
- Bolig
- Bustad muleilighet
- Våningshus
- Større bustader
- Hytte/feriehus
- Garasje/uthus
- Industri/lager
- Andre bygg

fhøyt og høyder må oppfattes som orienterende.

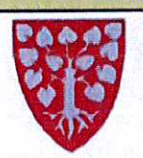


Lindås kommune
Geodata avdeling



Dato: 2017.10.09
Sign: 1111

Målestokk
1:500

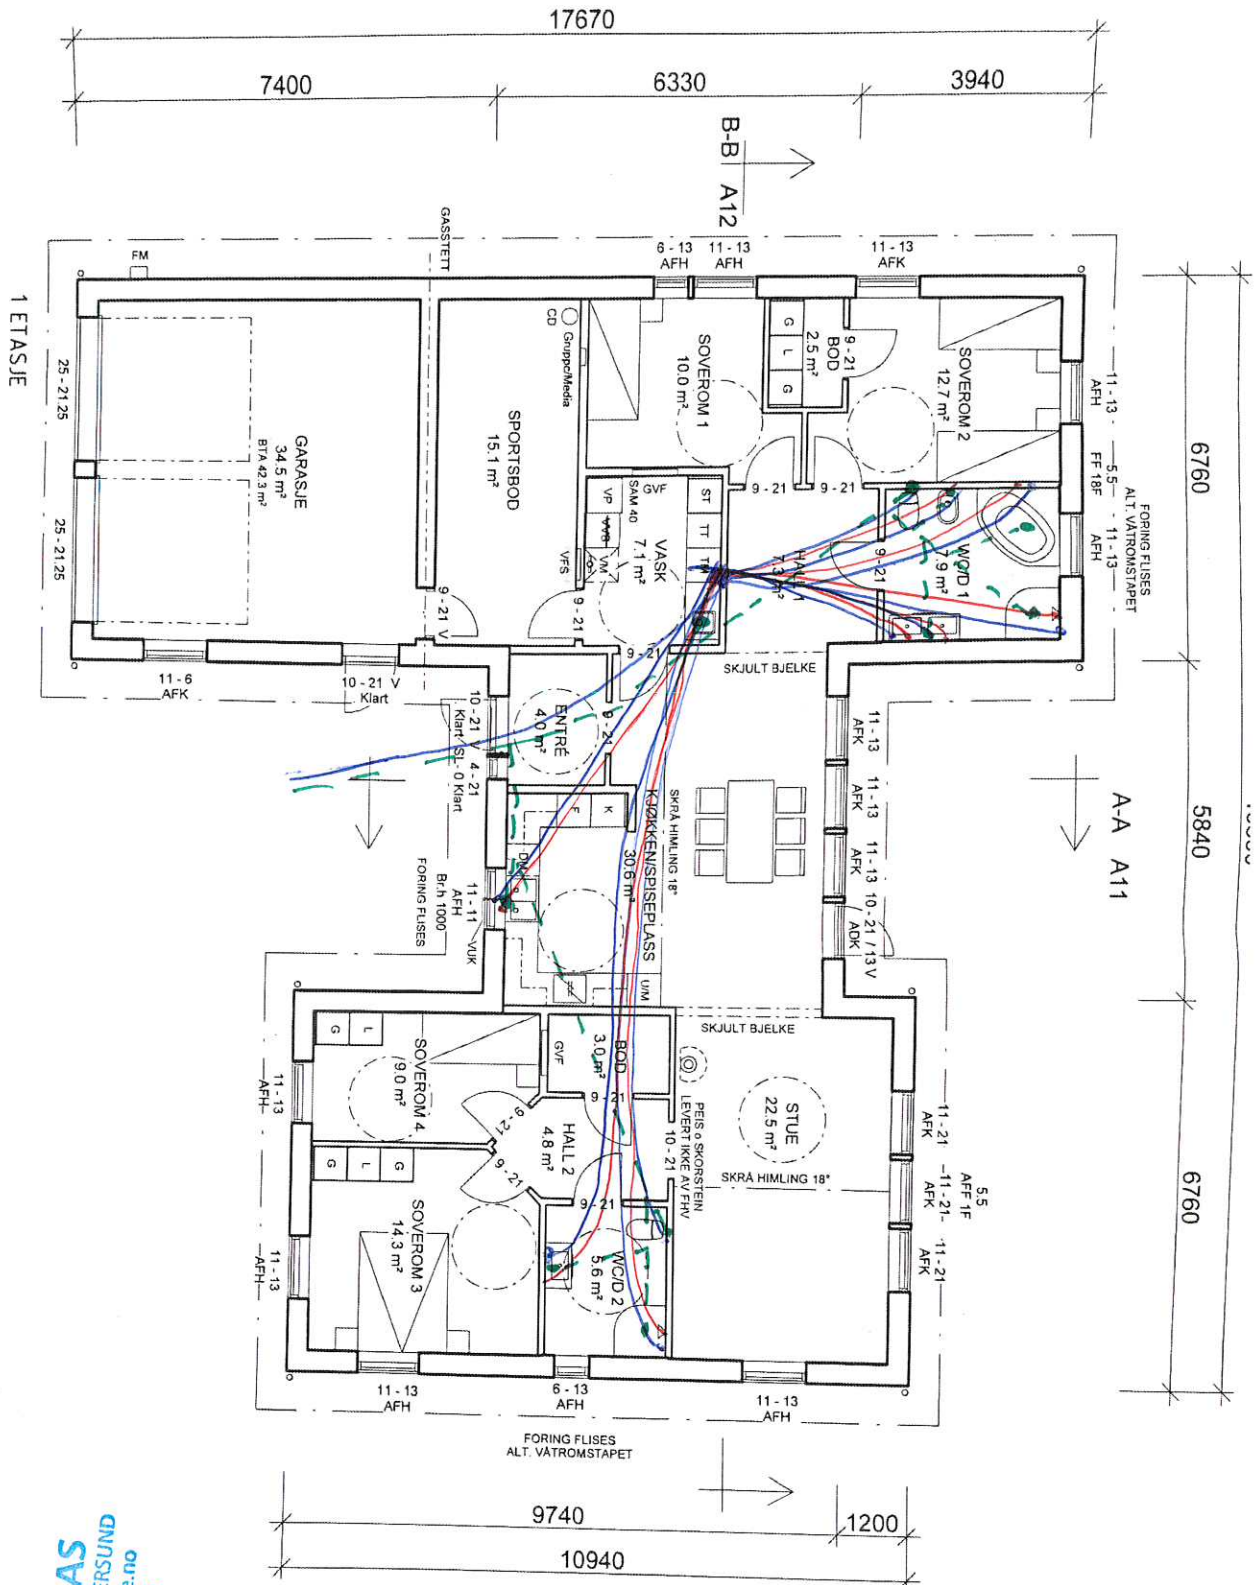

- FM Fasadmätarskåp
- GruppcoMedia GruppcoMedia
- GVF Golvvärme/fordelare
- VFS Vattenfordelarskåp
- VM Vattenmätare
- VP Värmepump
- VUK Vattenutkastare
- VVB Varmvattenberedare
- AFK = Fönster fast
- FF 18F = Fönster radie dekor
- AFE 1F = Fönster radie isolerglas
- AFH = Fönster öppningsbart
- ADK = Fönsterdörr mot AFK
- SL-0 = Sidojulus

Bruksareal (BRA)	
1 ETASJE	164.6 m ²
Byggd areal (BYA)	
BOLIG	230.4 m ²

081 929 986 ju.r.g.
 Org.
 Blombakken 11
 1165 - 1 - 1

Prosjektert i henhold til Byggeteknisk forskrift (EK10) med siste endringer 1. jan 2016 (i kraft 1. jan 2017)

Fiskarhedenvillan
 Fiskarhedenvillan AB
 Box 892
 781 29 Bodänge
 Tel: 0243-79 42 42
 Fax: 0243-87781
 www.fiskarhedenvillan.se
 info@fiskarhedenvillan.se

BRID AV Alexander Backlund
 DATUM 2017-08-11
 HUSSTYP LOMMEN

BET	ANT	ANDRINGEN AVSER	SKON	DATUM
1 ETASJE				
BYGGHERRER Helge Finland				
GNR/BNR ???				
LINDAS/HORDALAND KOMMUN				
AVTALS NR				
RITN NR				
SKALA 1:100 (A3)				