


## D - Situasjonsplan

D-1

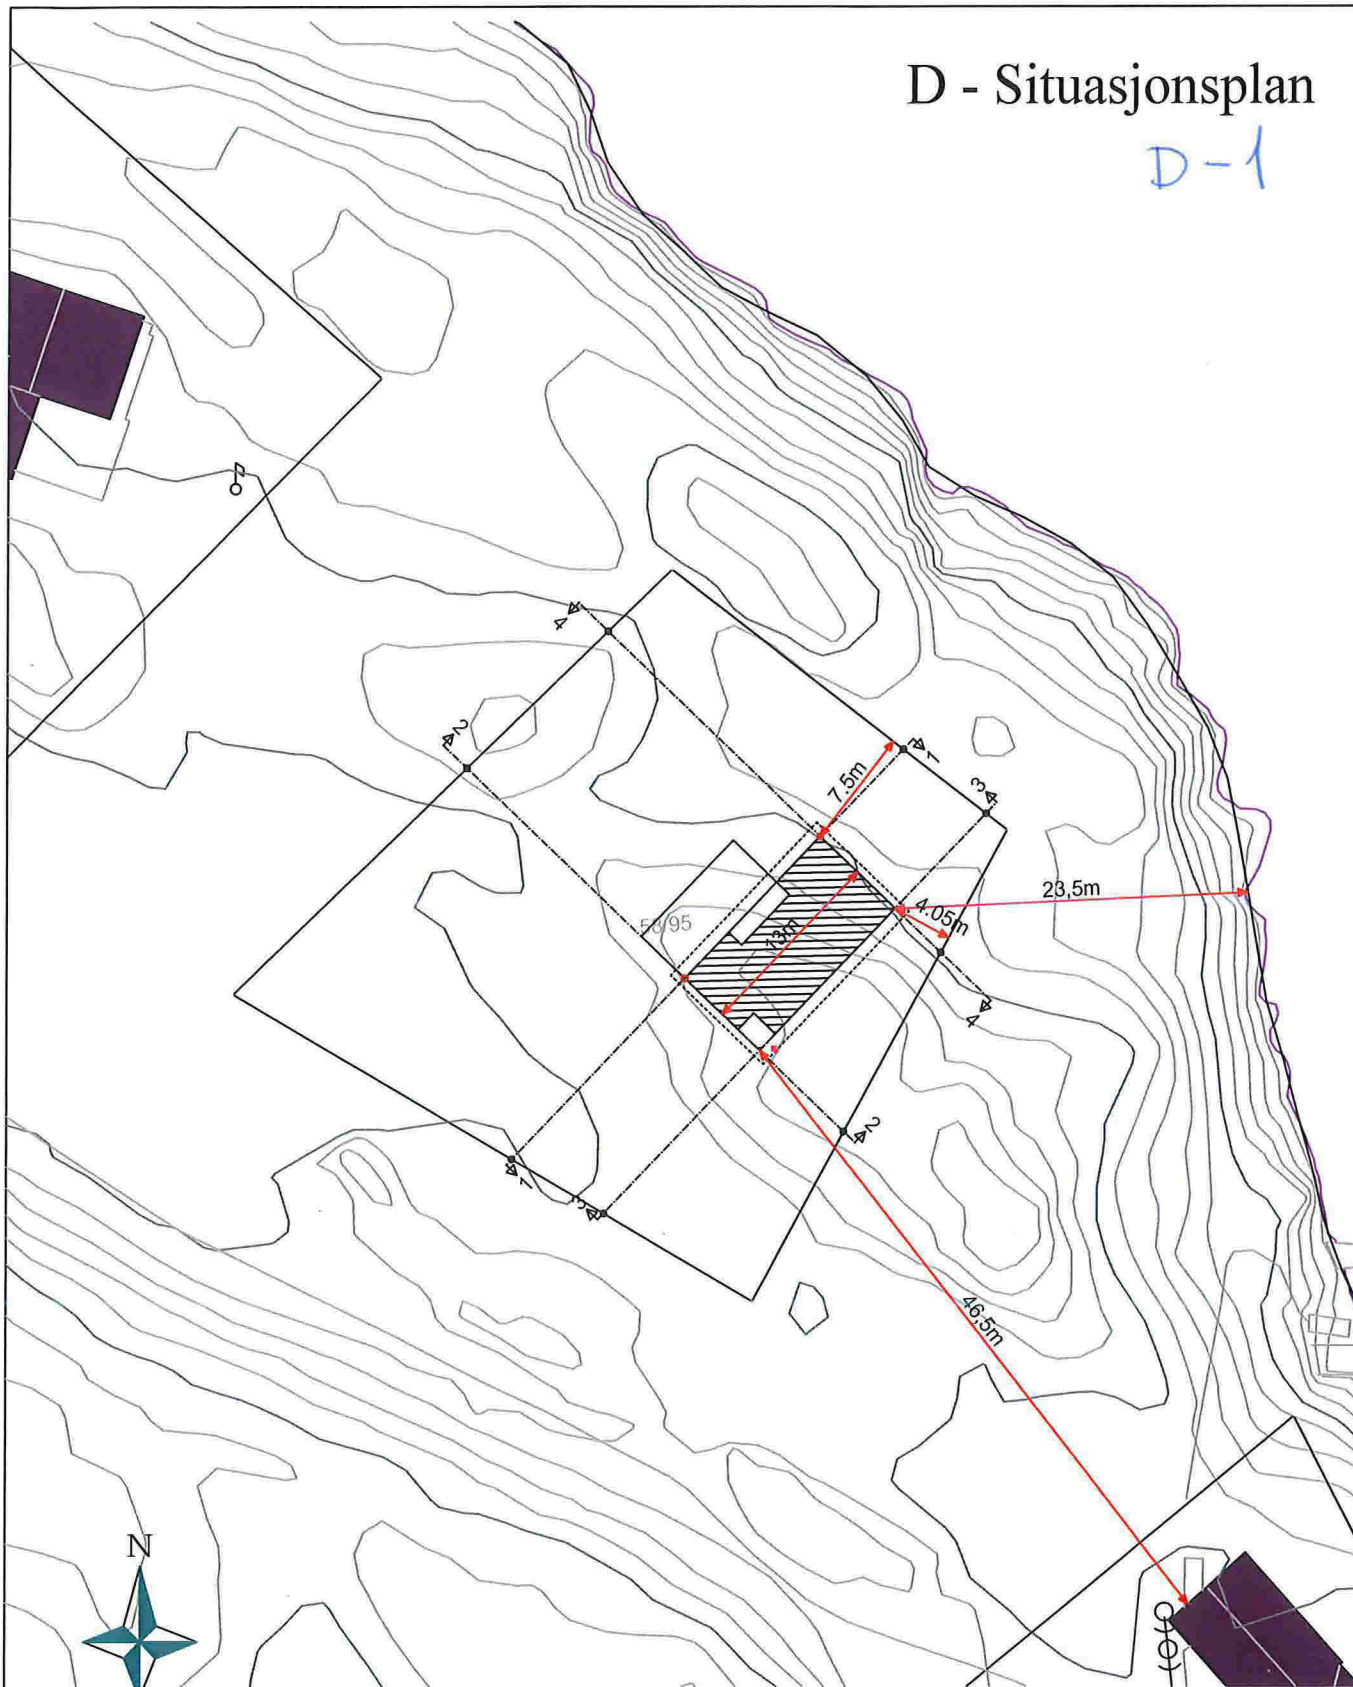

1 04.09.2017 Endring

 DATA DESIGN SYSTEM  
ARCHITECTS COMPANY



Tiltakshaver: 717017 Helge Haglund

Byggeplass: Buskneset

Kommune: Lindås

Gnr: 58 Bnr: 95 Mål: 1: 500

KART

Dato: 29.08.2017

Tegn: Evelina

Prosjekt nr. 717017

Tegn.nr.: 506

© Tegningen er beskyttet i.h.t. lov om opphavsrett.

C:\Gemini\survey\Work\58-95 Tomt.gmi

Beskrivelse:

Utlistet dato: 2017.06.09  
Utlistet av: lieiry

Oppdragsgiver *Helge Haglund*

Adresse: *Synningavegen 3.E*  
Postnr. / sted: *5259 Hjelpestad.*

Opprettet: Dato: 2017.06.01  
Endret: 2017.06.09

Signatur: *[Signature]*  
lieiry  
lieiry **Lindås kommune**

Koordinatsystem: EUR89 32      EUREF89 - SONE 32  
EPSG kode: 25832      Nasjonal ID: 22

Høydesystem: NN2000      NN 2000 høyder  
EPSG kode: 5941      Nasjonal ID: NN2000


Horisontalt datum: EUREF89  
Vertikalt datum: Norsk null av 2000  
Geoidmodell: None      Ingen geoidmodell

Prosjekt: C:\Gemini\survey\Work\58-95 Tomt.gmi  
 Koordinatsystem: EUREF89 - SONE 32 / NN 2000 høyder

09.06.2017

PunktID	Tema	N-koord.	Ø-koord.	Høyde	Geoide H	Status
01		6 732 357,803	288 204,030			K
02		6 732 385,853	288 233,170			K
03		6 732 368,653	288 255,450			K
04		6 732 337,473	288 238,550			K
M-REF_0154		6 718 218,790	296 622,929	110,594		K
01HP		6 732 386,344	288 236,035	10,700		K
H03		6 732 363,449	288 248,033	9,450		K
L01		6 732 370,294	288 226,415	9,540		K
L02		6 732 375,758	288 247,927	8,260		K
L03		6 732 380,460	288 251,396	7,290		K
H02		6 732 354,068	288 239,033	12,405		K
H06		6 732 355,151	288 240,072			K
H07		6 732 356,535	288 238,628			K
H08		6 732 355,453	288 237,590			K
H01		6 732 358,845	288 234,054	11,700		K
H04		6 732 368,226	288 243,054	9,450		K
H05		6 732 361,876	288 236,962			K
H09		6 732 361,045	288 237,828			K
H10		6 732 364,292	288 240,943			K
H11		6 732 365,123	288 240,077			K
H12		6 732 367,892	288 237,191			K
H13		6 732 361,542	288 231,098			K

  
 Lindås kommune

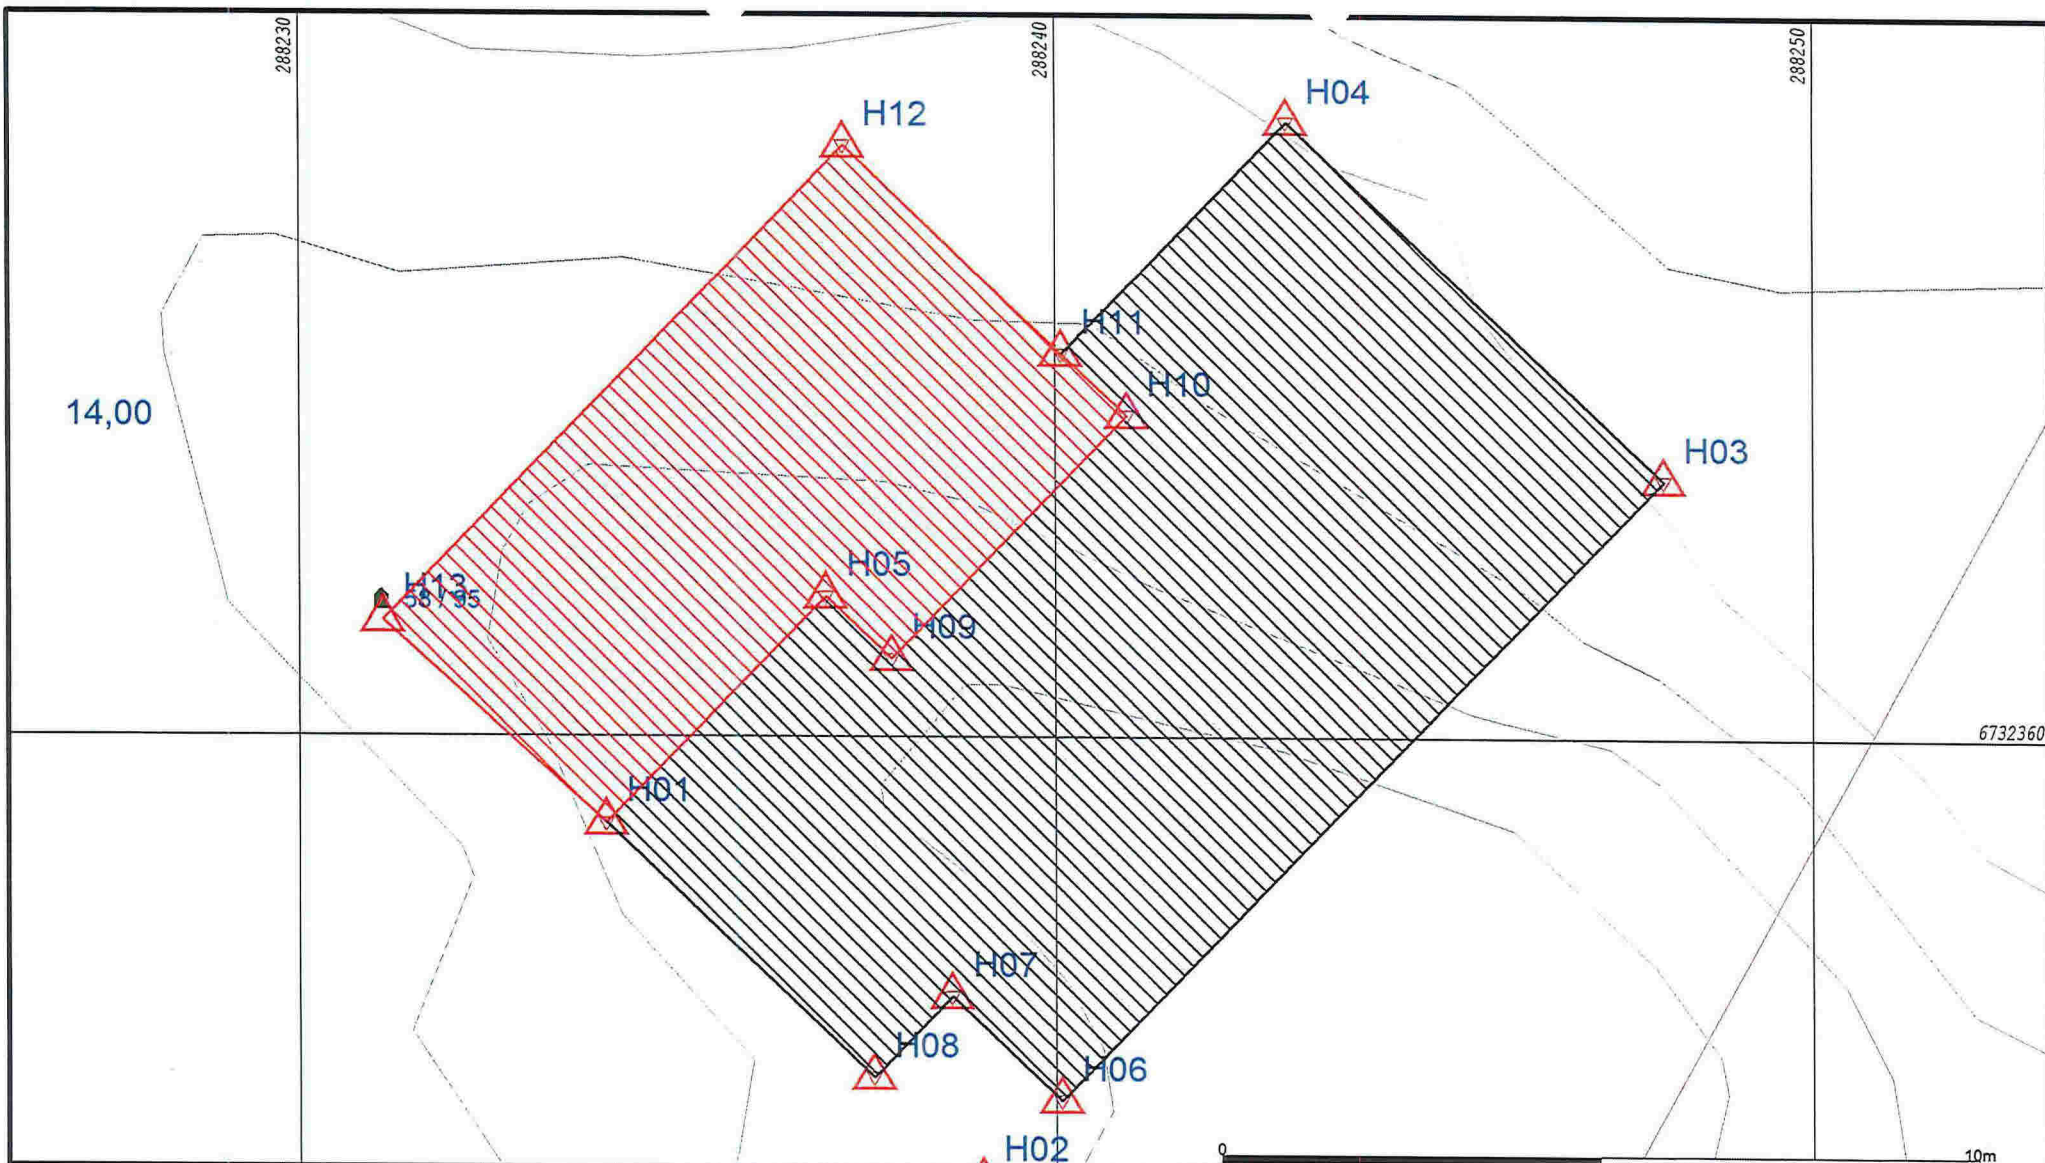

- |                          |                   |
|--------------------------|-------------------|
| — Målte Grenser          | ■ Våningshus      |
| - - Registrerte Grenser  | ■ Større bustader |
| ⋯ Udefinert grenser      | ■ Hytte/feriehus  |
| ⚓ Terrengmålte grense    | ■ Garasje/uthus   |
| △ Konstruert grensepunkt | ■ Industri/lager  |
| ■ Bolig                  | ■ Andre bygg      |
| ■ Bustad m/felighet      |                   |

Beliggighet og høyder må oppfattes som orienterende.  
 Koordinatsystem: EUREF89 - SONE 32 (EPSG:25832)  
 Høydesystem: NN 2000 høyder (EPSG:5941)




Lindås kommune  
 Geodata avdeling  
 Buskneset 5912 Seim

Dato: 2017.06.09  
 Sigm: liei

Lindås kommune  
 Gnr 58 bnr 95



Målestokk  
 1:100

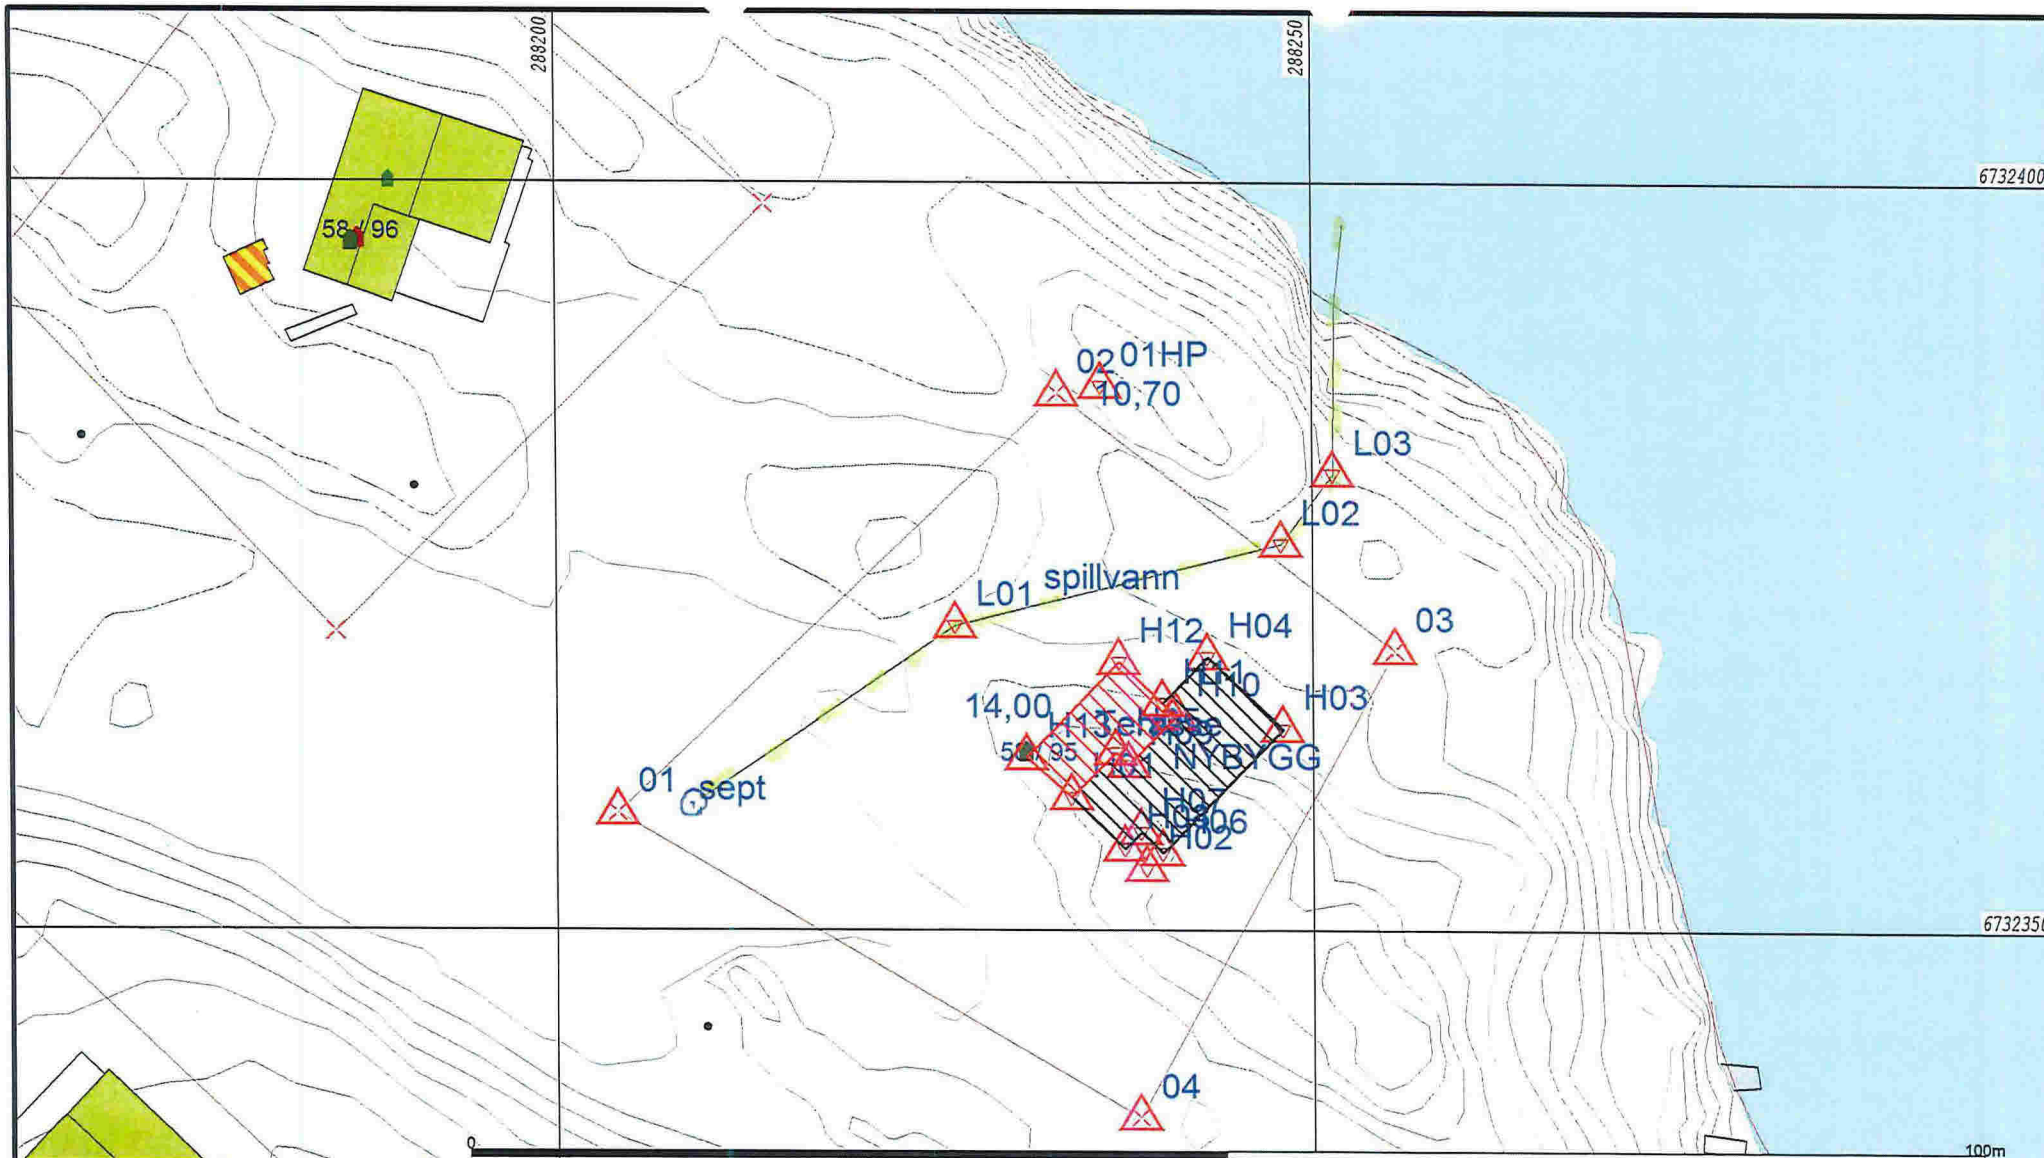

- |                        |                 |
|------------------------|-----------------|
| Måte Grenser           | Våningshus      |
| Registrerte Grenser    | Større bustader |
| Udefinert grenser      | Hytte/feriehuis |
| Terrengmålte grense    | Garasje/uthus   |
| Konstruert grensepunkt | Industri/lager  |
| Bolig                  | Andre bygg      |
| Bustad m/leilighet     |                 |

Beliggenhet og høyder må oppfattes som orienterende.  
 Koordinatsystem: EUREF89 - SONE 32 (EPSG:25832)  
 Høydesystem: NN 2000 høyder (EPSG:5941)



Lindås kommune  
 Geodata avdeling

Buskneset 5912 Seim

Lindås kommune


Gnr 58 bnr 95

Dato: 2017.06.09

Sign: liei



Målestokk  
 1:500

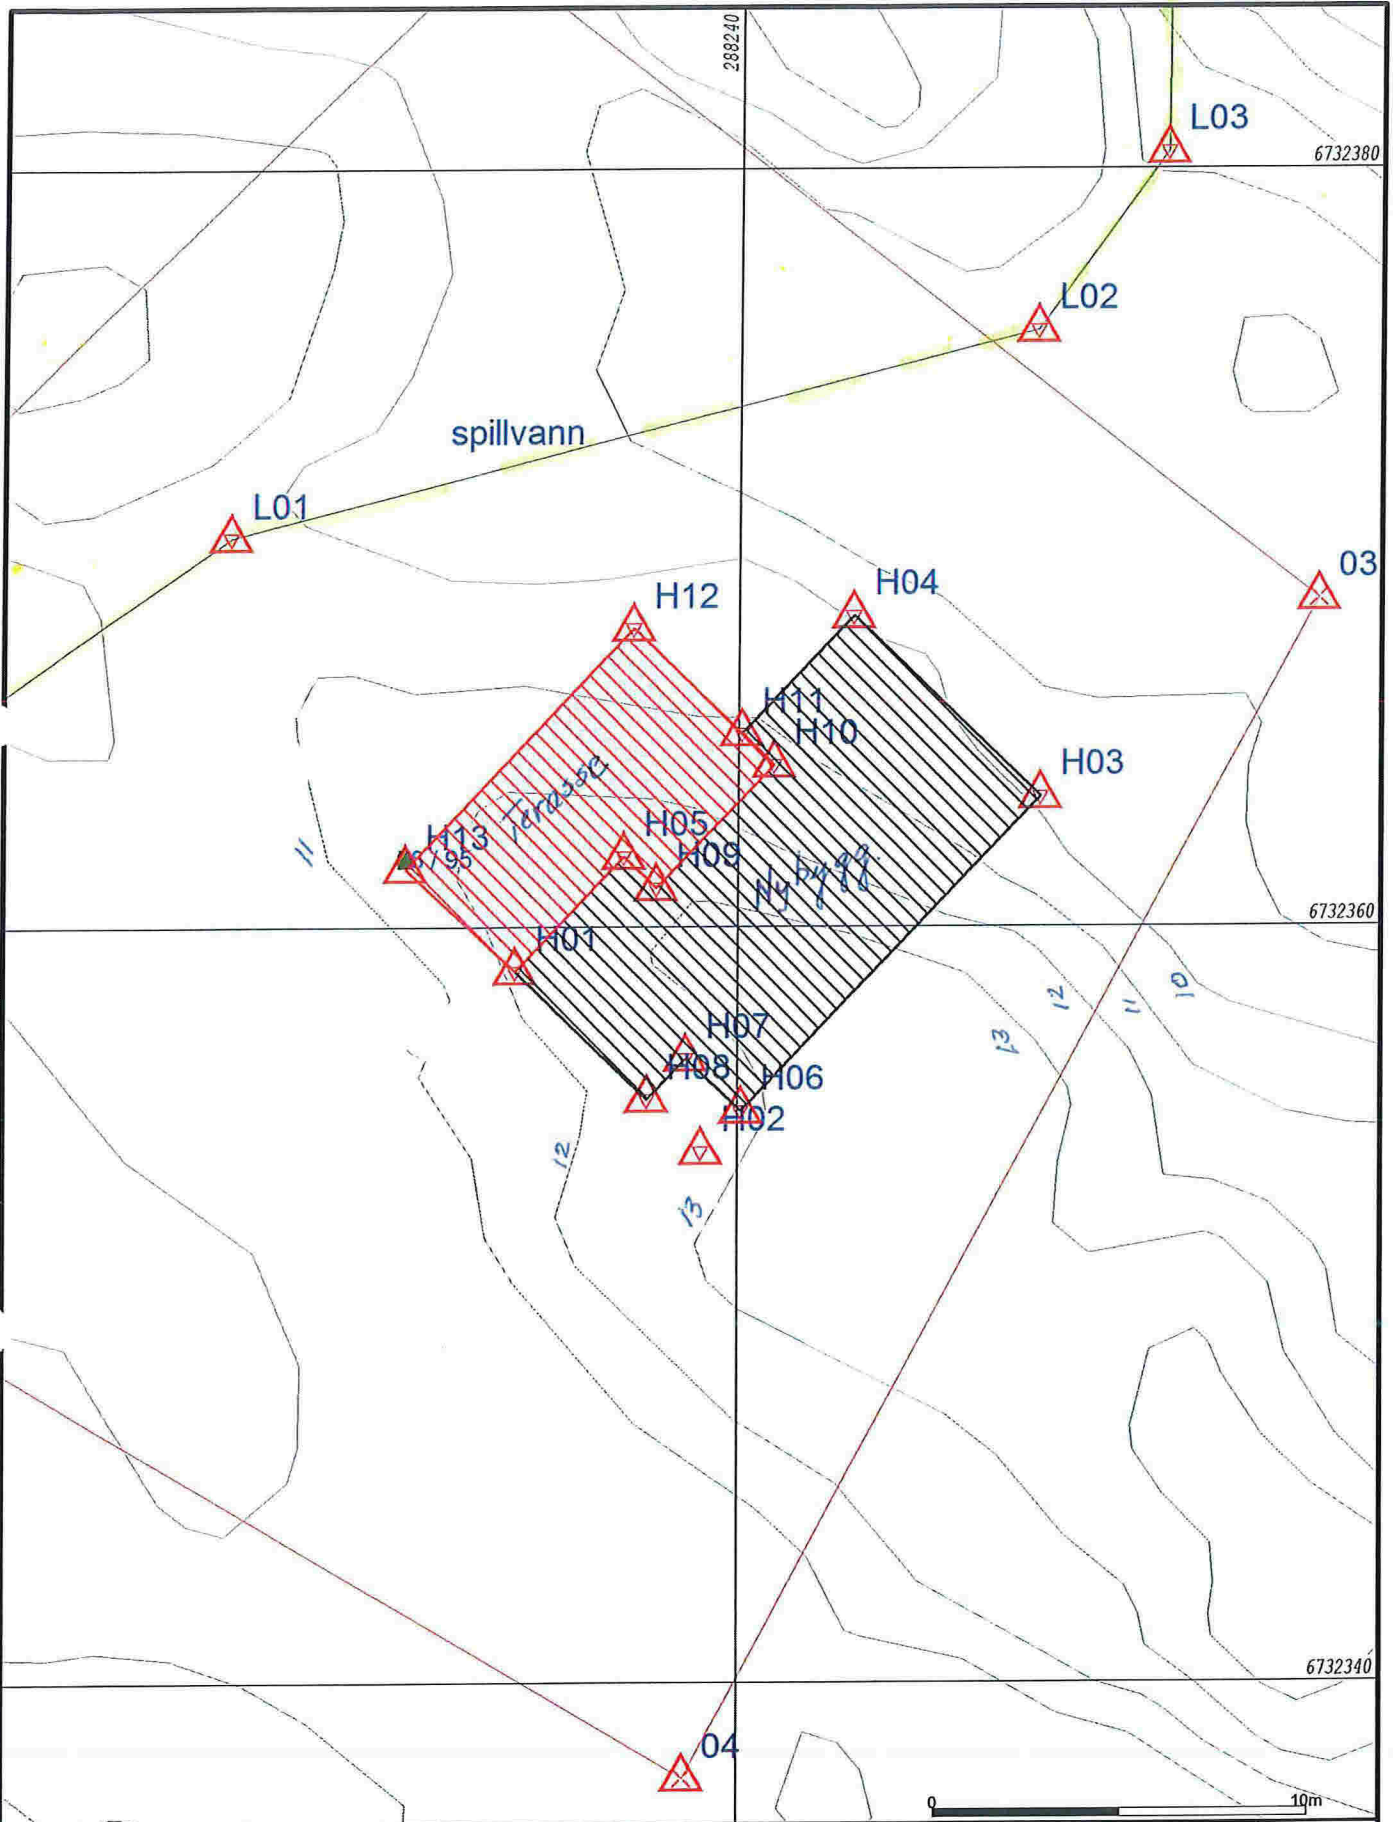

- |                           |                   |
|---------------------------|-------------------|
| — Målte Grenser           | ■ Våningshus      |
| - - - Registrerte Grenser | ■ Større bustader |
| ⋮ Udefinert grenser       | ■ Hytte/feriehus  |
| ↑ Terrengmålte grense     | ■ Garasje/ulhus   |
| ⋈ Konstruert grensepunkt  | ■ Industri/lager  |
| ■ Bølg                    | ■ Andre bygg      |
| ■ Bustad m/leilighet      |                   |
- Beliggighet og høyder må oppfattes som orienterende.  
 Koordinatsystem: EUREF89 - SONE 32 (EPSG:25032)  
 Høydesystem: NN 2000 høyder (EPSG:5941)




Lindås kommune  
 Geodata avdeling  
 Buskneset 5912 Seim  
 Lindås kommune




Dato: 2017.06.09  
 Sign: liei

Gnr 58 bnr 95

Målestokk  
 1:200

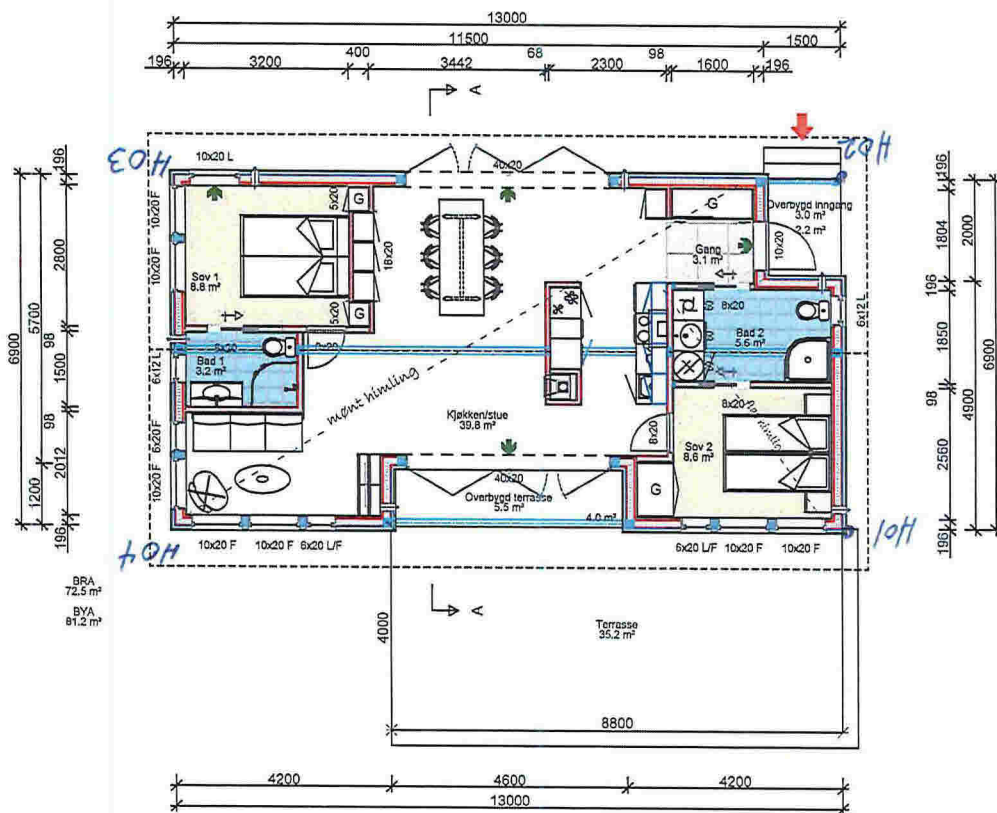

BRA  
72.5 m²  
BYA  
81.2 m²

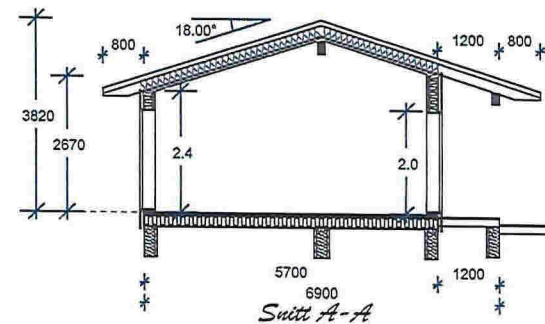

1 19.05.2017 Endring

DATA DESIGN SYSTEM

Arealberegninger i hht. NS 3940	Bruksareal BRA i m²		
	Pre tasje	Åpent område Bygd areal Oppgang	Sum BRA
1. etg. plan	72.5	6.2	78.7
<b>SUM:</b>	<b>72.5</b>	<b>6.2</b>	<b>78.7</b>
BYA:	81.2	8.5	89.7



Tiltakshaver: 717017 Helge Haglund

Bvageglass: Buskeneset

Kommune: Lindås

Gnr. Bnr. Mål: 1: 100

PLAN OG SNITT

Dato: 30.04.2017

Tein: Evellina

Prosjekt nr. 717017

Tein nr. 501

Teeningen er beskyttet i.h.t. lov om opphavsrett.