


Tilbygg
4000

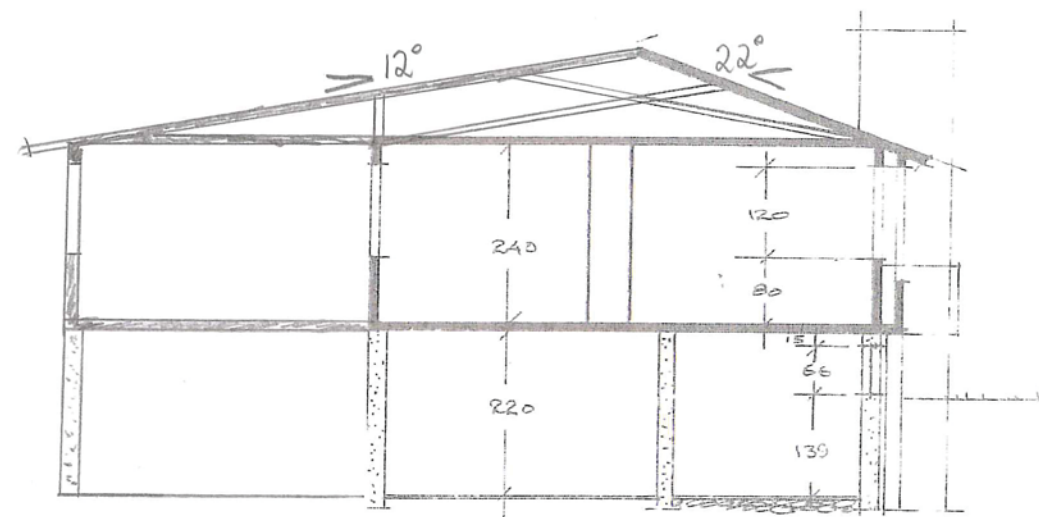


Lindås byggingerdid

TYPE 5 =

BYGGHERRE: Aslak Baug	TEGN: plan, snitt
BYGGEPLASS: Stallen 7 5914 Isdalstø	1:100
	TEGN: Rune.K
	08.09.17

NORDBOHUS
Villanger & Sønner AS
Tlf.: 56 35 79 70 - Fax: 56 35 79 71
www.nordbohus.no

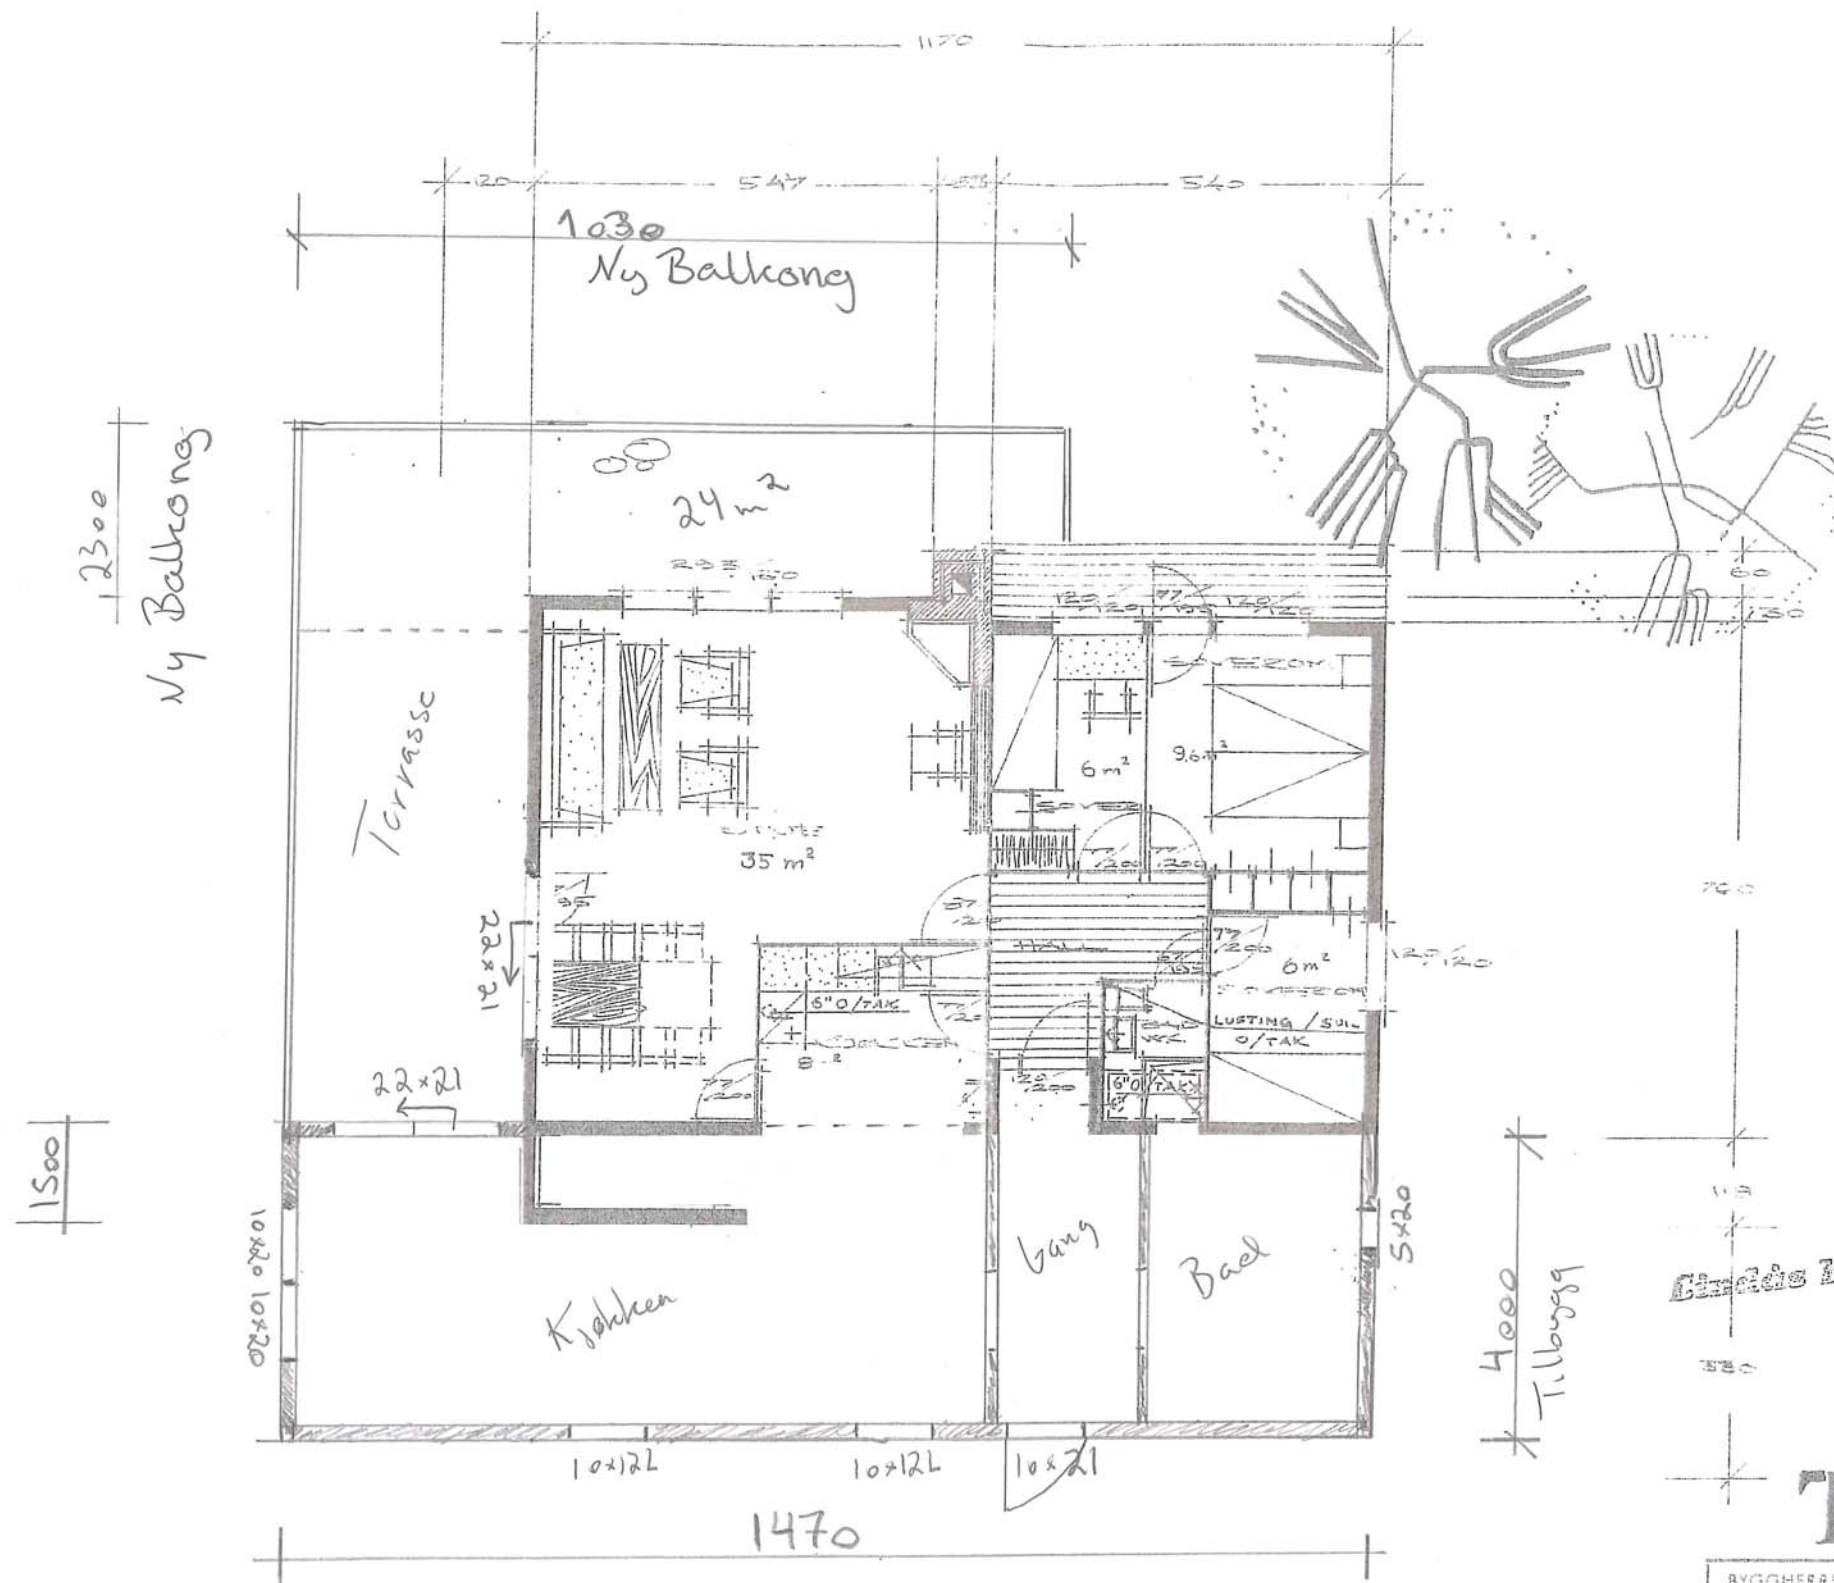

Gindis byggingaråd


TYPE 5 ÷

BYGGHERR
 Aslak Baug
 Stellan 7 5914 Isdalstø


TEGN	plan.h.etg
1:100	B.A.D. 2
TEGN	Rune.K
	08.09.17

NORDBOHUS
 Villanger & Sønner AS
 Tlf.: 56 35 79 70 - Fax: 56 35 79 71
 www.nordbohus.no



Tilbygg

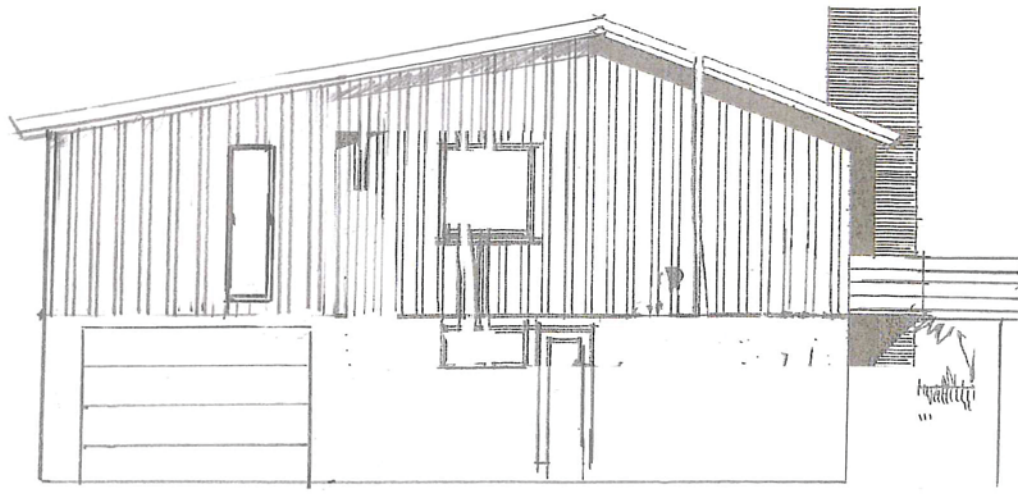

Tilbygg

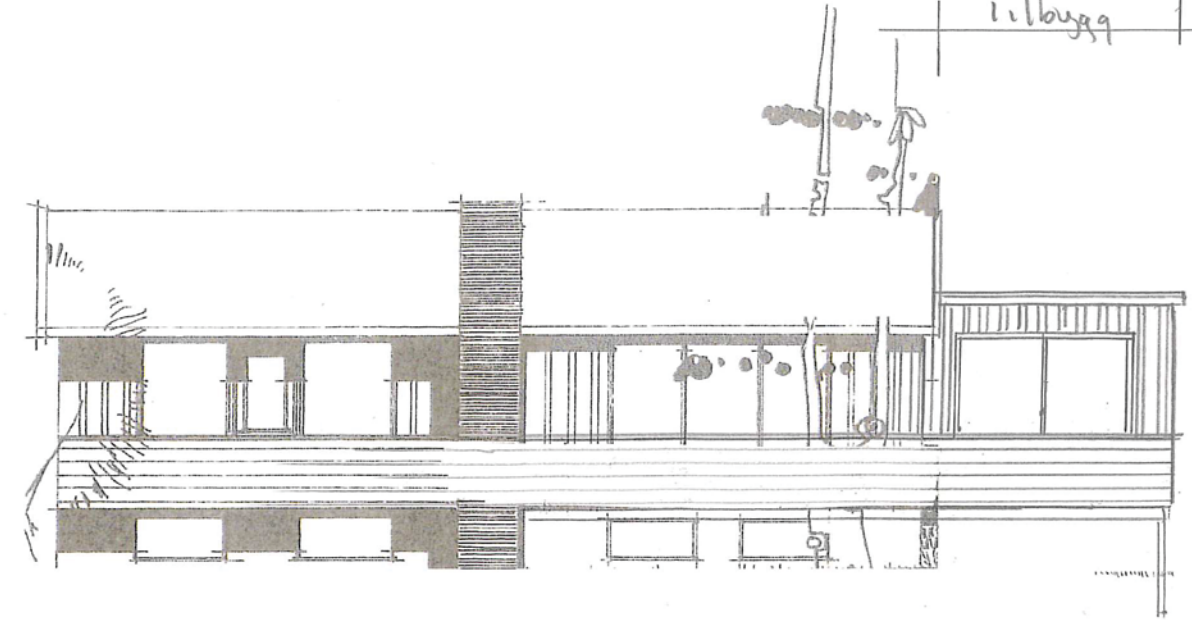

Tilbygg

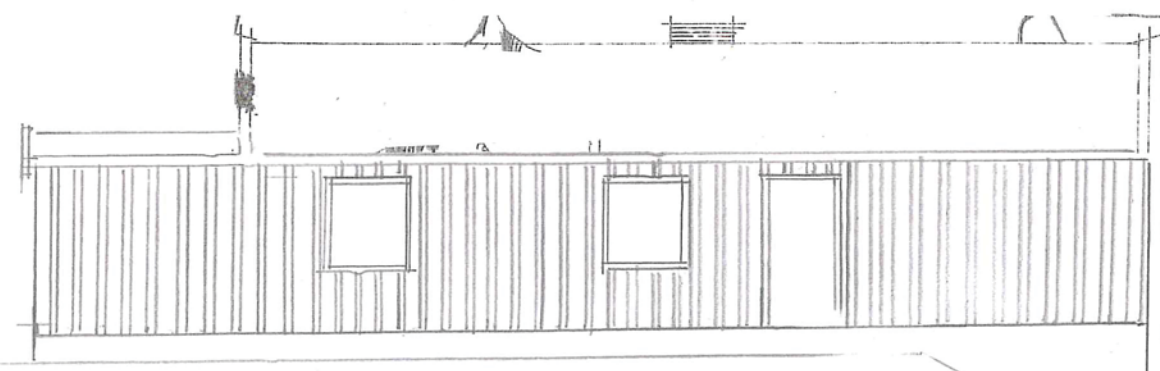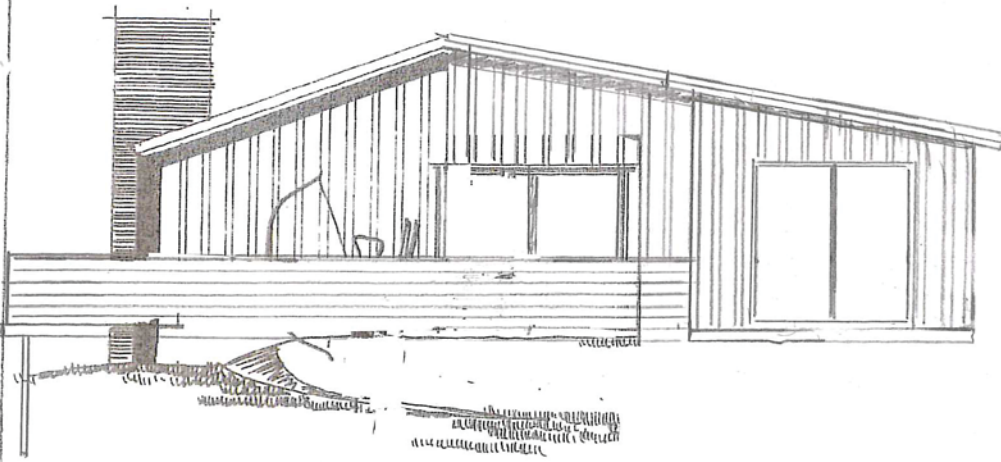

TYPE 5 ÷

BYGGHERRE: Aslak Baug	TEGN. NR. fasade
BYGGEPLASS: Stellan 7 5914 Isdalstø	1:100 <small>BLAD</small>

NORDBOHUS
NORDBOHUS
 Villanger & Sønner AS
 Tlf.: 56 35 79 70 - Fax: 56 35 79 71
 www.nordbohus.no

TEGN. Rune.K
08.09.17