

Kommunens saksnr.



Søknad om ferdigattest

Pbl § 21-10, SAK10 §§ 8-1 og 8-2

Søknaden gjelder							
Eiendom/ byggested	Gnr.	Bnr.	Festenr.	Seksjonsnr.	Bygningsnr.	Bolignr.	Kommune
	137	788					LINDÅS
	Adresse				Postnr.	Poststed	
	NEDRE MANGERBUA 49				5911	ALVERSUND	

Ferdigattest	
Tilfredsstillert tiltaket kravene til ferdigattest?	<input checked="" type="checkbox"/> Ja <input type="checkbox"/> Nei Hvis nei, fyll ut informasjonen nedenfor.
Det gjenstår følgende arbeider av mindre vesentlig betydning som vil bli utført innen 14 dager:	Dato
Type arbeider	
Bekreftelse på at disse arbeidene er utført vil være kommunen i hende innen:	Dato

Oppdatert dokumentasjon	
Er det foretatt ikke søknadspåtlige endringer/justeringer i forhold til tillatelsen?	
<input type="checkbox"/> Ja <input checked="" type="checkbox"/> Nei	Hvis ja, vedlegg oppdatert situasjonsplan, tegninger eller dokumentasjon som viser hva som er utført.

Sluttrapport for avfall		
Sluttrapport av	Dato	vedlegges søknaden
		Vedlegg nr. K -
Ansvarlig søker forplikter seg til å påse at sluttrapporten blir ajourført og oppbevart.		

Varmesystem			
Energiforsyning		Varmefordeling	
<input checked="" type="checkbox"/> Elektrisitet	<input type="checkbox"/> Sol	<input type="checkbox"/> Vannbåren gulvvarme	<input type="checkbox"/> Luftoppvarming
<input type="checkbox"/> Biobrensel	<input type="checkbox"/> Gass	<input type="checkbox"/> Vannbåren radioator	<input checked="" type="checkbox"/> Kamin/ovn/peis
<input type="checkbox"/> Varmepumpe - luft	<input type="checkbox"/> Olje/parafin	<input checked="" type="checkbox"/> Elektriske varmekabler	<input type="checkbox"/> Annet
<input type="checkbox"/> Varmepumpe - berg/sjø	<input type="checkbox"/> Annet	<input checked="" type="checkbox"/> Elektriske panelovner	<input type="checkbox"/> Ikke relevant
<input type="checkbox"/> Fjernvarme/spillvarme			

Erklæring	
<input checked="" type="checkbox"/>	Det bekreftes at tilstrekkelig dokumentasjon som grunnlag for driftsfasen er overlevert byggherrens eier

Vedlegg			
Beskrivelse av vedlegg	Gruppe	Nr. fra – til	Ikke relevant
Situasjonsplan, avkjøringsplan	D	-	<input checked="" type="checkbox"/>
Tegninger, plan, snitt, fasade	E	-	<input checked="" type="checkbox"/>
Redegjørelser/kart	F	1 – 2	<input type="checkbox"/>
Gjennomføringsplan	G	1 – 1	<input type="checkbox"/>
Sluttrapport for avfallsplan og miljøsaneringsbeskrivelse	K	-	<input checked="" type="checkbox"/>
Boligspesifikasjon i matrikkelen	H	-	<input checked="" type="checkbox"/>
Uttalelser fra andre offentlige myndigheter	I	-	<input checked="" type="checkbox"/>
Andre vedlegg	Q	-	<input checked="" type="checkbox"/>

Underskrifter					
Ansvarlig søker for tiltaket (for tiltak etter pbl § 20-1)			Tiltakshaver (bare for tiltak uten ansvarlig søker pbl § 20-4)		
Foretak SEIM BYGG AS			Navn		
Kontaktperson terje Seim	Telefon 56350980	Mobiltelefon 93004156	Kontaktperson	Telefon	Mobiltelefon
E-post terje@seimbygg.no			E-post		
Dato 20.11.2017	Underskrift 		Dato	Underskrift	
Gjentas med blokkbokstaver TERJE SEIM			Gjentas med blokkbokstaver		

Seim Bygg As

Knarvik 27.03.2017

Nesbrekka 28

5912 Seim

Innmåling nybygg Gnr 137 bnr 788 Nedre Mangerbua 49 5911 Alversund.

Vedlagt følger dokumentasjon på innmåling nybygg på overnemde eigedom. Høgde på grovstøpt
golv kjeller. Cote 39,00 moh.


Knarvik 27.03.2017

Lindås kommune Geodata avd.



Einar Rydland

Lindås kommune

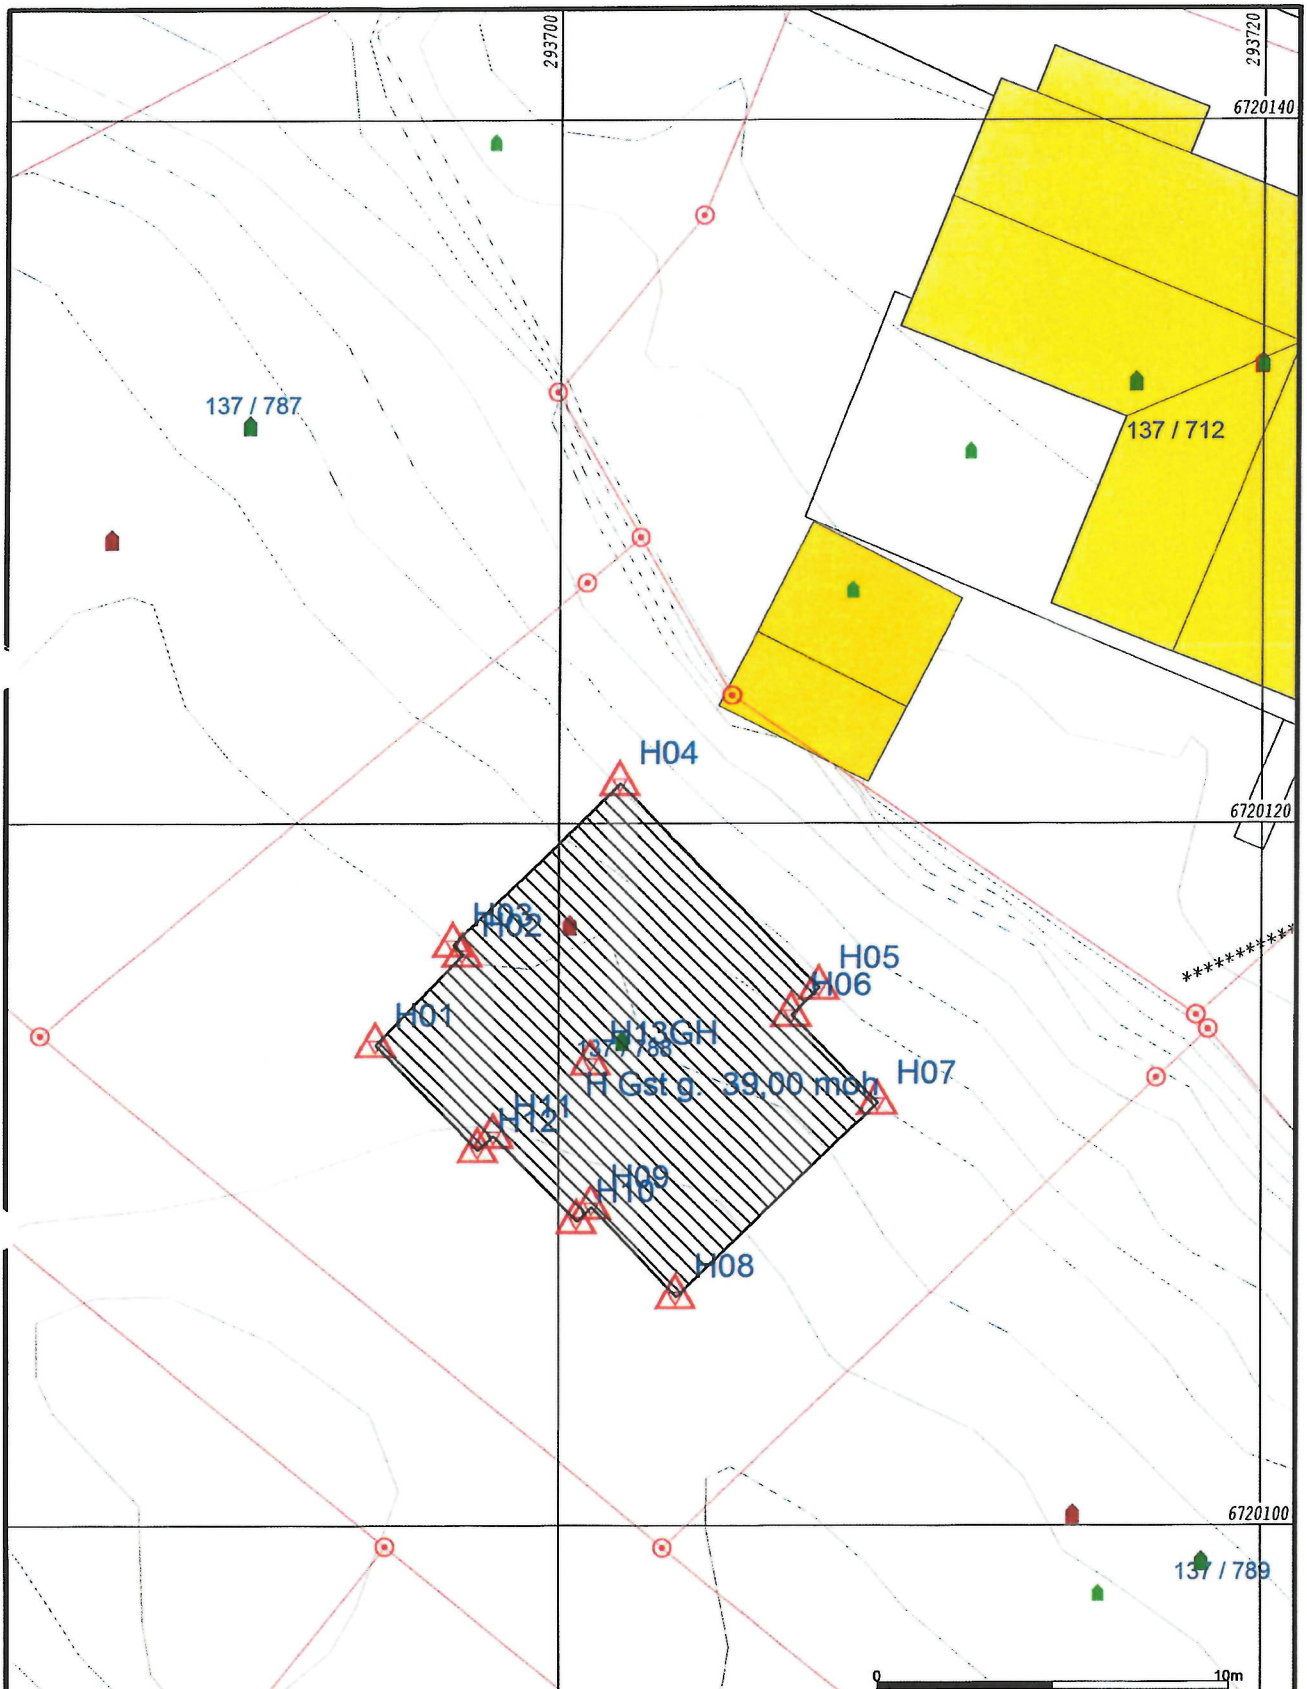

- | | |
|------------------------|-----------------|
| Målte Grenser | Våningshus |
| Registrerte Grenser | Større bustader |
| Udefinert grenser | Hytte/feriehus |
| Terrengmålte grense | Garasje/uthus |
| Konstruert grensepunkt | Industri/lager |
| Bolig | Andre bygg |
| Bustad m/leilighet | |
- Beliggenhet og høyder må oppfattes som orienterende.
 Koordinatsystem: EUREF89 - SONE 32 (EPSG:25832)
 Høydesystem: NN 2000 høyder (EPSG:5941)



Lindås kommune
 Geodata avdeling

Innmåling nybygg

Gnr 137 bnr 788

Dato: 2017.03.27
 Sign: liei



Målestokk
 1:200

Lindås kommune

C:\Gemini\survey\Work\Gnr 137 bnr 788 innmåling nybygg
27.03.2017.gmi

Beskrivelse:

Utlistet dato: 2017.03.27
Utlistet av: lieiry

Oppdragsgiver *SEIM BYGG AS*

Adresse: *Nesbrekke. 28*
Postnr. / sted: *5912 Seim.*

Opprettet: Dato: 2017.03.27
Endret: 2017.03.27

Signatur:
lieiry
lieiry

Lieiry
Lindås kommune

Koordinatsystem: EUR89 32 EUREF89 - SONE 32
EPSG kode: 25832 Nasjonal ID: 22
Høydesystem: NN2000 NN 2000 høyder
EPSG kode: 5941 Nasjonal ID: NN2000
Horisontalt datum: EUREF89
Vertikalt datum: Norsk null av 2000
Geoidmodell: None Ingen geoidmodell

137-788k

```

-00 FFFFFFFFFFFFFFFFFFFFFFFFFFFFFFFFFFFFFFFFFFFFFFFFFFFFFFFFFFFFFFFFFF
-01 000000000000 DDDDDDDDDDD VVVVVVVVVV KKKKKKKKKKKK 00000000000
-02 SSSSSSSSSS KKKKKKKK NNNNNNNN TTTTTTTT TTTTTTTT II.III Bk MMMMMMMM
-03 TTTTTTTTTT KKKKKKKK HHH.HHHH VVV.VVVV AAAA.AAA SS.SSS Bk MMMMMMMM
-04 TTTTTTTTTT KKKKKKKK HHH.HHHH DDDD.DDD AAAA.AAA SS.SSS Bk MMMMMMMM
-05 PPPPPPPPPP KKKKKKKK XXXXXXXX.XXX YYYYYYY.YYY ZZZZ.ZZZ Bk MMMMMMMM
-06 PPPPPPPPPP KKKKKKKK PPPPPPPP.PPP AAAAAAA.AAA ZZZZ.ZZZ Bk MMMMMMMM
-07 PPPPPPPPPP KKKKKKKK dXXXXXXX.XXX dYYYYYY.YYY dZZZ.ZZZ Bk MMMMMMMM
-08 Epi E1 E2 E3 E4
-09_Pi Sammenheng FFFFFFFFFFFFFFFFFFFFFFFFFFFFFFFFFFFFFFFFFFFFFFFFFF MMMMMMMM
-00 Leica Geosystems AG
-00 Instrument:          CS15          Måledato: 27.03.2017
-00 Målejobb:           137-788k      Operatør:                er
-00 Jobbeskrivelse:
05 M-Ref 0154           6718218.805  296622.928   65.364      0.000
05 h01                 6720113.680  293694.812   39.046      0.014
05 h02                 6720116.252  293697.264   39.047      0.015
05 h03                 6720116.547  293697.000   39.044      0.013
05 h04                 6720121.143  293701.746   39.104      0.021
05 h05                 6720115.314  293707.452   39.035      0.015
05 h06                 6720114.551  293706.665   39.043      0.015
05 h07                 6720112.043  293709.082   39.053      0.015
05 h08                 6720106.526  293703.382   39.090      0.012
05 h09                 6720109.067  293700.948   38.998      0.012
05 h10                 6720108.659  293700.524   38.995      0.012
05 h11                 6720111.095  293698.152   39.081      0.012
05 h12                 6720110.679  293697.712   39.053      0.012
05 h13gh              6720113.172  293700.922   39.006      0.015

```

Innmåling Nybygg Gnr 137 bnr 788 Nedre Mangerbua Mangerbua 49 5911
Alversund

Knarvik 27.03.2017

Lindås kommune Geodata avd.


Einar Rydland

Kommunen sitt saksnr.	Vedlegg nr. G-
-----------------------	-------------------



Kontrollerklæring med sluttrapport

etter plan- og bygningslova (pbl) § 24-2, jf. SAK10 § 12-5 og § 14-8

Kontrollerklæring skal sendast til *ansvarleg søker*.

Erklæringa gjeld							
Eigedom/ byggjestad	Gnr.	Bnr.	Festenr.	Seksjonsnr.	Bygningsnr.	Bustadnr.	Kommune
	137	788					Lindås
	Adresse				Posnr.	Poststad	
	Nedre Mangerbua 49				5911	Alversund	

Ansvarleg kontrollerande	
Namn på føretaket	Organisasjonsnr.
Lindås kommune	935084733

Ansvarsrett gitt dato	Desember 16
--------------------------	-------------

Ansvarsområdet	
Henta frå erklæring om ansvarsrett	Byggplassering og innmåling nybygg.

Sluttrapport	
<input checked="" type="checkbox"/>	Ingen avvik er funne, sjå vedlagt plan for uavhengig kontroll
<input type="checkbox"/>	Observerte avvik er lukka, sjå vedlagt plan for uavhengig kontroll
<input type="checkbox"/>	Opne avvik er rapportert til kommunen, sjå vedlagt plan for uavhengig kontroll
Vedlegg	Plan for uavhengig kontroll
	Vedlegg nr. G-

Erklæring og underskrift		
Kontroll er gjennomført etter forskriftene. Kontrollføretaket er uavhengig av føretaka som er kontrollerte.		
Ansvarleg kontrollerande føretak er kjent med reglane om straff og sanksjonar i plan- og bygningslova kap 32, og at det kan medføre reaksjonar dersom det er gitt uriktige opplysningar.		
Dato	Kontrollerande føretak si underskrift	Gjenta med blokkbokstavar
27.03.2017		LINDÅS KOMMUNE

Kommunen sitt saksnr.	Prosjektnr.
-----------------------	-------------



Samsvarserklæring

Pbl § 24-1, SAK10 kapittel 12

Erklæringa gjeld						
Eigedom/ byggjestad	Gnr.	Bnr.	Festenr.	Seksjonsnr.	Bygningsnr.	Bustadnr.
	137 788					
	Adresse			Postnr.	Poststad	
	Nedre Mangerbua 49			5911	Alversund	
						Kommune
						Lindås

Føretak	
Namn på føretaket	Organisasjonsnr.
Lindås kommune	935084733

Ansvarsrett gitt dato	Desember 2016	Arbeidet innan ansvarsområdet er avslutta	<input checked="" type="checkbox"/> Ja	<input type="checkbox"/> Nei
-----------------------	---------------	---	--	------------------------------

Ansvarsområde	
Henta frå søknad om ansvarsrett	Funksjon (PRO, UTF)
	UTF
	Beskriving av ansvarsområde
	Byggplassering og innmåling nybygg.

Ansvarleg for prosjektering:	
Det er ikkje avdekt arbeid som står att innanfor ansvarsområdet som er til hinder for å gi:	
<input type="checkbox"/> Rammeløyve	<input type="checkbox"/> Igangsetjingsløyve/ eittstegsløyve
<input type="checkbox"/> Mellombels bruksløyve	<input checked="" type="checkbox"/> Ferdigattest

Ansvarleg for utføring:	
<input type="checkbox"/> Mellombels bruksløyve	– Arbeid som står att for denne delen av tiltaket fram mot ferdigattest
Angi arbeid som står att av mindre vesentleg betydning, innanfor den delen av tiltaket det blir søkt mellombels bruksløyve for	
Angi resterande delar av tiltaket der det her ikkje blir søkt om mellombels bruksløyve	
<input checked="" type="checkbox"/> Ferdigattest - Det er ikkje avdekt feil eller manglar som hindrar ferdigattest	

Stadfestingar	
Ein stadfestar at kvalitetssikring er utført og dokumentert i medhald av søknad om ansvarsrett og føretaket sitt system.	
<input type="checkbox"/>	Prosjektering verifisert i samsvar med ylingar i TEK10
<input type="checkbox"/>	Prosjektering verifisert i samsvar med dokumentasjon av løysingar i TEK10
<input checked="" type="checkbox"/>	Utføring verifisert i samsvar med produksjonsunderlag

Erklæring og underskrift		
Føretaket er kjent med reglane om straff og sanksjonar i plan- og bygningslova kap 32, og at det kan medføre reaksjonar dersom det er gitt urette opplysningar.		
Dato	Føretaket si underskrift	Gjenta med blokkbokstavar
27.03.2017		LINDÅS KOMMUNE

Kommunens saksnr.

Vedlegg
G 1Side
1 av 1

Gjennomføringsplan

Eiendom/ byggested | Gnr. 137 | Bnr. 788 | Feste nr. | Seksj.nr. | Byggnr. | Kommune LINDÅS

Versjonsnr. 2	Dato 20.11.2017	Signatur, ansv. søker
Adresse NEDRE MANGERBUA 49		Postnr. 5911 Poststed ALVERSUND



Beskrivelse av fagområde, ansvarsområde, tiltaksklasse (i hhv. prosjektering, utførelse og kontroll)

Alle fagområder i tiltaket	Beskrivelse av ansvarsområdet hentet fra erklæring om ansvarsrett	Tiltaks-klasse	Foretakets navn og org.nr.	Kryss for planlagt samsvarserklæring / kontrollertkræring erstattes med dato når denne foreligger					Satt kryss når arbeidet innen ansvarsområdet er avsluttet
				Søknad om rammetillatelse	Søknad om igangsettings-tillatelse/ert-trinnsøknad	Søknad om midlertidig brukstillatelse	Søknad om ferdigattest		
(1)	(2)	(3)	(4)	(5)	(6)	(7)	(8)	(9)	
SØK	SØKER	1	SEIM BYGG AS, 984330324		29.12.16			X	
PRO	BYGNINGSTEKNIKK / FYSIKK	1	DAKARR, 976598407		29.12.16			X	
PRO	BYGNINGSUTFORMING / ARKITEKTUR	1	DAKARR, 976598407		29.12.16			X	
PRO	OPPMÅLINGSTEKNISK PROSJEKTERING	1	DAKARR, 976598407		29.12.16			X	
PRO	UTV.STIKKLEDNING OG SANITJERANLEGG	1	STENDAL VVS AS, 980626180		09.12.16			X	
UTF	UTV.STIKKLEDNING OG SANITJERANLEGG	1	STENDAL VVS AS, 980626180				15.11.17	X	
UTF	TØMRER ARBEID	1	SEIM BYGG AS, 984330324				17.11.17	X	
UTF	OVR.ORDNET ANSV. BETONG, VENTILASJON, RADON	1	SEIM BYGG AS, 984330324				17.11.17	X	
UTF	GRUNN OG TERRENGARBEID	1	KJARTAN AARHUS, 985312149				20.09.17	X	
UTF	BYGGPLASSERING	1	LINDÅS KOMMUNE GEODATA AVD., 93508473				27.03.17	X	
KONT	KONTROLL AV VÅTRØM & LUFTTETTETHET	1	KLEIVDAL TAKSERING AS, 916271654				20.11.17	X	