


Immåling av va anlegg, Gnr. 137 Bnr. 779
Hordasmbakken, Lindås Kommune
Markhus Bygg as
Dato: 20/11/17
Målestokk 1:300

Immålingstjenester as

Sjefentk. Hordas

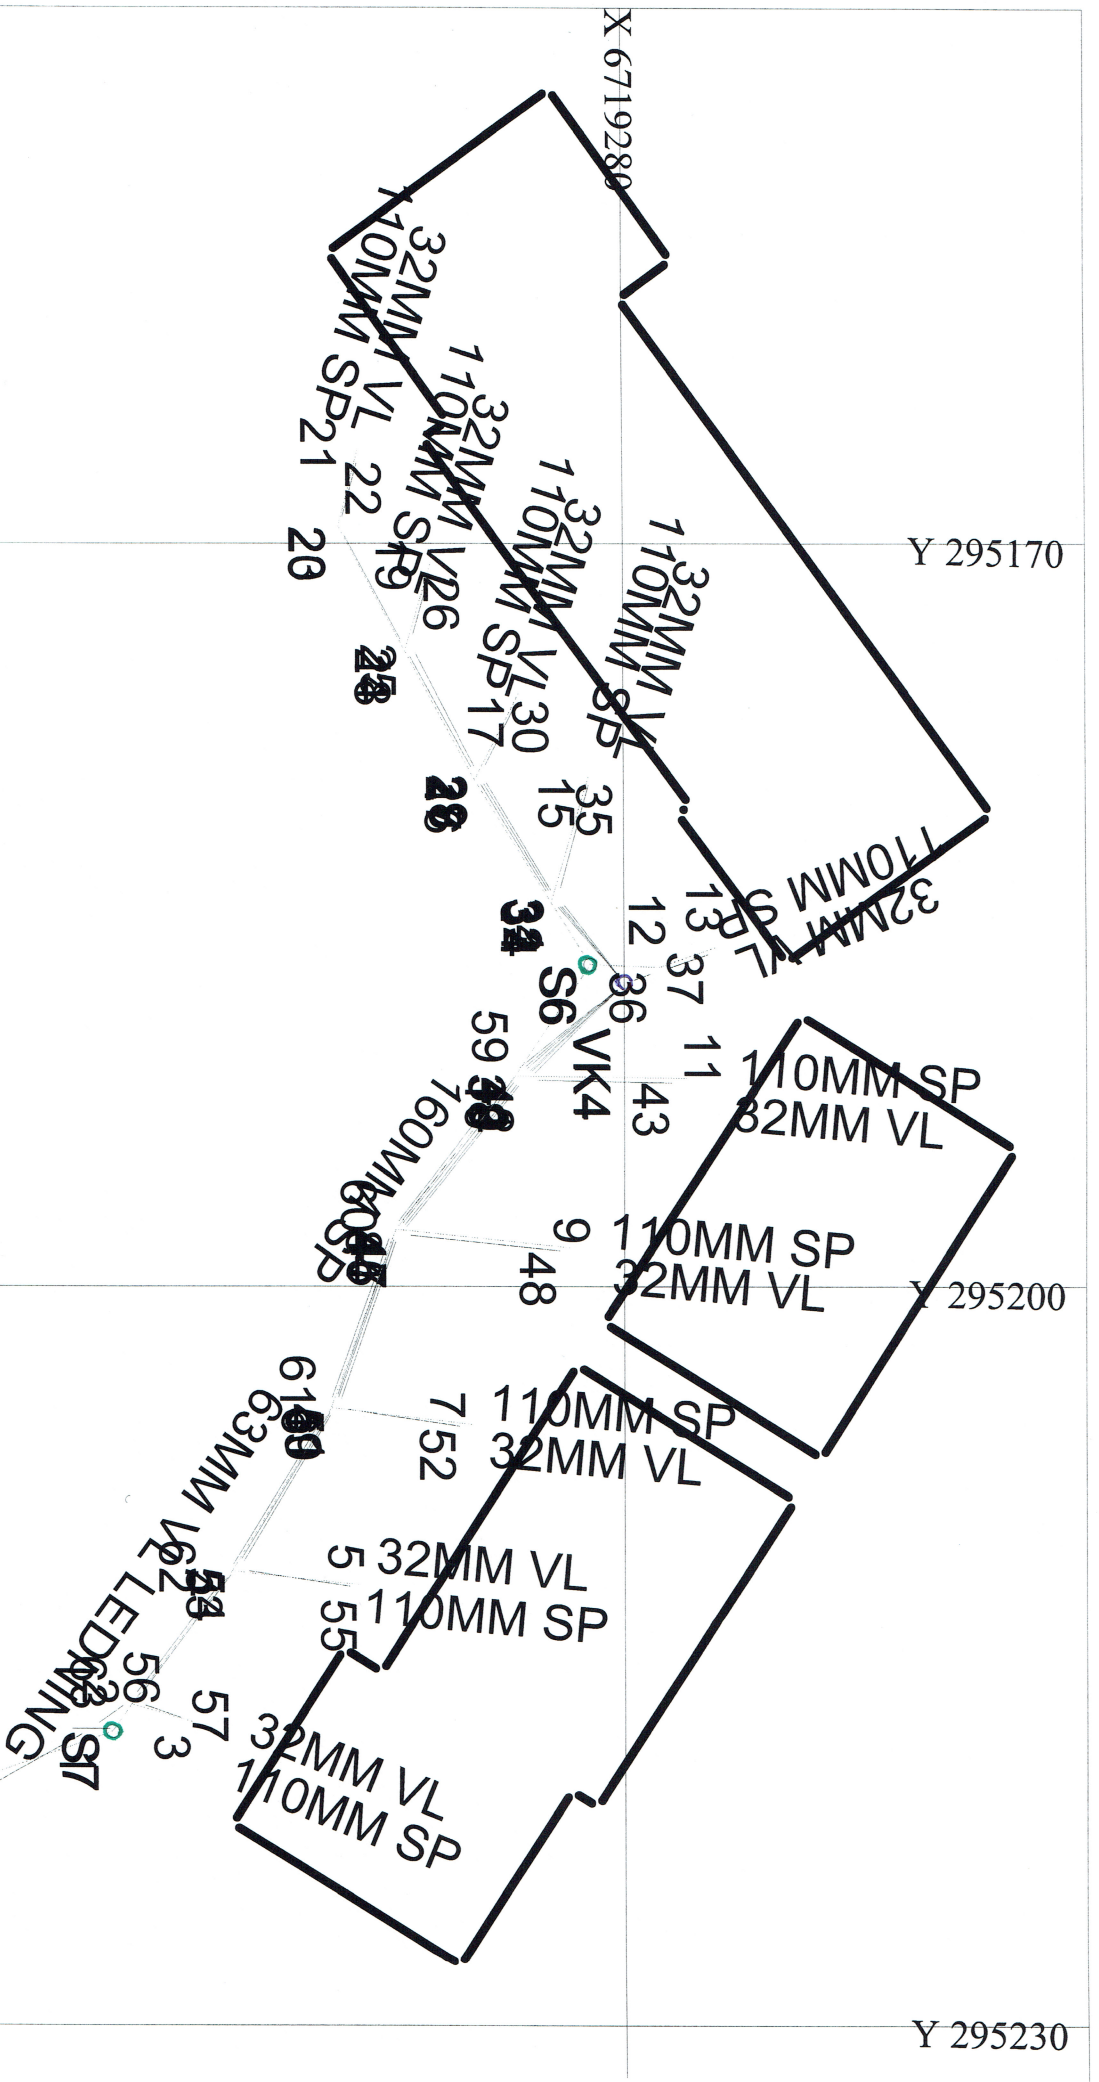

VK2
S2