



**VESTLANDS HUS**  
Mjelde

VestlandsHus Mjelde AS  
Mjeldalen, 5286 Haus  
Telefon 56 39 78 78  
Telefaks 56 39 78 70  
www.vestlandshus-mjelde.no  
e-post. mjelde@vestlandshus.no  
NO 977 071 003 MVA

**LINDÅS KOMMUNE**  
Byggesak  
Kvernhusmyrane 20

**5914 ISDALSTØ**

Haus, 23.11.2017

**Sak nr 16/3649, ferdigmelding. Gnr 172 – bnr 189.**


**Tegninger som bygget:  
Hovedplan, bod under trapp er fjernet.**

Med vennlig hilsen  
For Vestlandshus Mjelde AS

*Atle Skår*

Atle Skår

atle.skaar@vestlandshus.no

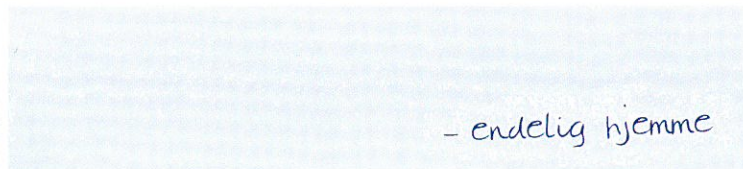

- endelig hjemme

## Søknad om ferdigattest

Pbl § 21-10, SAK10 §§ 8-1 og 8-2

Søknaden gjeld							
Eigedom/ byggjestad	Gnr.	Bnr.	Festenr.	Seksjonsnr.	Bygningsnr.	Bustadnr.	Kommune
	Adresse				Postnr.	Poststad	
	172	189					Lindås
	Lurevegen				5912	Seim	

Ferdigattest	
Tilfredsstillert tiltaket krava til ferdigattest?	<input checked="" type="checkbox"/> Ja <input type="checkbox"/> Nei Dersom nei, fyll ut informasjonen nedanfor
Det står att følgjande arbeid av mindre vesentleg betydning som vil bli utført innan 14 dagar:	Dato
Type arbeid	
Stadfesting av at desse arbeida er utførte vil vere kommunen i hende innan:	Dato

Oppdatert dokumentasjon	
Er det utført ikkje søknadspliktige endringar/justeringar i forhold til løyvet?	
<input type="checkbox"/> Ja <input checked="" type="checkbox"/> Nei	Dersom ja, legg ved oppdatert situasjonsplan, teikningar eller dokumentasjon som viser kva som er utført.

Sluttrapport for avfall		
Sluttrapport av	Dato	skal leggjast ved søknaden
Ansvarleg søker forpliktar seg til å sjå til at sluttrapporten vert ajourført og oppbevart		Vedlegg nr. K -

Varmesystem					
Energiforsyning			Varmefordeling		Ikkje relevant
<input checked="" type="checkbox"/> Elektrisitet	<input type="checkbox"/> Sol	<input checked="" type="checkbox"/> Vassboren golvvarme	<input type="checkbox"/> Luftoppvarming		
<input checked="" type="checkbox"/> Biobrensel	<input type="checkbox"/> Gass	<input type="checkbox"/> Vassboren radioator	<input checked="" type="checkbox"/> Kamin/omn/peis		
<input checked="" type="checkbox"/> Varmepumpe - luft	<input type="checkbox"/> Olje/parafin	<input type="checkbox"/> Elektriske varmekabler	<input type="checkbox"/> Anna		
<input type="checkbox"/> Varmepumpe - berg/sjø	<input type="checkbox"/> Anna	<input type="checkbox"/> Elektriske panelomnar			
<input type="checkbox"/> Fjernvarme/spillvarme					

Erklæring	
<input checked="" type="checkbox"/>	Ein stadfester at tilstrekkeleg dokumentasjon som grunnlag for driftsfasen er overlevert eigaren av byggverket

Vedlegg				
Beskriving av vedlegg	Gruppe	Nr. frå – til	Ikkje relevant	
Situasjonsplan, avkøyringsplan	D	-	<input type="checkbox"/>	
Teikningar, plan, snitt, fasade	E	-	<input type="checkbox"/>	
Utgreiingar/kart	F	-	<input type="checkbox"/>	
Gjennomføringsplan	G	1 -	<input type="checkbox"/>	
Sluttrapport for avfallsplan og miljøsaneringsbeskriving	K	-	<input type="checkbox"/>	
Bustadspesifikasjon i matrikkelen	H	-	<input type="checkbox"/>	
Uttaler frå andre offentlege myndigheiter	I	-	<input type="checkbox"/>	
Andre vedlegg	Q	1 - 2	<input type="checkbox"/>	

Underskrifter					
Ansvarleg søker for tiltaket (for tiltak etter pbl § 20-1)			Tiltakshavar (berre for tiltak utan ansvarleg søker pbl § 20-4)		
Føretak Vestlandshus Mjelde AS			Namn		
Kontaktperson Derek Andersen	Telefon 56397878	Mobiltelefon 93462859	Kontaktperson	Telefon	Mobiltelefon
E-post derek.andersen@vestlandshus.no			E-post		
Dato 22.11.2017	Underskrift 		Dato	Underskrift	
Gjenta med blokkbokstavar Derek Andersen			Gjenta med blokkbokstavar		



# Gjennomføringsplan



## Søknaden gjelder

### Eiendom/Byggested

Kommune Gnr. Bnr. Adresse  
Lindås 172 189 Lurevegen, 5912 SEIM

Dato

22/11/17

Sign. Ansøker

VESTLANDSHUS MJELDE AS  
5286 HAUS - TLF. 56 39 78 78  
ORG.NR. 977 071 003 MVA

*And*

## Beskrivelse fagområde

### Prosjektering

Fagområde	Beskrivelse av ansvarsområde, hentet fra søknad/erklæring om ansvarsrett	Tiltaksklasse	Foretakets navn	Søknad om rammetillatelse	Søknad om igangsettings tillatelse /ett-trinn søknad	Søknad om midlertidig bruks tillatelse	Søknad om ferdigattest	Arbeidet innenfor ansvarsretten er avsluttet
Bygninger og installasjoner	Arkitektonisk bygningsoverforming Energiltak og netto energibruk	1	927928302 VESTLANDSHUS AS	X				X
Bygninger og installasjoner	Godkjente mursystemer Våtrom og lufttetthet Teknisk prosjektering av trehus Fuktsikring av bygg	1	927928302 VESTLANDSHUS AS		X			X
Bygninger og installasjoner	Balansert ventilasjon for enebolig	1	929387384 SYSTEMAIR AS		X		X	X
Anlegg, konstruksjoner og installasjoner	Prosjektering stikningsdata	1	987321679 VEST OPPMALING AS	X				X
Anlegg, konstruksjoner og installasjoner	Grunn og betongarbeider	1	989482920 H SANDVIK AS	X				X
Anlegg, konstruksjoner og installasjoner	Utearealer og situasjonsplan	1	977071003 VESTLANDSHUS MJELDE AS	X				X
Sanitær, varme og slukkeinstallasjoner	Sanitæranlegg med tilhørende ledningsnett	1	988410586 HJELMAS VVS AS	X				X

# Gjennomføringsplan



## Utførelse

Fagområde	Ansvarsområde	Tiltaksklasse	Foretakets navn	Søknad om rammeførelse	Søknad om igangsettings-tilatelse /ett-trinn søknad	Søknad om midlertidig bruks-tilatelse	Søknad om ferdiggjørelse	Arbeidet innenfor ansvarsretten er avsluttet
Bygninger og installasjoner	Tømrerarbeid	1	977071003 VESTLANDSHUS MJELDE AS		X	X	X	X 21.11.17
Bygninger og installasjoner	Våtrom og skorstein	1	987105305 MURMESTER ASBJØRN TOFT AS		X	X	X	X 22.11.17
Anlegg, konstruksjoner og installasjoner	Uttstikking av tiltak	1	987321679 VEST OPPMALING AS		X	X	X	X 22.10.17
Anlegg, konstruksjoner og installasjoner	Grunnarbeider Betongarbeider og radonsikring	1	989482920 H SANDVIK AS		X	X	X	X 18.11.17
Sanitær, varme og slukkeinstallasjoner	Sanitæranlegg med tilhørende ledningsnett	1	988410586 HJELMAS VVS AS		X	X	X	X 21.11.17


## Kontroll

Fagområde	Ansvarsområde	Tiltaksklasse	Foretakets navn	Søknad om rammeførelse	Søknad om igangsettings-tilatelse /ett-trinn søknad	Søknad om midlertidig bruks-tilatelse	Søknad om ferdiggjørelse
Våtrom og Lufttetthet	Våtrom og lufttetthet	1	997891732 BERGEN OMLAND EIENDOMSTAKSERING AS				X



.ndås, gnr 172 bnr 189,  
Data på innmålt grunnmur

13.10.2017

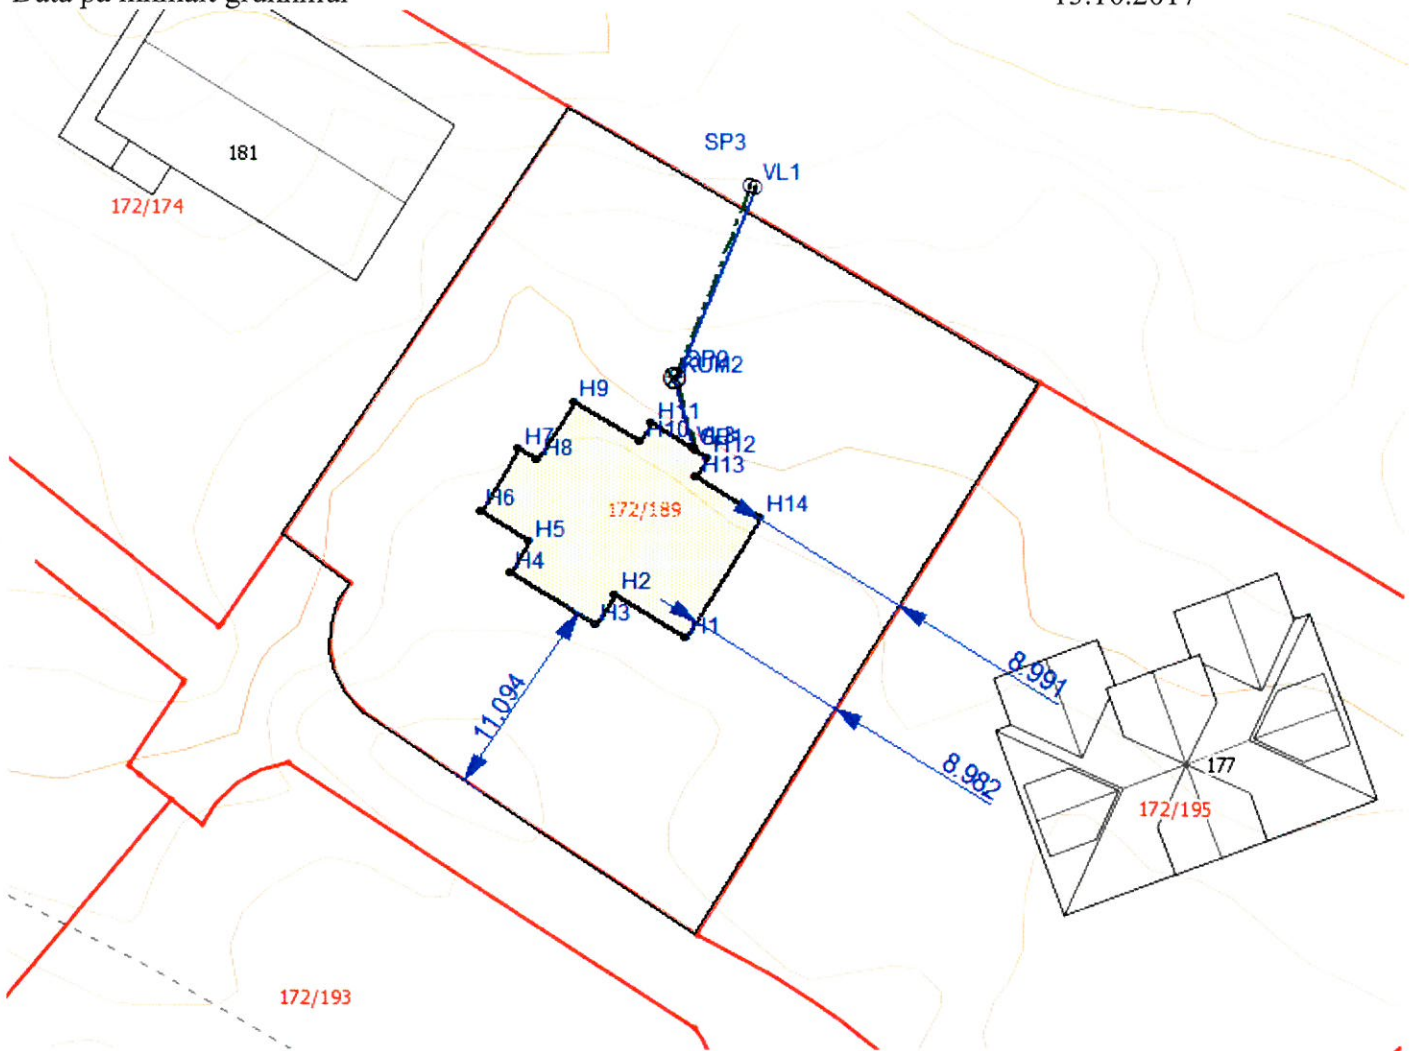

PunktID	N-koord.	Ø-koord.	Høyde
H1	6726163,44	295648,24	16,11
H2	6726165,82	295644,40	16,12
H3	6726164,12	295643,35	16,11
H4	6726167,00	295638,67	
H5	6726168,70	295639,72	
H6	6726170,38	295637,01	16,11
H7	6726173,80	295639,10	16,10
H8	6726173,19	295640,15	16,11
H9	6726176,37	295642,11	16,11
H10	6726174,19	295645,71	16,11
H11	6726175,19	295646,32	16,10
H12	6726173,31	295649,38	16,10
H13	6726172,27	295648,78	16,10
H14	6726170,08	295652,32	16,11