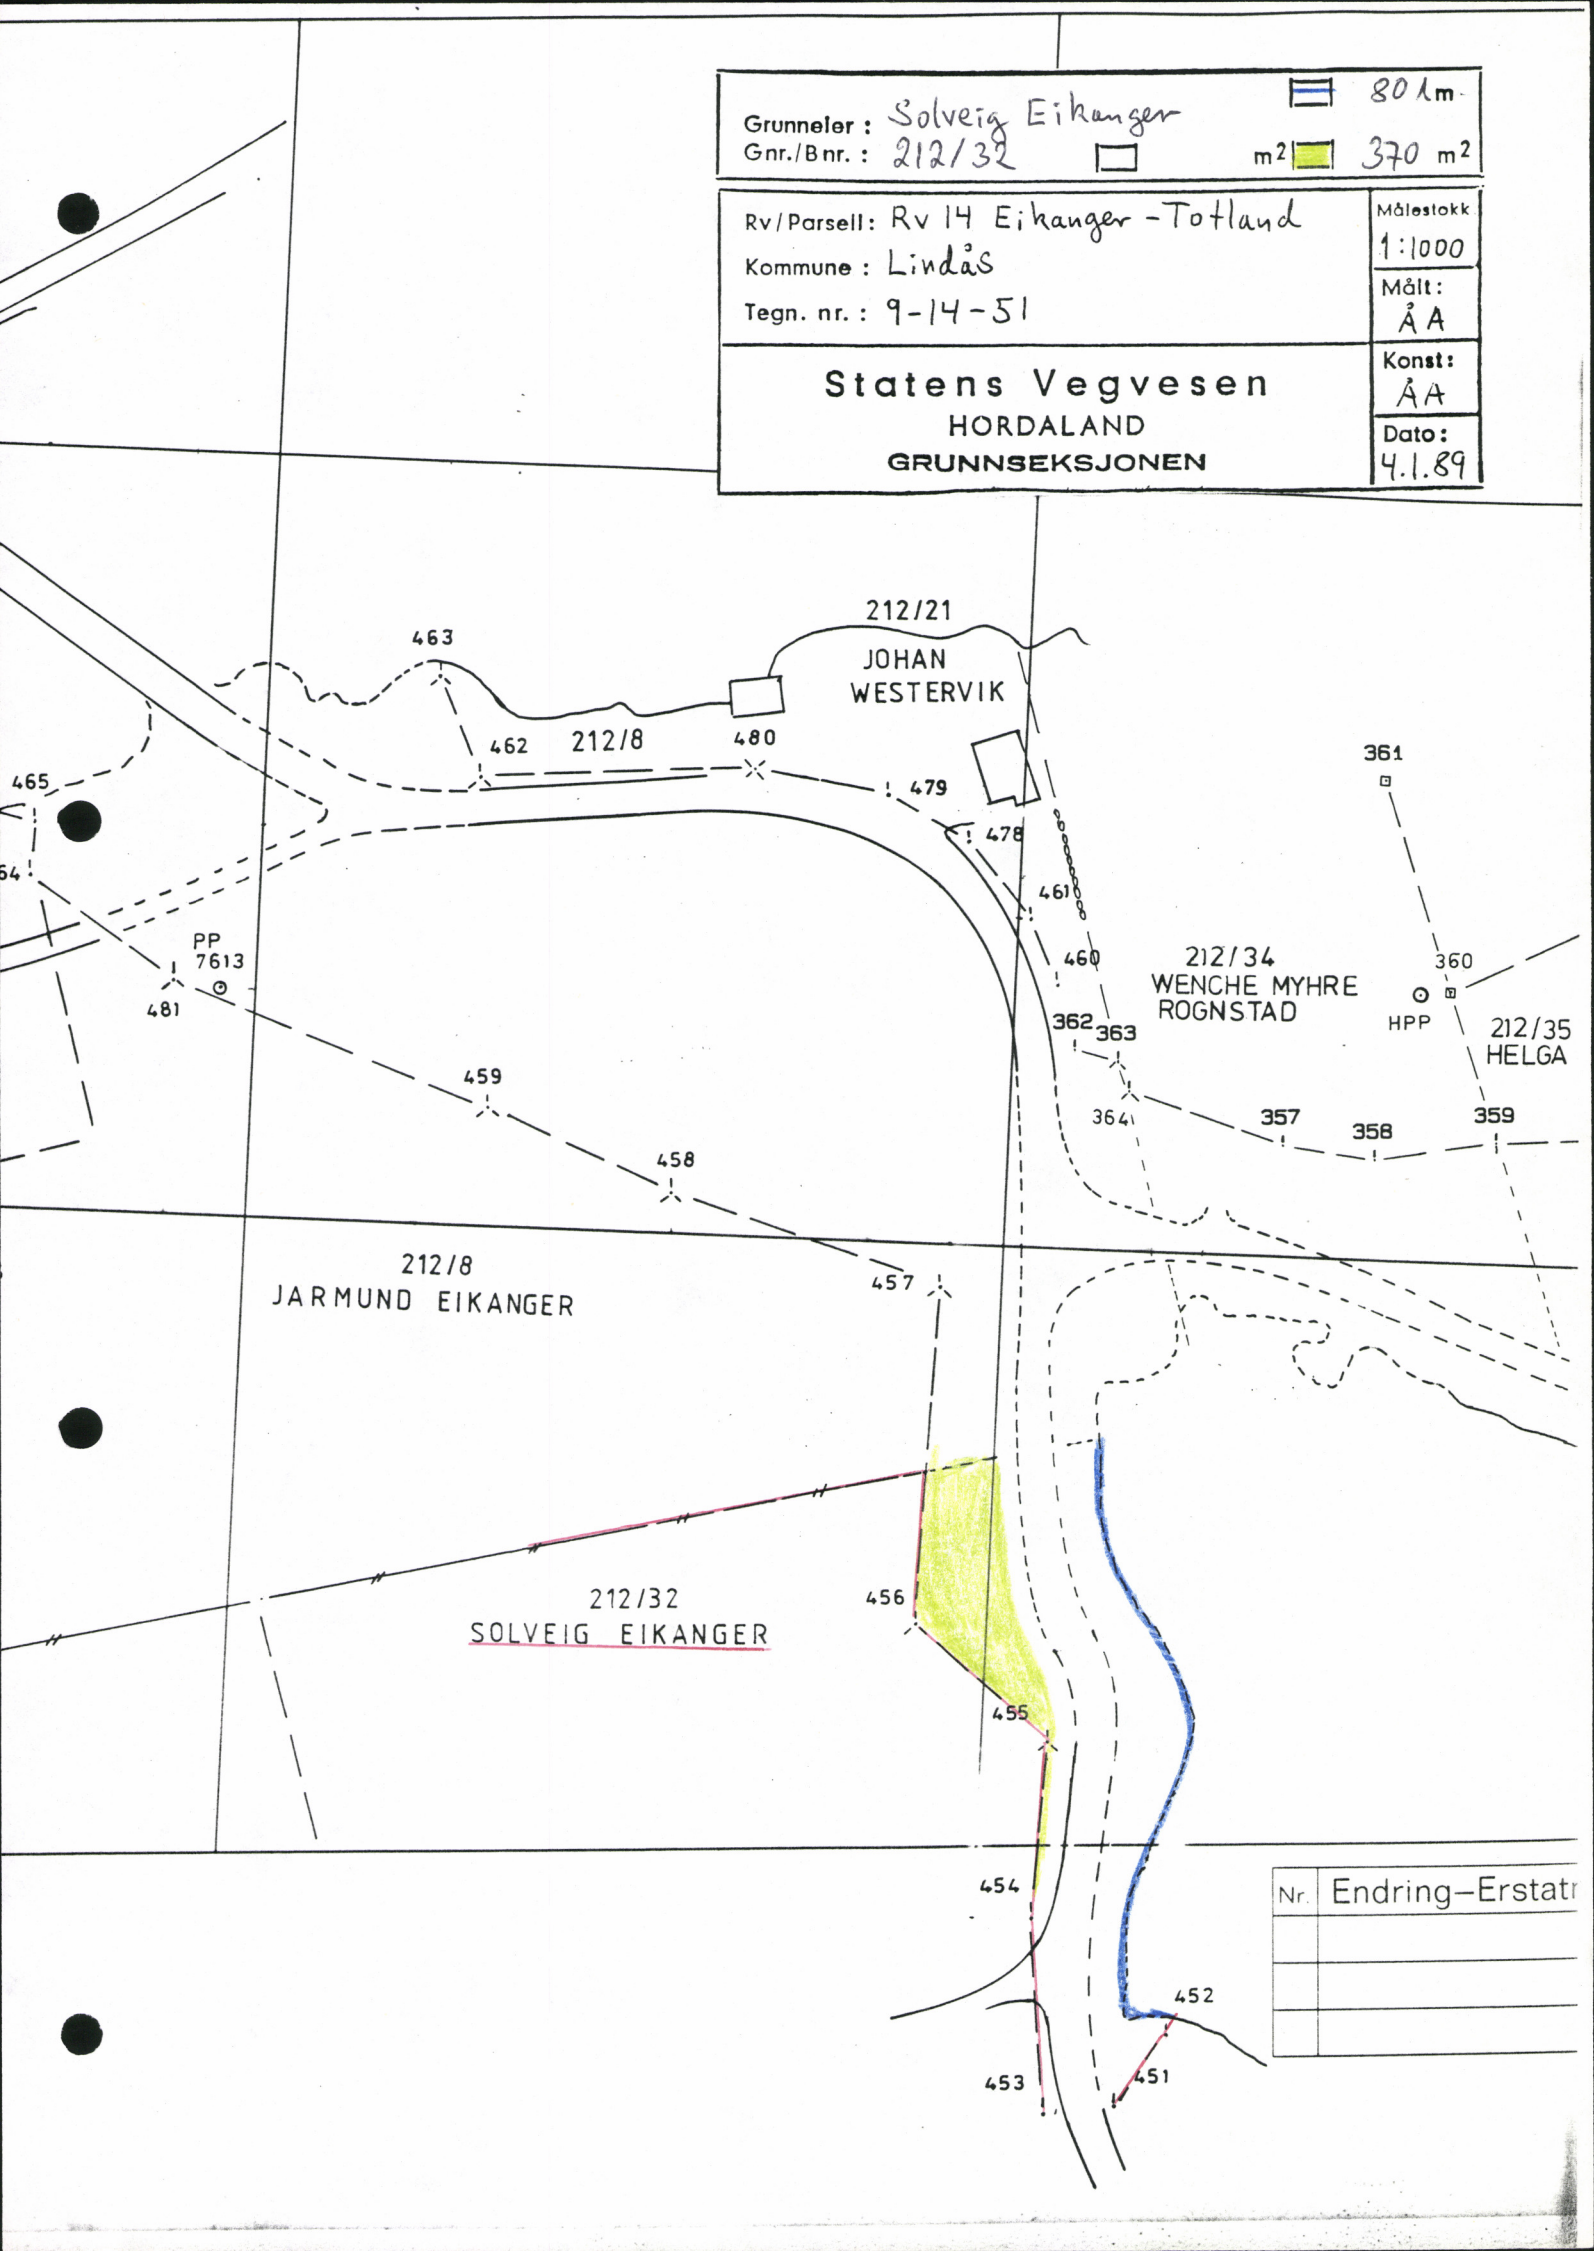
Grunneier : Solveig Eikanger
Gnr./Bnr. : 212/32
80 lm
m² 370 m²
Rv/Parsell: Rv 14 Eikanger - Totland
Kommune : Lindås
Tegn. nr. : 9-14-51
Målestokk 1:1000
Målt: ÅA
Konst: ÅA
Dato: 4.1.89
Statens Vegvesen
HORDALAND
GRUNNSEKSJONEN
212/21
JOHAN WESTERVIK
212/8
212/34
WENCHE MYHRE ROGNSTAD
212/35
HELGA
212/8
JARMUND EIKANGER
212/32
SOLVEIG EIKANGER
PP 7613
HPP
463
462
480
479
478
461
460
465
481
459
458
457
456
455
454
453
452
451
362
363
364
361
360
357
358
359
Nr.
Endring–Erstatr