KUMSKJEMA

Gatenavn: Hordasmibakken
Ved hus nr:

Kum koordinat: Nord:
Øst:

Høyde på senterlokk:

Kum referanse: S 3
Sid nr.:
Punkt nr.:

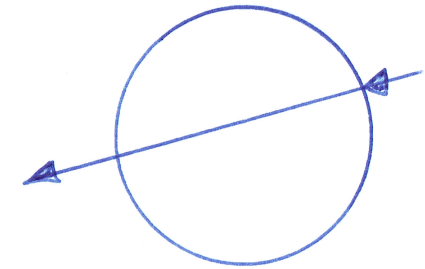

Beliggenhet:

- ☐ Gate/vei
- ☒ Fortau
- ☐ Bankett
- ☐ Terreng

Ramme:

- ☒ Støpejern
- ☐ Betong
- ☐ Justerbar

Kumform:

- ☒ Rund
- ☐ m/kjegle
- ☐ Firkantet

Kumstørrelse (innvendig diam):
Sirkulær, dim:
Firkant, bredde/lengde: /

Kummaterial

- ☐ Steinsatt
- ☒ Betong
- ☒ PVC
- ☐ Glassfiber
- ☐ Plass-støpt
- ☐ Med renne

Anleggsår
Evt. antatt år
Reg av:
Reg. dato

Utstyr

Utstyr type	Dim inn-vendig	Fabrikat	Modell nr	Normal stilling (åpent/stengt)	Beskrivelse	Anmerkning

Ledninger

Lednings-type	Ref. nr (SID for eks led)	Dim innvendig	Trykk klasse	Mat	Utvendig belegg	Innvendig belegg	Produkt standard	Rehab. metode	Skjøt	Anleggsår	Kote topp VL, innvendig bunn OV-SP-AF	Anmerkning

KUMSKJEMA

Gatenavn: Hordasmibakken

Ved hus nr: _____

Kum koordinat: Nord: _____
Øst: _____

Høyde på senterlokk: _____

Kum referanse: S4
Sid nr.:
Punkt nr.:

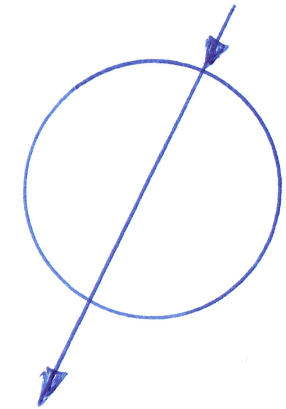

Beliggenhet:

- [x] Gate/vei
- [ ] Fortau
- [ ] Bankett
- [ ] Terreng

Ramme:

- [x] Støpejern
- [ ] Betong
- [ ] Justerbar

Kumform:

- [x] Rund
- [ ] m/kjegle
- [ ] Firkantet

Kumstørrelse (innvendig diam):
Sirkulær, dim: _____
Firkant, bredde/lengde: /

Kummaterial

- [ ] Steinsatt
- [ ] Betong
- [x] PVC
- [ ] Glassfiber
- [ ] Plass-støpt
- [ ] Med renne

Anleggsår
Evt. antatt år: _____
Reg av: _____
Reg. dato: _____

Utstyr

Utstyr type	Dim inn-vendig	Fabrikat	Modell nr	Normal stilling (åpent/stengt)	Beskrivelse	Anmerkning

Ledninger

Lednings-type	Ref. nr (SID for eks led)	Dim innvendig	Trykk klasse	Mat	Utvendig belegg	Innvendig belegg	Produkt standard	Rehab. metode	Skjøt	Anleggsår	Kote topp VL, innvendig bunn OV-SP-AF	Anmerkning

KUMSKJEMA

Gatenavn: Hordasmibakken
Ved hus nr:

Kum koordinat: Nord:
Øst:

Høyde på senterlokk:

Kum referanse: S5
Sid nr.:
Punkt nr.:

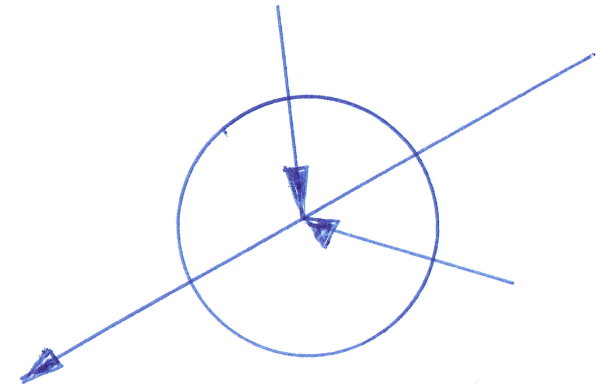

Beliggenhet:

- [x] Gate/vei
- [ ] Fortau
- [ ] Bankett
- [ ] Terreng

Ramme:

- [x] Støpejern
- [ ] Betong
- [ ] Justerbar

Kumform:

- [x] Rund
- [ ] m/kjegle
- [ ] Firkantet

Kumstørrelse (innvendig diam):
Sirkulær, dim:
Firkant, bredde/lengde: /

Kummaterial

- [ ] Steinsatt
- [ ] Betong
- [x] PVC
- [ ] Glassfiber
- [ ] Plass-støpt
- [ ] Med renne

Anleggsår
Evt. antatt år
Reg av:
Reg. dato

Utstyr

Utstyr type	Dim inn-vendig	Fabrikat	Modell nr	Normal stilling (åpent/stengt)	Beskrivelse	Anmerkning

Ledninger

Lednings-type	Ref. nr (SID for eks led)	Dim innvendig	Trykk klasse	Mat	Utvendig belegg	Innvendig belegg	Produkt standard	Rehab. metode	Skjøt	Anleggsår	Kote topp VL, innvendig bunn OV-SP-AF	Anmerkning