

Hardasmbakken

Gatenavn: _____
Ved hus nr: _____

Kum koordinat: _____

Nord: _____
Øst: _____

KUMSKJEMA Høyde på senterlokk: _____

Beliggighet:

- Gate/vei
- Fortau
- Bankett
- Terreng

Ramme:

- Støpejern
- Betong
- Justerbar
- Kumform:
- Rund
- m/kjegle
- Firkantet


Kumstørrelse (innvendig diam): _____

Sirkulær, dim: _____
Firkant, bredde/lengde: _____ / _____

Anleggssår

- Steinsatt
- Betong
- PVC
- Glassfiber
- Plass-støpt
- Med renne
- Evt. antatt år: _____
- Reg av: _____
- Reg. dato: _____

Kum referanse: **52**
Sid nr.: _____
Punkt nr.: _____

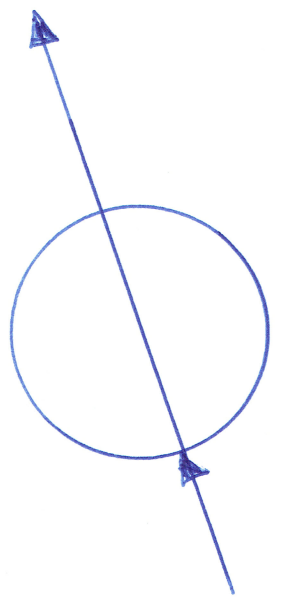

Utstyr

Utstyr type	Dim innvendig	Fabrikat	Modell nr	Normal stilling (åpent/stengt)	Beskrivelse	Anmerking
-------------	---------------	----------	-----------	--------------------------------	-------------	-----------

Ledninger

Lednings-type	Ref. nr (SID for eks led)	Dim innvendig	Tykk klasse	Mat	Utvendig belegg	Innvendig belegg	Produkt standard	Rehab. metode	Skjøt	Anleggssår	Kote topp VL, innvendig bunn OV-SP-AF	Anmerking
---------------	---------------------------	---------------	-------------	-----	-----------------	------------------	------------------	---------------	-------	------------	---------------------------------------	-----------

