
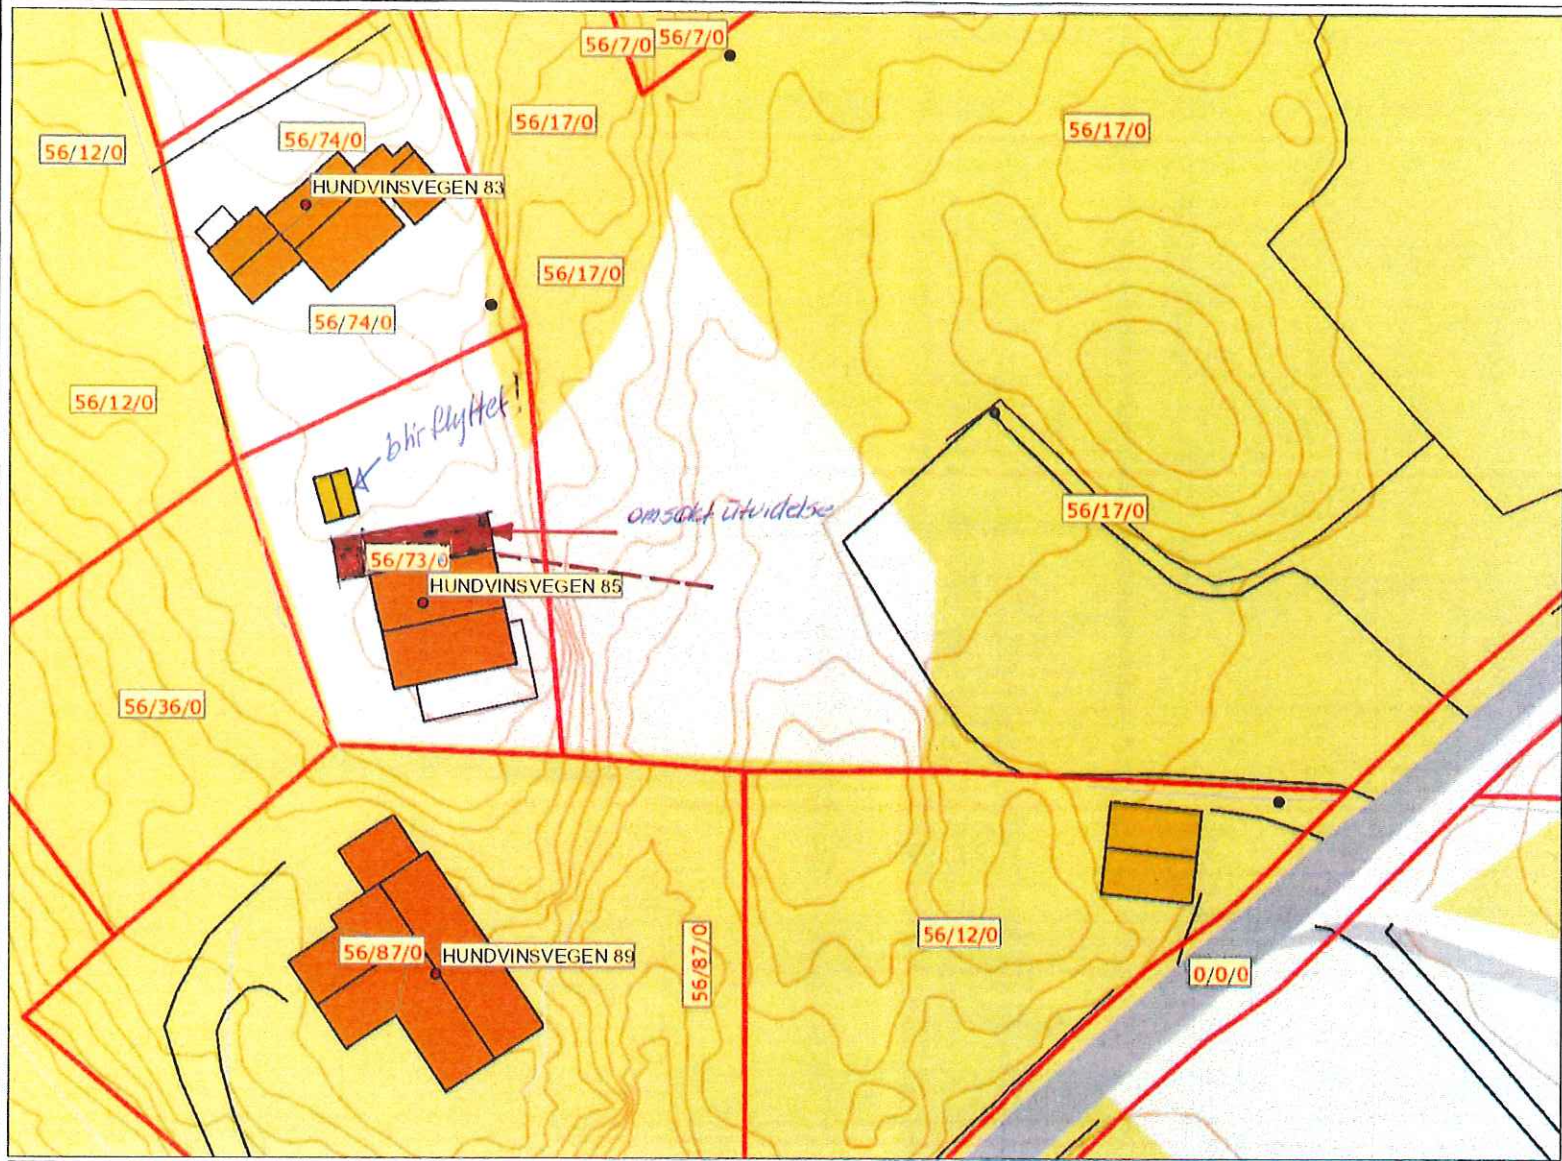


Tittel:

www.nordhordlandskart.no

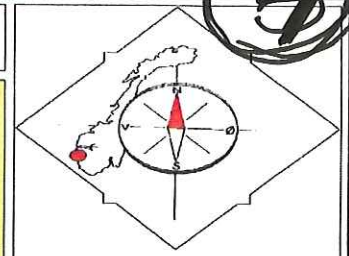

**Teiknforklaring**

- Adressepunkt
  - Gateadresse
  - Matrikeladresse
- El\_nettpunkt
  - Fordelingskap
  - Mast
  - Nettstasjon Kiosk eller Mast
  - Stolpe enkel og stor
  - Veilystkabel
  - Vindkraftverk
- VA\_punkt
  - Hydrant
  - ∴ Kum
  - Sluk
- Plan\_tiltakspunkt
  - ☆ Servituttspunkt
  - Byggpunkt
  - Naturinfopunkt
  - Vegpunkt
- Arealbrukslinje
- Plan\_tiltakslinje
- El\_nettpunkt
  - Kontaktledningsåke
  - Høyspent
  - Mast El
  - Mast Tele
  - Nettstasjon
  - Stolpe
- Anleggslinje
  - Annet gjerde

1: 500

56/73

08.12.2011

2011/2309

DALA

0,0 0 Avstand / 0,0 Kilometers

Kartet skal ikkje brukast til navigasjon. Publisering av kartet er ikkje tillate utan løyve frå eigar av data (Norge Digital).

Notat