KUMSKJEMA

Gatenavn: Hordasmibakken
Ved hus nr:

Kum koordinat: Nord: 6719279.650
Øst: 295186.928

Høyde på senterlokk: 48.349

Kum referanse: S6
Sid nr.:
Punkt nr.:

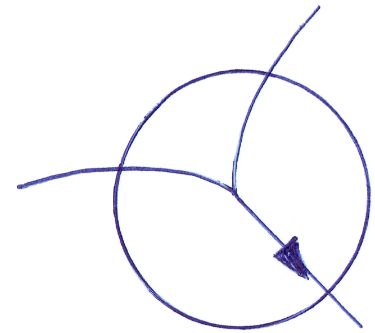

Beliggenhet:

- ☐ Gate/vei
- ☒ Bankett
- ☐ Fortau
- ☐ Terreng

Ramme:

- ☒ Støpejern
- ☐ Betong
- ☐ Justerbar

Kumform:

- ☐ Rund
- ☐ m/kjegle
- ☐ Firkantet

Kumstørrelse (innvendig diam):
Sirkulær, dim:
Firkant, bredde/lengde: /

Kummateriał

- ☐ Steinsatt
- ☐ Betong
- ☒ PVC
- ☐ Glassfiber
- ☐ Plass-støpt
- ☐ Med renne

Anleggsår
Evt. antatt år
Reg av:
Reg. dato

Utstyr

Utstyr type	Dim inn-vendig	Fabrikat	Modell nr	Normal stilling (åpent/stengt)	Beskrivelse	Anmerkning

Ledninger

Lednings-type	Ref. nr (SID for eks led)	Dim innvendig	Trykk klasse	Mat	Utvendig belegg	Innvendig belegg	Produkt standard	Rehab. metode	Skjøt	Anleggsår	Kote topp VL, innvendig bunn OV-SP-AF	Anmerkning

KUMSKJEMA

Gatenavn: HORDASIV, BARKEN

Ved hus nr:

Kum koordinat: Nord: 6719280.024
Øst: 995187.674

Høyde på senterlokk: 48,401

Beliggenhet:

- ☐ Gate/vei
- ☐ Fortau
- ☒ Bankett
- ☐ Terreng

Kum referanse: VK4
Sid nr.:
Punkt nr.:

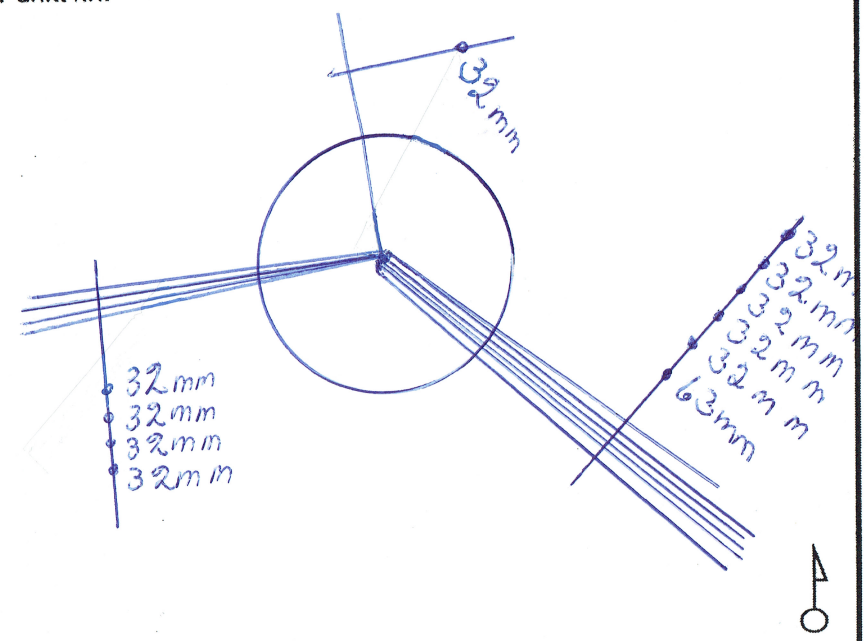

Ramme:

- ☒ Støpejern
- ☐ Betong
- ☐ Justerbar

Kumform:

- ☐ Rund
- ☐ m/kjegle
- ☐ Firkantet

Kumstørrelse (innvendig diam):
Sirkulær, dim:
Firkant, bredde/lengde: /

Kummaterial

- ☐ Steinsatt
- ☒ Betong
- ☐ PVC
- ☐ Glassfiber
- ☐ Plass-støpt
- ☐ Med renne

Anleggsår
Evt. antatt år
Reg av:
Reg. dato

Utstyr

Utstyr type	Dim inn-vendig	Fabrikat	Modell nr	Normal stilling (åpent/stengt)	Beskrivelse	Anmerkning

Ledninger

Lednings-type	Ref. nr (SID for eks led)	Dim innvendig	Trykk klasse	Mat	Utvendig belegg	Innvendig belegg	Produkt standard	Rehab. metode	Skjøt	Anleggsår	Kote topp VL, innvendig bunn OV-SP-AF	Anmerkning

KUMSKJEMA

Gatenavn: HORDASMIBAKKEN
Ved hus nr:

Kum koordinat:
Nord: 6719259.499
Øst: 295218.032
Høyde på senterlokk: 47.739

Kum referanse: S7
Sid nr.:
Punkt nr.:

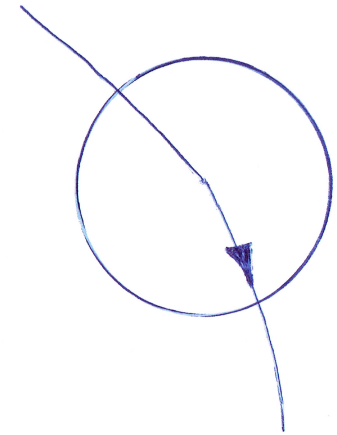

Beliggenhet:
- ☐ Gate/vei
- ☐ Fortau
- ☒ Bankett
- ☐ Terreng

Ramme:
- ☒ Støpejern
- ☐ Betong
- ☐ Justerbar

Kumform:
- ☐ Rund
- ☐ m/kjegle
- ☐ Firkantet

Kumstørrelse (innvendig diam):
Sirkulær, dim:
Firkant, bredde/lengde: /

Kummaterial
- ☐ Steinsatt
- ☐ Betong
- ☒ PVC
- ☐ Glassfiber
- ☐ Plass-støpt
- ☐ Med renne

Anleggsår
Evt. antatt år
Reg av:
Reg. dato

Utstyr

Utstyr type	Dim inn-vendig	Fabrikat	Modell nr	Normal stilling (åpent/stengt)	Beskrivelse	Anmerkning

Ledninger

Lednings-type	Ref. nr (SID for eks led)	Dim innvendig	Trykk klasse	Mat	Utvendig belegg	Innvendig belegg	Produkt standard	Rehab. metode	Skjøt	Anleggsår	Kote topp VL, innvendig bunn OV-SP-AF	Anmerkning