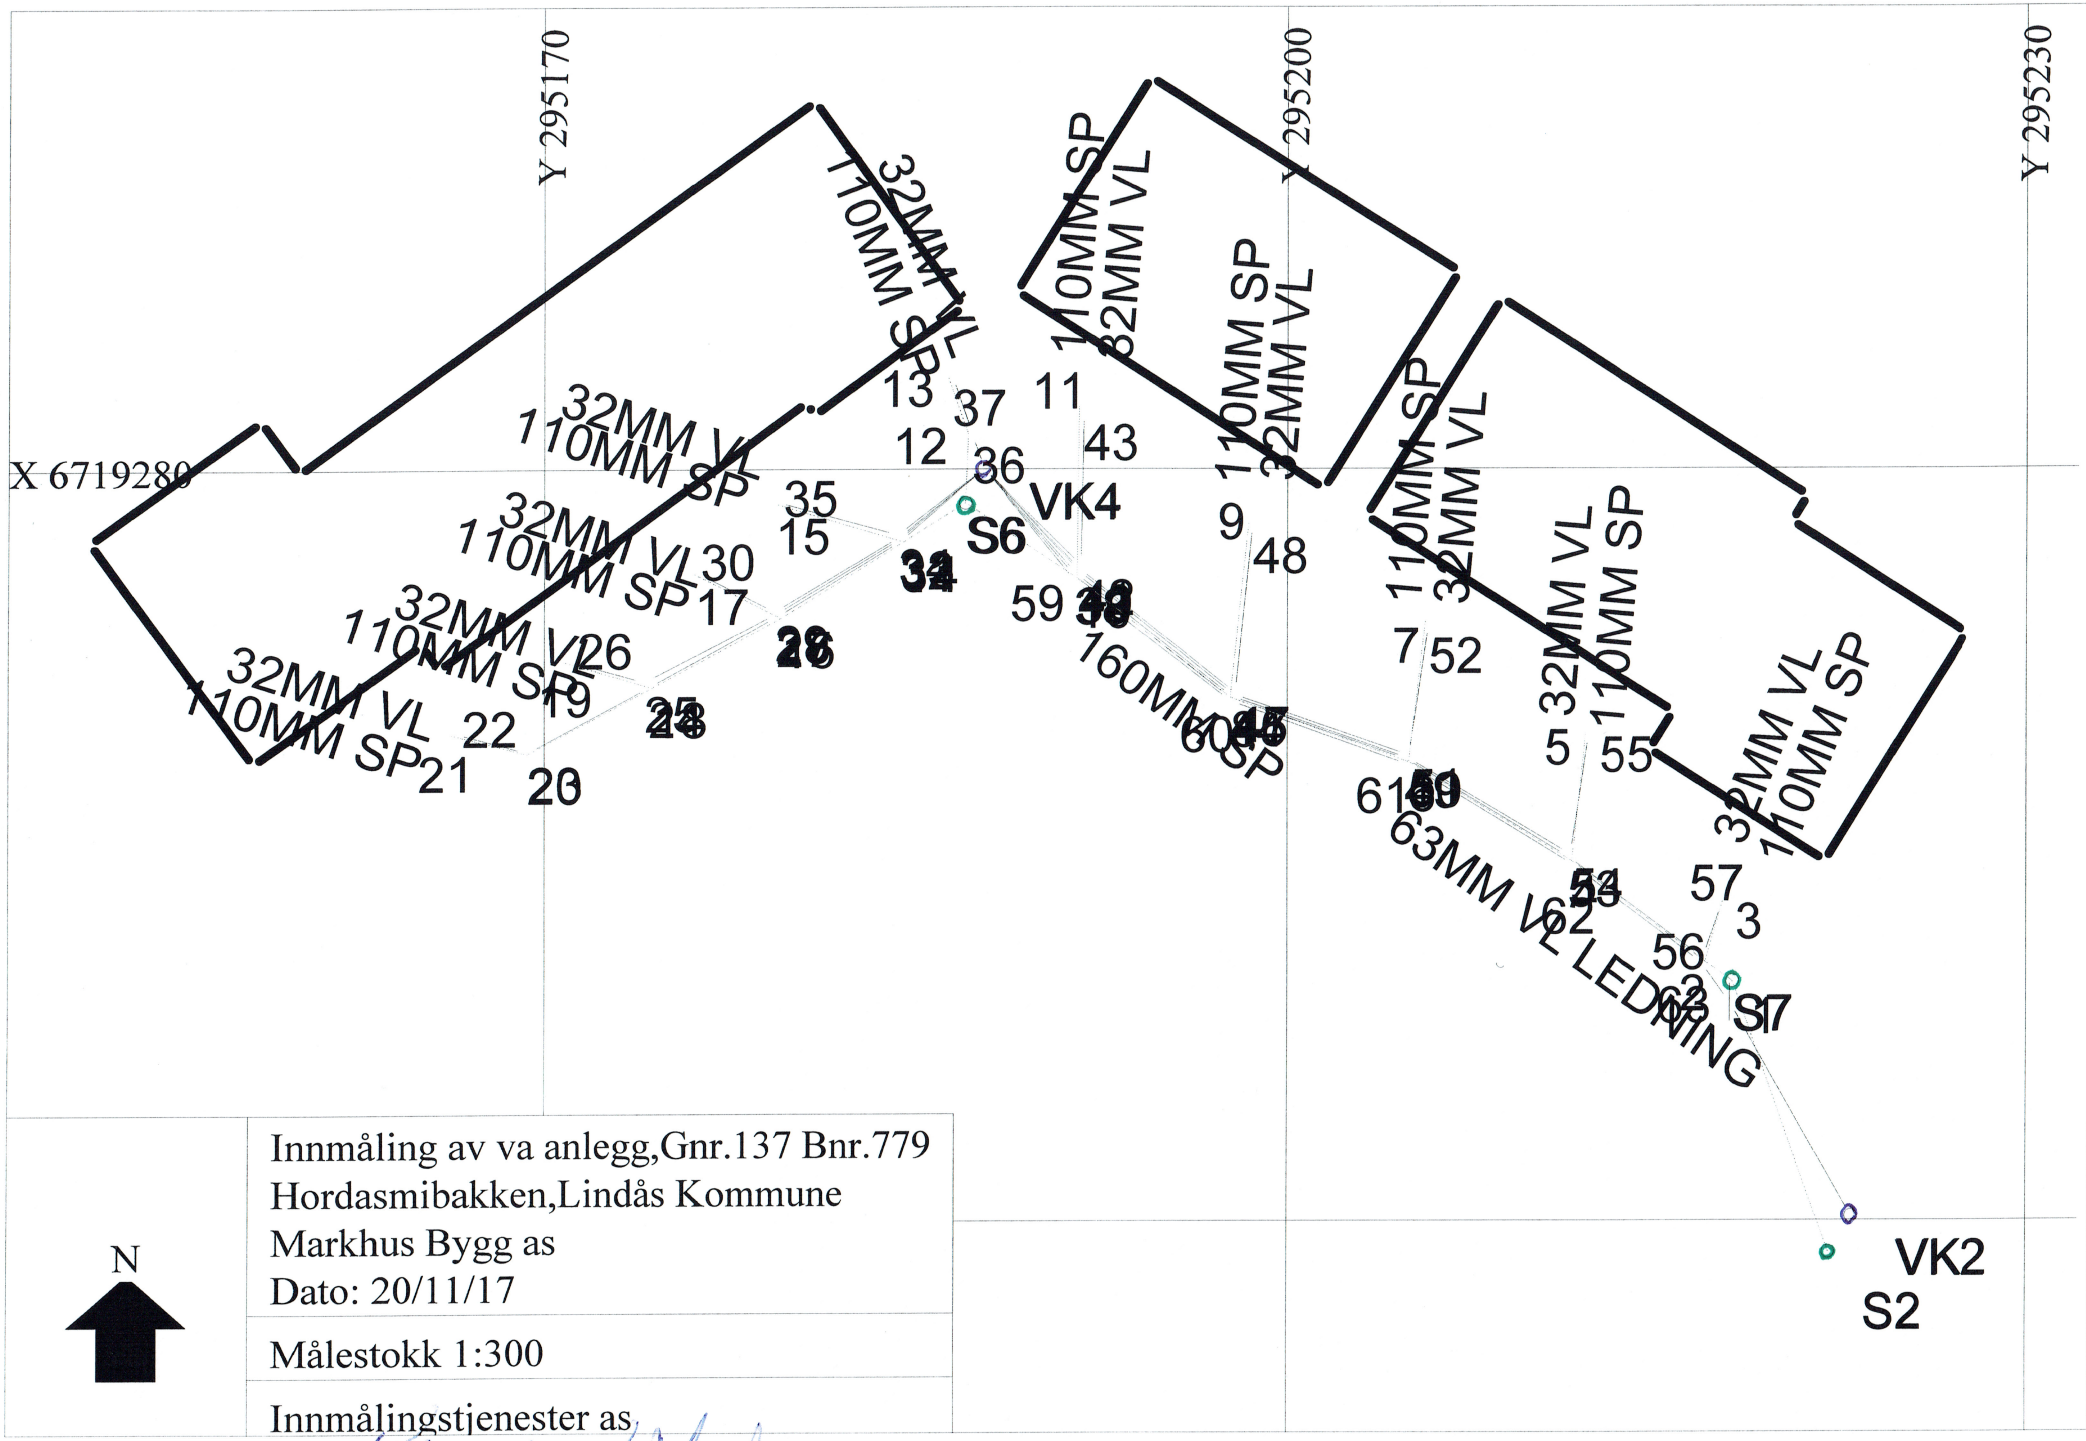

N

Innmåling av va anlegg,Gnr.137 Bnr.779
Hordasmibakken,Lindås Kommune
Markhus Bygg as
Dato: 20/11/17

Målestokk 1:300

Innmålingstjenester as