


Buskeneset

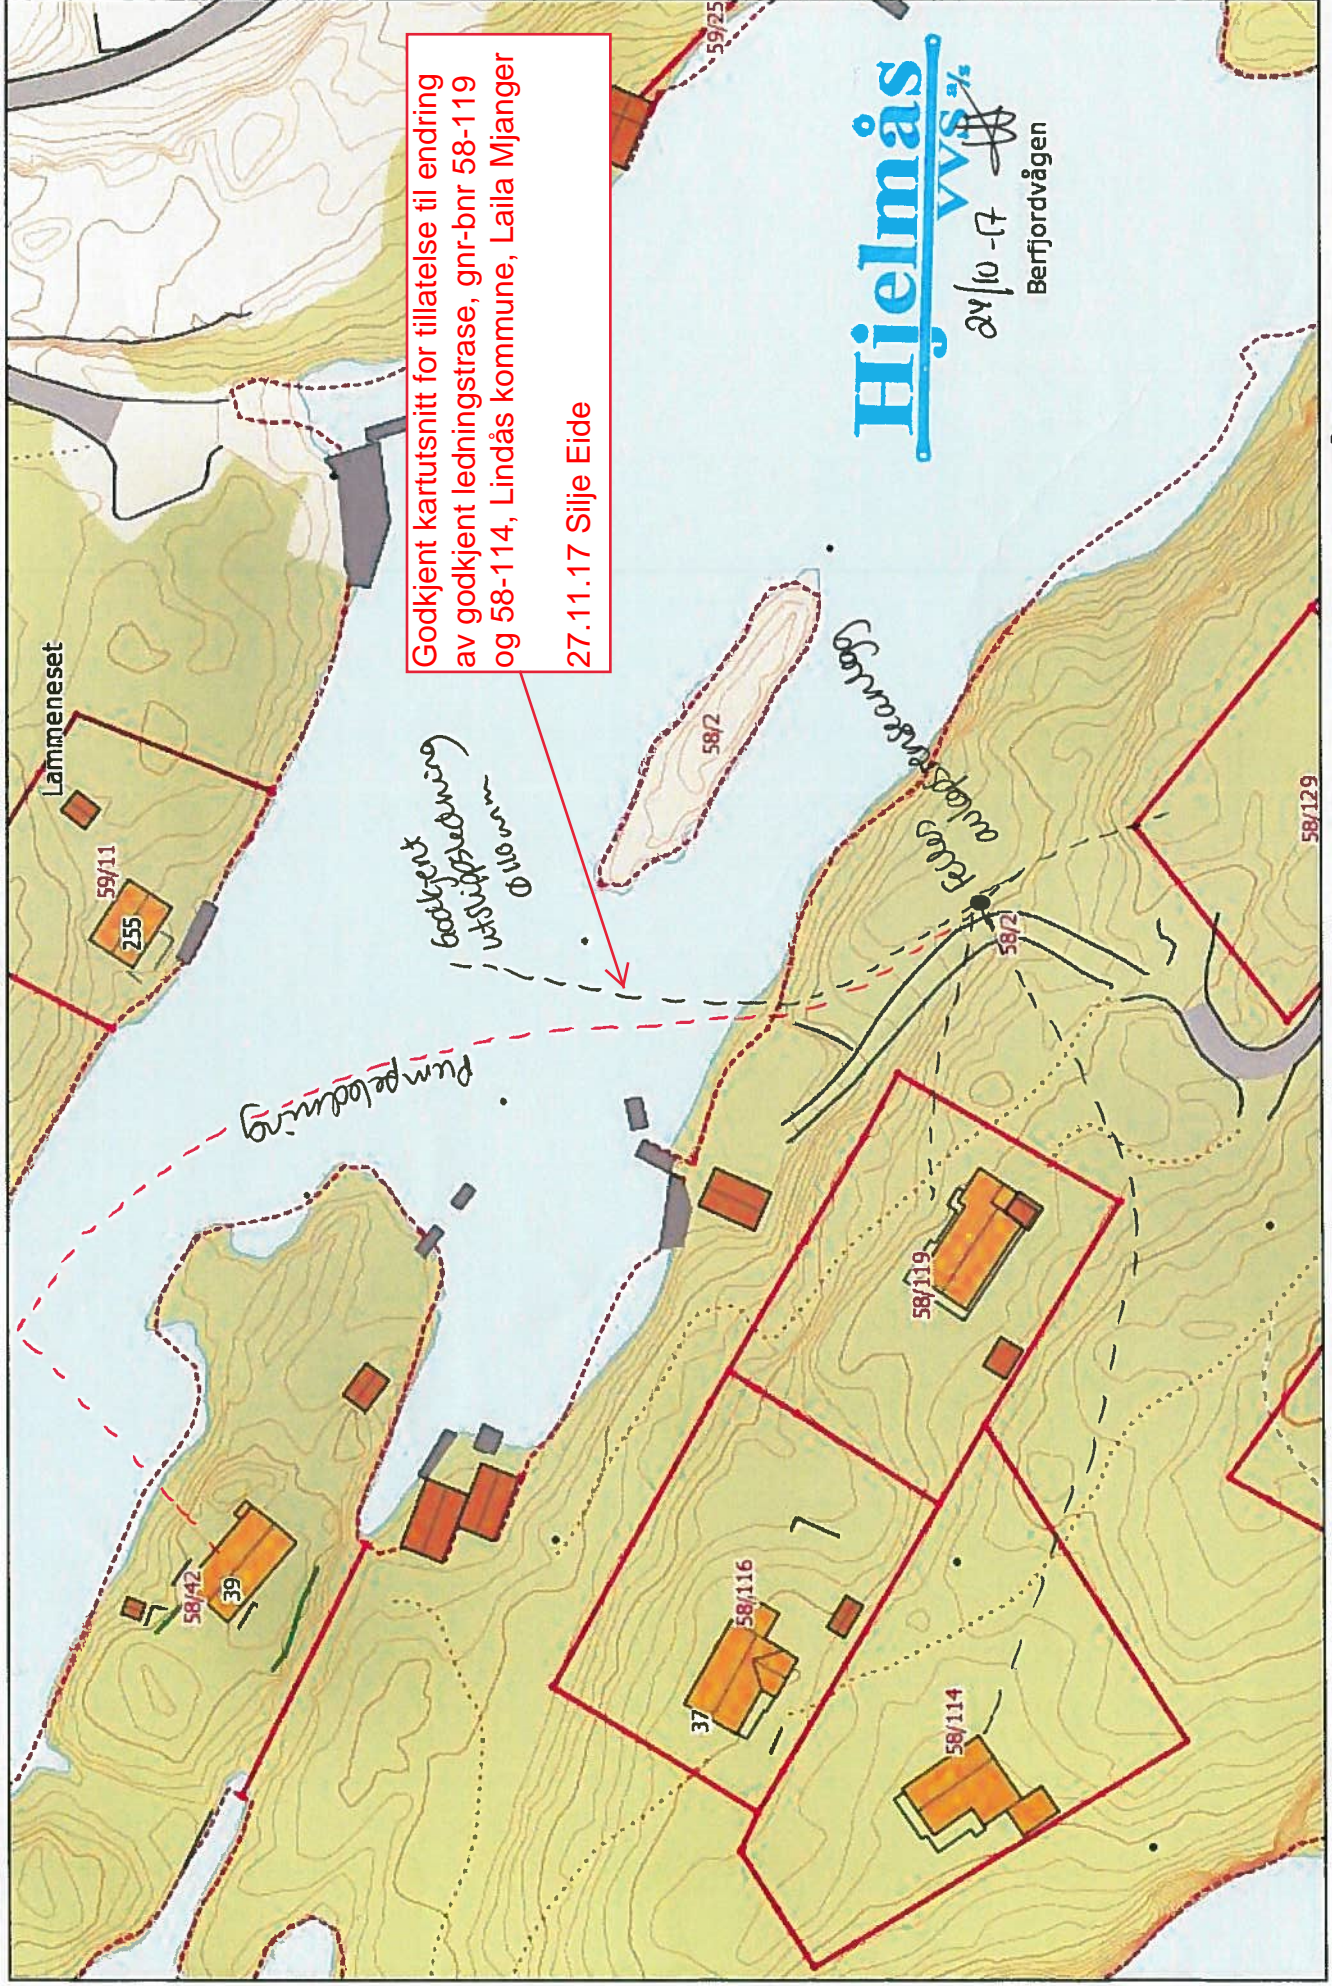

Målestokk: 1:1 000