BRYGGE 244/11

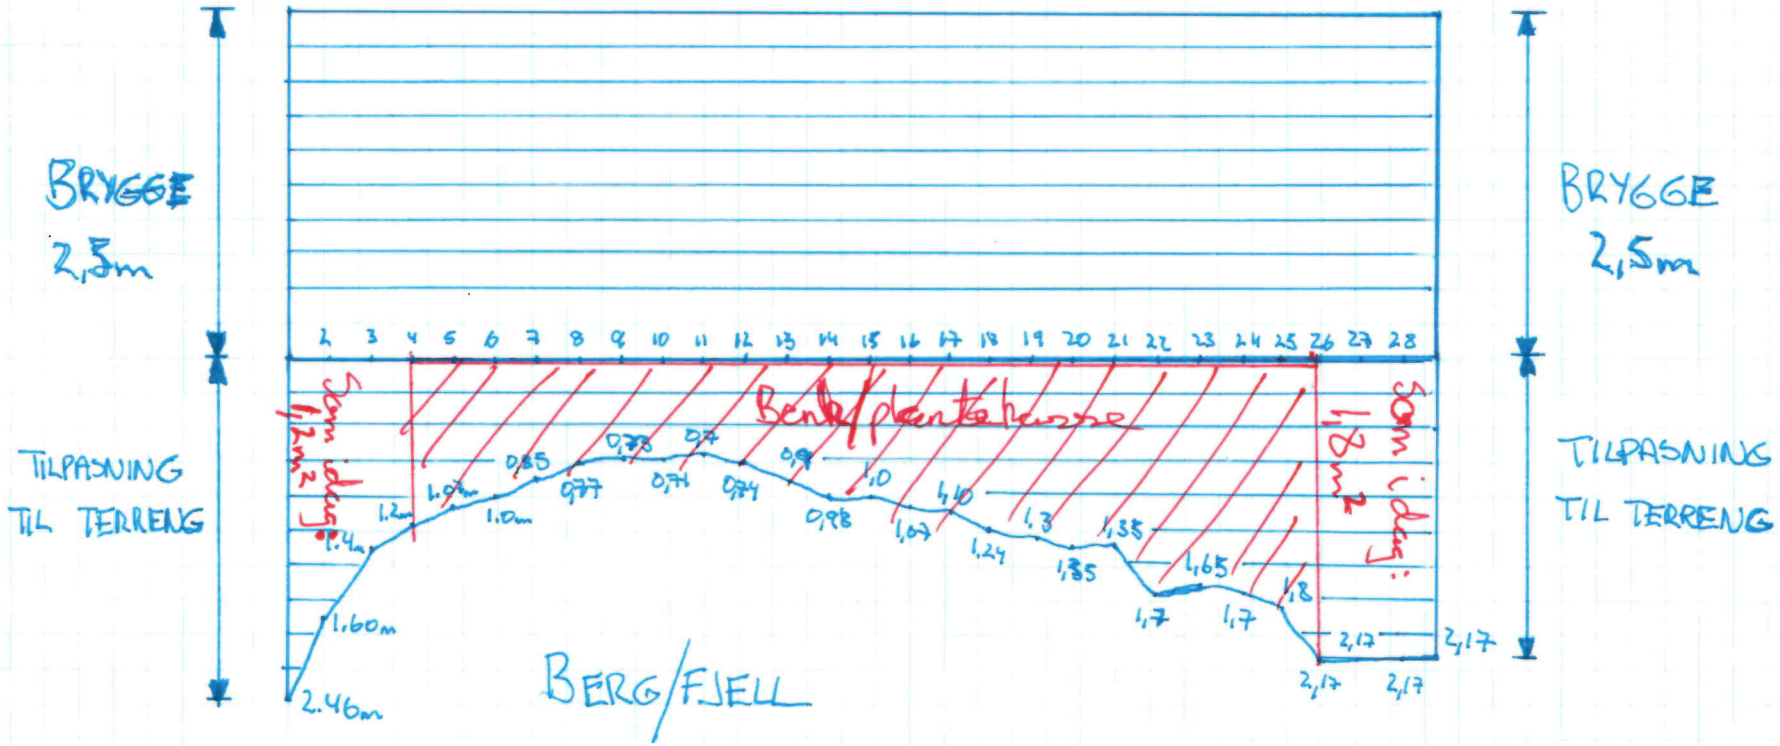

SCALE: 2:100

- Ekstra areal: $1,2m^2 + 1,8m^2 = 3m^2$
- Bryggeareal, godkjent: $2,5m \times 8m = 20m^3$
- Ekstra areal $3m^2$ utgjør i % = 15%