



LINDÅS KOMMUNE

Byggesak

LINDÅS KOMMUNE	
26. 11. 2017	
17/2492	Løperr
Saksnr	Utgangskode

EMOTTATT

26 NOV 2017

## TILBAKEMELDING OM UTFØRT ARBEID

Skjemaet skal sendast straks etter at brønn er tilstrekkeleg sikra til:  
postmottak@lindas.kommune.no eller til Lindås kommune, Kvernhusmyrane 20, 5914 Isdalstø.

ArkivsakID: 17/2492

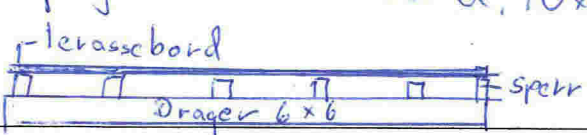
Gbnr: 134/ 11

Adresse: Hillandsvegen 14

Tiltak: Velg

Eigar/styrar/festar: Knut Kåre Opedal / Ragna Sissel Moldekleiv

Skal fyllast ut av eigaren av brønn:

<p><b>Kort utgreiing om arbeidet:</b></p> <p>Sikring av brønn ved å legge nytt Lokk</p>	<p>Brønnlokk 3,6m x 3,1m</p> <p>Drager 6x6 sperr 2x4 avstand 60cm. Så tett lokk av impregnerte terrassebord, 10x2 cm</p> 
<p><b>Arbeidet er utført av:</b></p> <p>Knut Kåre Opedal</p>	
<p><b>Stad og dato:</b></p> <p>Hilland 23.11.17</p>	<p><b>Underskrift:</b></p> <p>Knut Kåre Opedal</p>

Vedlegg: Fotodokumentasjon på utført arbeid