

SØKNAD OM OM TILKOPLING OG  
UTFØRING AV SANITÆRANLEGG

Eg / vi søker med dette om lovve til tilkopling og utføring av sanitæranlegg i medhald av gjeldende avgiftsføresegner og reglement for sanitæranlegg

T. Teknisk stat:

Lindås

Byggetilslags- og adresse:

Alversund

Matrik. nr.

Gnr.

Bnr.

Parcell nr.

139

26

Eigar/lestar av eigedom og sanitæranlegg:

Heine Grindheim

Adresse:

5936 Manger

Ansvarshavande røddigar:

Stendal vs Blombrekken 1 5911 Alversund

Type bygg (seft x):

Boligbygg

Forretnings- og nærbygg

Industribygg

Skole/forblyingshus

Annet bygg

Type arbeid (seft x):

Nærlegg

Ombygging

Annet arbeid

Vanninstallasjonar

Utvendig installasjon/avlop

Vanninstallasjonar/innvendig

Innvendig installasjon/avlop

Installasjonsarbeida vil bli utført i medhald av gjeldende lover, føresegner og reglement, eventuelt med dei endringar som måtte bli gitt ved installasjon.

Som eigar av anleggseigedom vil eg rette meg etter dei til ein kvar tid gjeldende sanitær- og avgiftsføresegner

LINDAS KOMMUNE	
Klassering:	139/26
31.07.2009	
Ark. saknr.:	2008/1563
Saksb.:	KEI
Lepernr.:	
Tilgangscode:	

Stad:

Alversund

Date:

7/10-08

Stad:

Alversund

Date:

29/9-08

Underskrift av eigar:

Heine Grindheim

Underskrift av ansvarshavande røddigar:

Stendal

FOR KOMMUNEN S HÅNDSAMING AV SØKNADEN - IKKJE SKRIV HER

Viktig:

Søknaden er godkjent på alle punkter.

Søknaden er ikkje godkjent fullt ut.

Stad:

Date:

Underskrift:

Atteleggjet er godkjent:

Stad:

Date:

Underskrift:

SØKNAD OM OM TILKOPLING OG UTFØRING AV SANITÆRANLEGG

Eg / vi søker med dette om løyve til tilkopling og utføring av sanitæranlegg i medhald av gjeldande avgiftsføresegner og reglement for sanitæranlegg.

Til Teknisk etat i **Lindås**

Byggjeplass/eigedom, adresse **Alversund** Matr. nr. **139** Gnr. **26** Bnr. **26** Parsell nr.

Eigar/festar av eigedom og sanitæranlegg **Heine Grindheim** Adresse **5936 Manger**

Ansvarshavande rørleggjar **Stendal v/s Blombakken 1 5911 Alversund**

Type bygg (sett x)  Boligbygg  Forretnings-/kontorbygg  Industribygg  Skole/forsamlingshus  Annan bygning

Type arbeid (sett x)  Nyanlegg  Omlegging  Anna arbeid  Vatninstallasjonar  Utvendig installasjon -avløp  Vatninstallasjonar innvendig  Innvendig installasjon -avløp

Installasjonarbeida vil bli utført i medhald av gjeldande lover, føresegner og reglement, eventuelt med dei endringar som måtte bli gitt ved installasjon.  
Som eigar av anlegg/eigedom vil eg rette meg etter dei til ein kvar tid gjeldande sanitær- og avgiftsføresegner.

Stad **Alversund** Dato **13/10-08** Stad **Alversund** Dato **29/9-08**

Underskrift av eigar **Heine Grindheim** Underskrift av ansvarshavande rørleggjar **Stendal**

FOR KOMMUNEN SI HANDSAMING AV SOKNADEN - IKKJE SKRIV HER!

Vedtakk  Søkningen er godkjend på følgjande vilkår:  Søkningen er ikkje godkjend fordi.

LINDAS KOMMUNE  
Kasserings  
31.07.2009  
Arkivsak nr. Løpnr.  
Saksh. Tilgangskode


Stad \_\_\_\_\_ Dato \_\_\_\_\_  
Underskrift \_\_\_\_\_

Anlegget er godkjend  
Stad \_\_\_\_\_ Dato \_\_\_\_\_  
Underskrift \_\_\_\_\_

Vatnforsyning			
Stikkledning -	Dim. i mm 32	Materiale PE 50	Trykkklasse NT10
Reduksjonsventil	<input type="checkbox"/> Ja <input type="checkbox"/> Nei	Trykkforsterking	<input type="checkbox"/> Ja <input type="checkbox"/> Nei
Sil/filteranlegg	<input type="checkbox"/> Ja <input type="checkbox"/> Nei	Vatnmålar	<input type="checkbox"/> Ja <input type="checkbox"/> Nei
Anna utstyr	<input type="checkbox"/> Ja <input type="checkbox"/> Nei		
Avløp	<input type="checkbox"/> Fellessystem	<input type="checkbox"/> Dobbeltsystem	
Fellestedning	Dim. i mm	Materiale	Trykkklasse
Ledning for spillvatn	Dim. i mm 110	Materiale PVC	Trykkklasse KLT
Ledning for overvatn	Dim. i mm	Materiale	Trykkklasse
Slamavskiljar	<input type="checkbox"/> Ja <input type="checkbox"/> Nei	Våtvolum i m <sup>3</sup>	Antall kummar
Anna rens tiltak/utstyr	<input type="checkbox"/> Ja <input type="checkbox"/> Nei	Kva slag	
Areal m.m.			
Areal på bygget/tilbygget	Brutto golvflate i m <sup>2</sup>	Leigeareal (boligbygg) i m <sup>2</sup>	Avgiftspliktig tilleggsareal i m <sup>2</sup>
Opparbeidd hageareal	Areal i m <sup>2</sup>	Symjebaseng	Volum i m <sup>3</sup>
Vassklosett	<input type="checkbox"/> Ja <input type="checkbox"/> Nei		
Teikningar vedlagt			
<input type="checkbox"/> Situasjonsplan		<input type="checkbox"/> Kjellarplan	
<input type="checkbox"/> Installasjonsteikning		<input type="checkbox"/> Etasjeplan	Oppgi antall
<input type="checkbox"/> Andre teikningar	Oppgi kva slag		
Tinglyste erklæringar vedlagt			
<input type="checkbox"/> Løyve til å leggje og vedlikehalde ledningar, kummar m.v. på andre sin eigedom			
<input type="checkbox"/> Solidarisk ansvar for eigarar av felles ledningar			
<input type="checkbox"/> Rett og plikt til nødvendig service av pumpeanlegg, maskinelt utstyr m.m.			
<input type="checkbox"/> Rett for kommunen til å krevje provisorisk anlegg sett ut av funksjonen ved tilknytting til offentleg ledningsnett			
<input type="checkbox"/> Andre forhold	Kva slag		
Søknad om deispensasjon (oppgi grunn)			
Andre opplysningar (bruk om nødvendig baksida av blanketten)			

LINDÅS KOMMUNE	
Klassering	
31. 07. 2009	
Ark. saksnr.	Løpnr.
Saksnr.	Tilgangskode

LINDAS KOMMUNE	
31. 07. 2009	
Ansøker	Ansøker
Byggetype	Byggetype

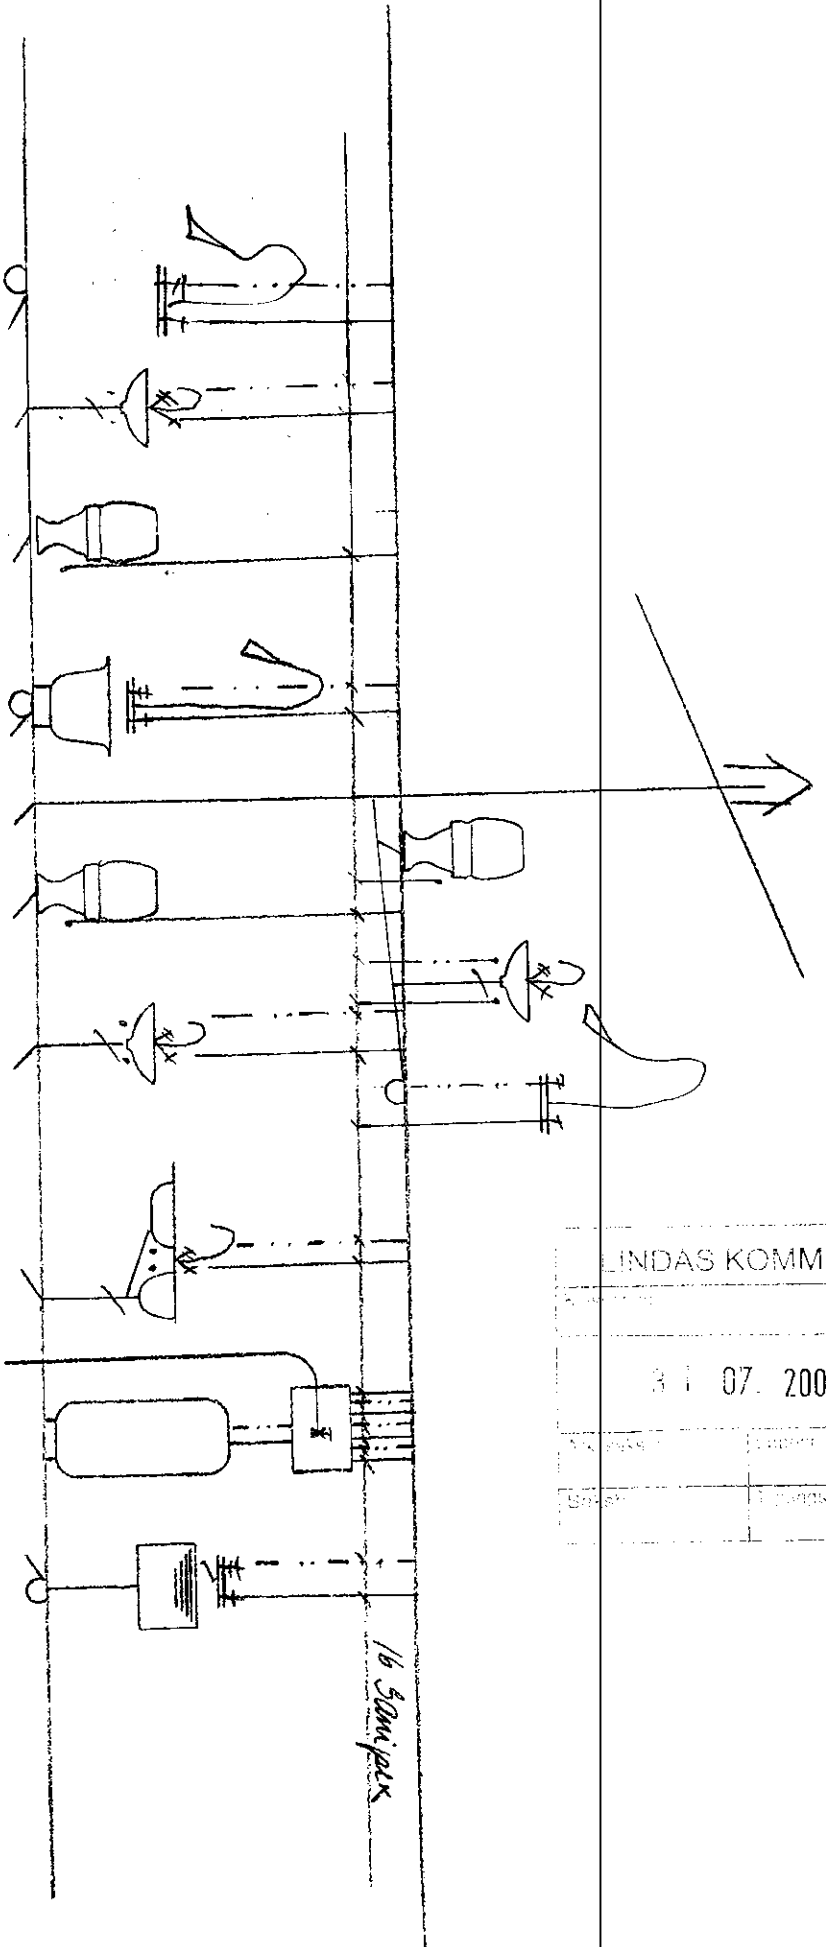

16 Samipex

**STENDALMS**  
 BLONDBAKKEN 1 - 5911 ALVERSUND  
 Org.nr. NO 980 626 180 MVA


## Erklæring på eksisterende avløpsledning.

Har kontrollert/ kamralyst avløpsledning gnr.  
139 Bnr. 26


Fra punkt SP1 og til bolig er de funne at den må skiftes. Ved punkt SP2 med vegskulder, er de skade som må repareres. Resten av ledningen er OK og så langt som den er kamralyst til punkt SP5. Merka på kart.

Mvh.

Stendal vvs as  
Blombakken 1  
5911 Alversund

Alversund 28.07.2009

STENDAL VVS AS  
Blombakken 1  
5911 Alversund  
Tlf: 59 11 10 10  
E-post: stendal@stendalvvs.no

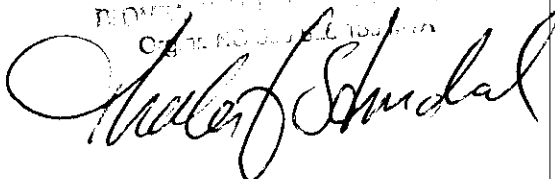

293650

293700

6721500

139/5

LINDÅS KOMMUNE

Klassering

31.07.2009

Akk. sakennr.

Fagene

139/84

Tilgangsrente

139/5

139/92

*Els spillvann  
4m Slammavskiller*

139/86

139/78

*Els vann*

4m

6721500

9/18

139 / 26

139/97

139/83

6721450

9/5 17

139/28

**STENDALMS**

BLOMBAKKEN 1 - 5911 ALVERSUND  
Org.nr. NO 980 626 180 MVA

EKSIST. BOLIG  
(SKAL RIVES)

NYBYGG BOLIG

FREMTIDIG GARASJE

- Målte Grenser
- Registrerte Grenser
- Udefinerte grenser
- Terrengmålte grenser
- Konstruert granssepunkt
- Bolig
- Bolig tilfyllighet
- Vanningshus
- Storby bustader
- Hvite/feriebust
- Gassopslutning
- Industribygget
- Andre bygget




Lindås kommune  
Areal- og miljøavdeling



Dato: 20.06.11.27  
Sign: eiz

Målestokk  
1:500

Bolignettet og bygget må opprettes som orienterende.

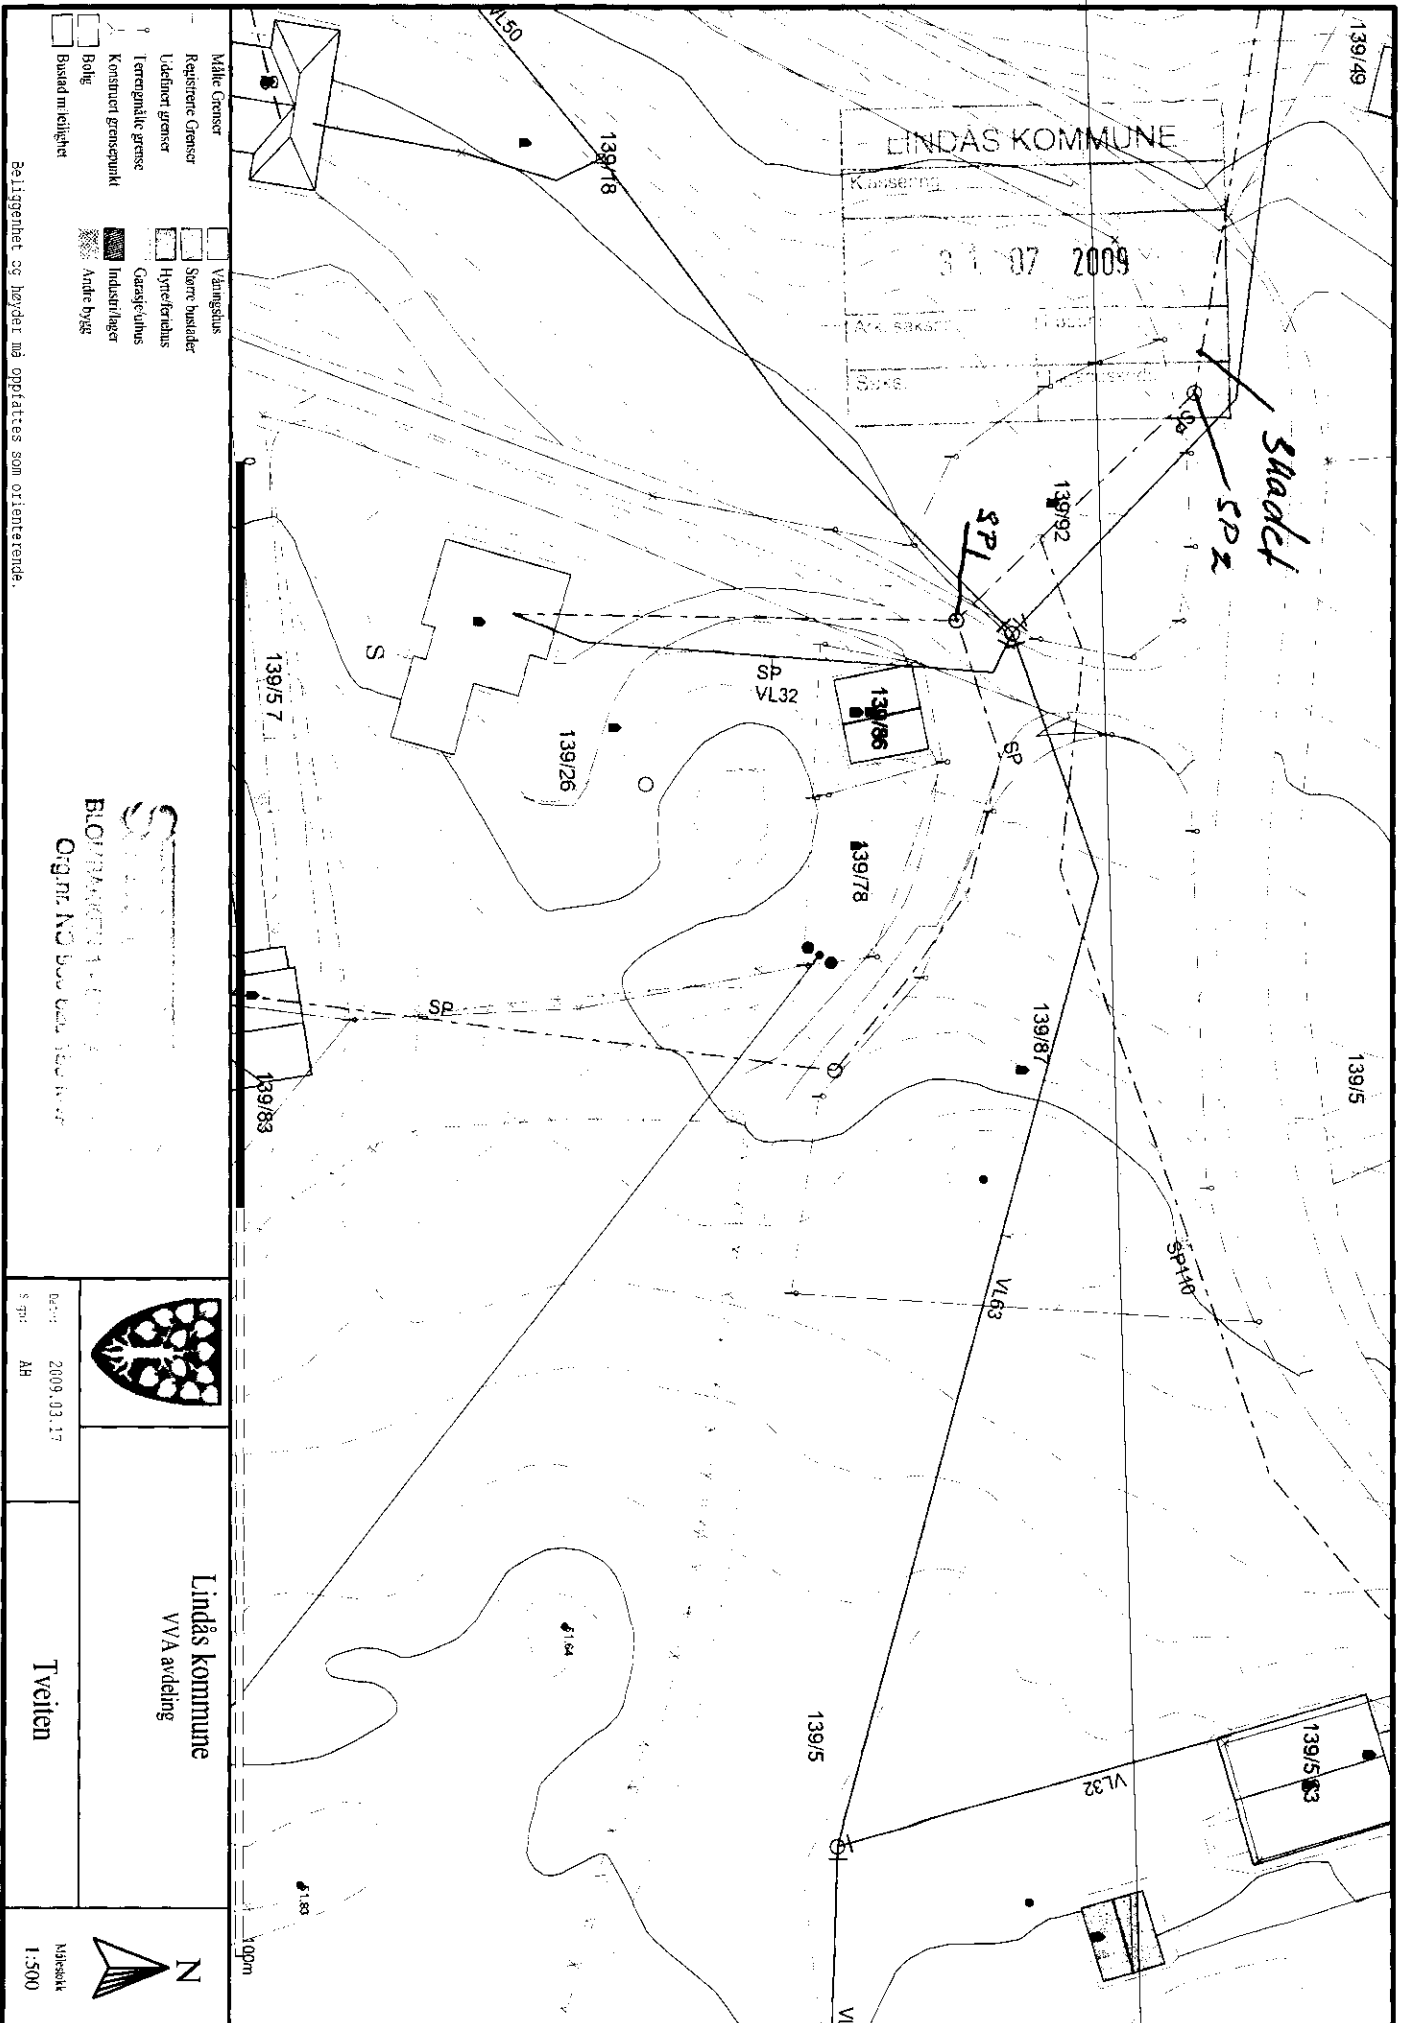


- Miljø Grenser
- Registrerte Grenser
- Udefinert grense
- Terrenglinje grense
- Konstruert grensepunkt
- Bolig
- Busede m. kjølehet

- Vanningsstus
- Småre buskader
- Høyfellerhus
- Garasjehus
- Industrilager
- Andre bygge

Bellegghet og høyder må oppfattes som orienterende.


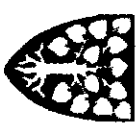


Lindås kommune  
 VVA avdeling

Dato: 2009.03.17  
 S. pr: AH

Tveiten



Målestokk  
 1:500

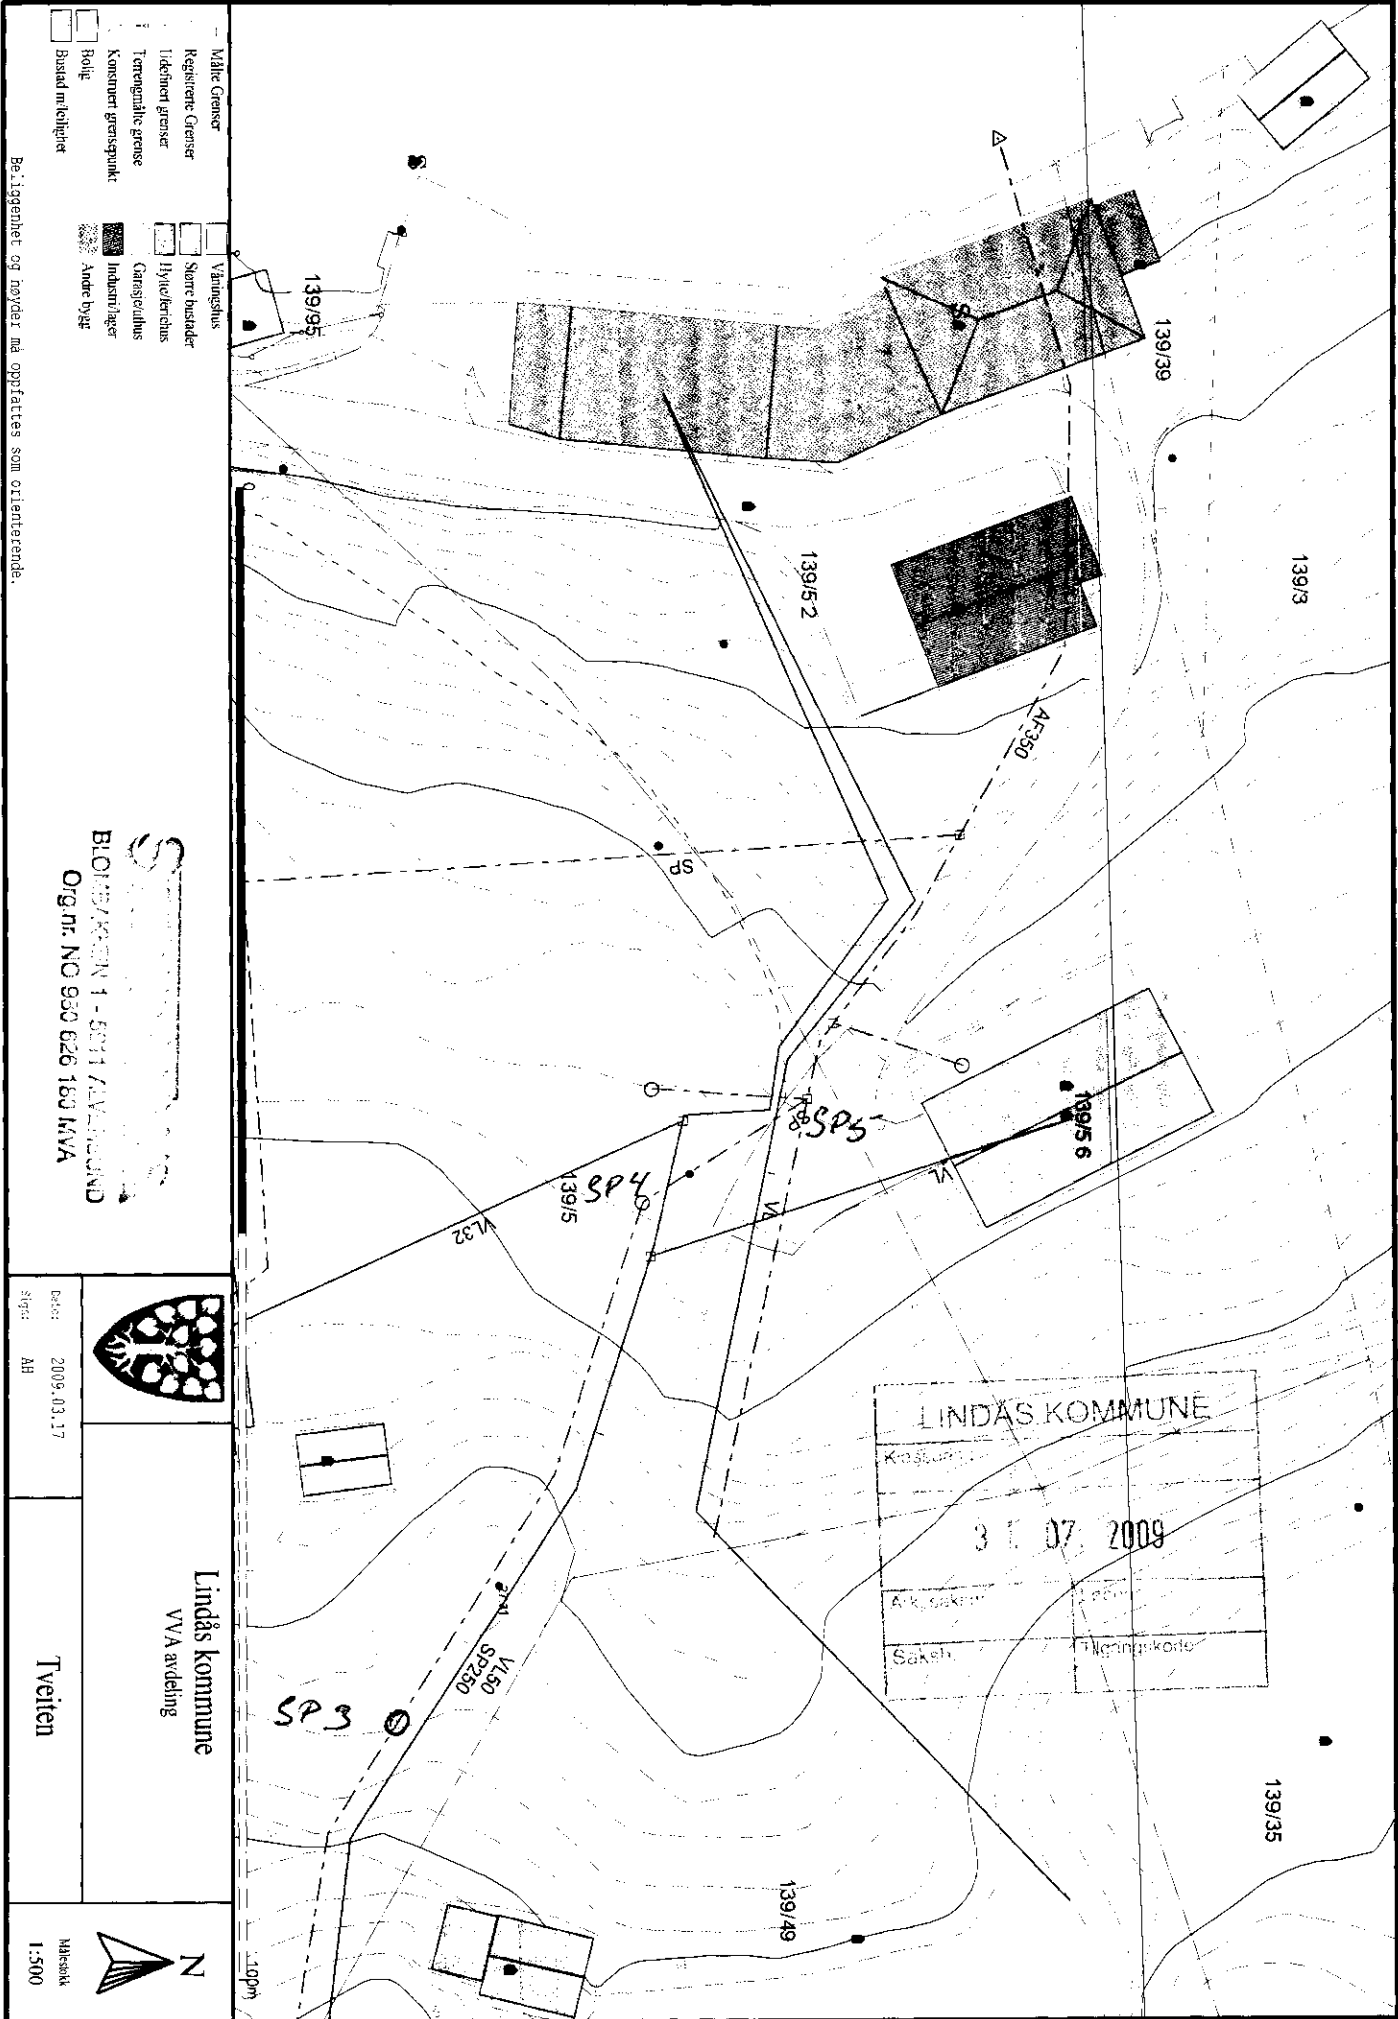

- Malte Grenser
- Registrerte Grenser
- Udefinert grense
- Temengulige grense
- Konstruert grenspunkt
- Bolig
- Busstad m/leilighet
- Vannstus
- Småre busstader
- Hyvelerhus
- Garasjeuthus
- Industri/lager
- Andre byer

Beliggenhet og høyder må oppfattes som orienterende.

BLOMBAKKEN 1 - 5831 ALVAREND  
 Org.nr. NO 930 626 160 LAVA



Lindås kommune  
 VVA avdeling

Dato: 2009.03.17  
 Sign: AH

Tveiten



Målestokk  
 1:500

LINDÅS KOMMUNE

Kostnader: \_\_\_\_\_

31.07.2009

Arkivsaknr: _____	Oppg: _____
Sakerh: _____	Filenhetskode: _____