
 
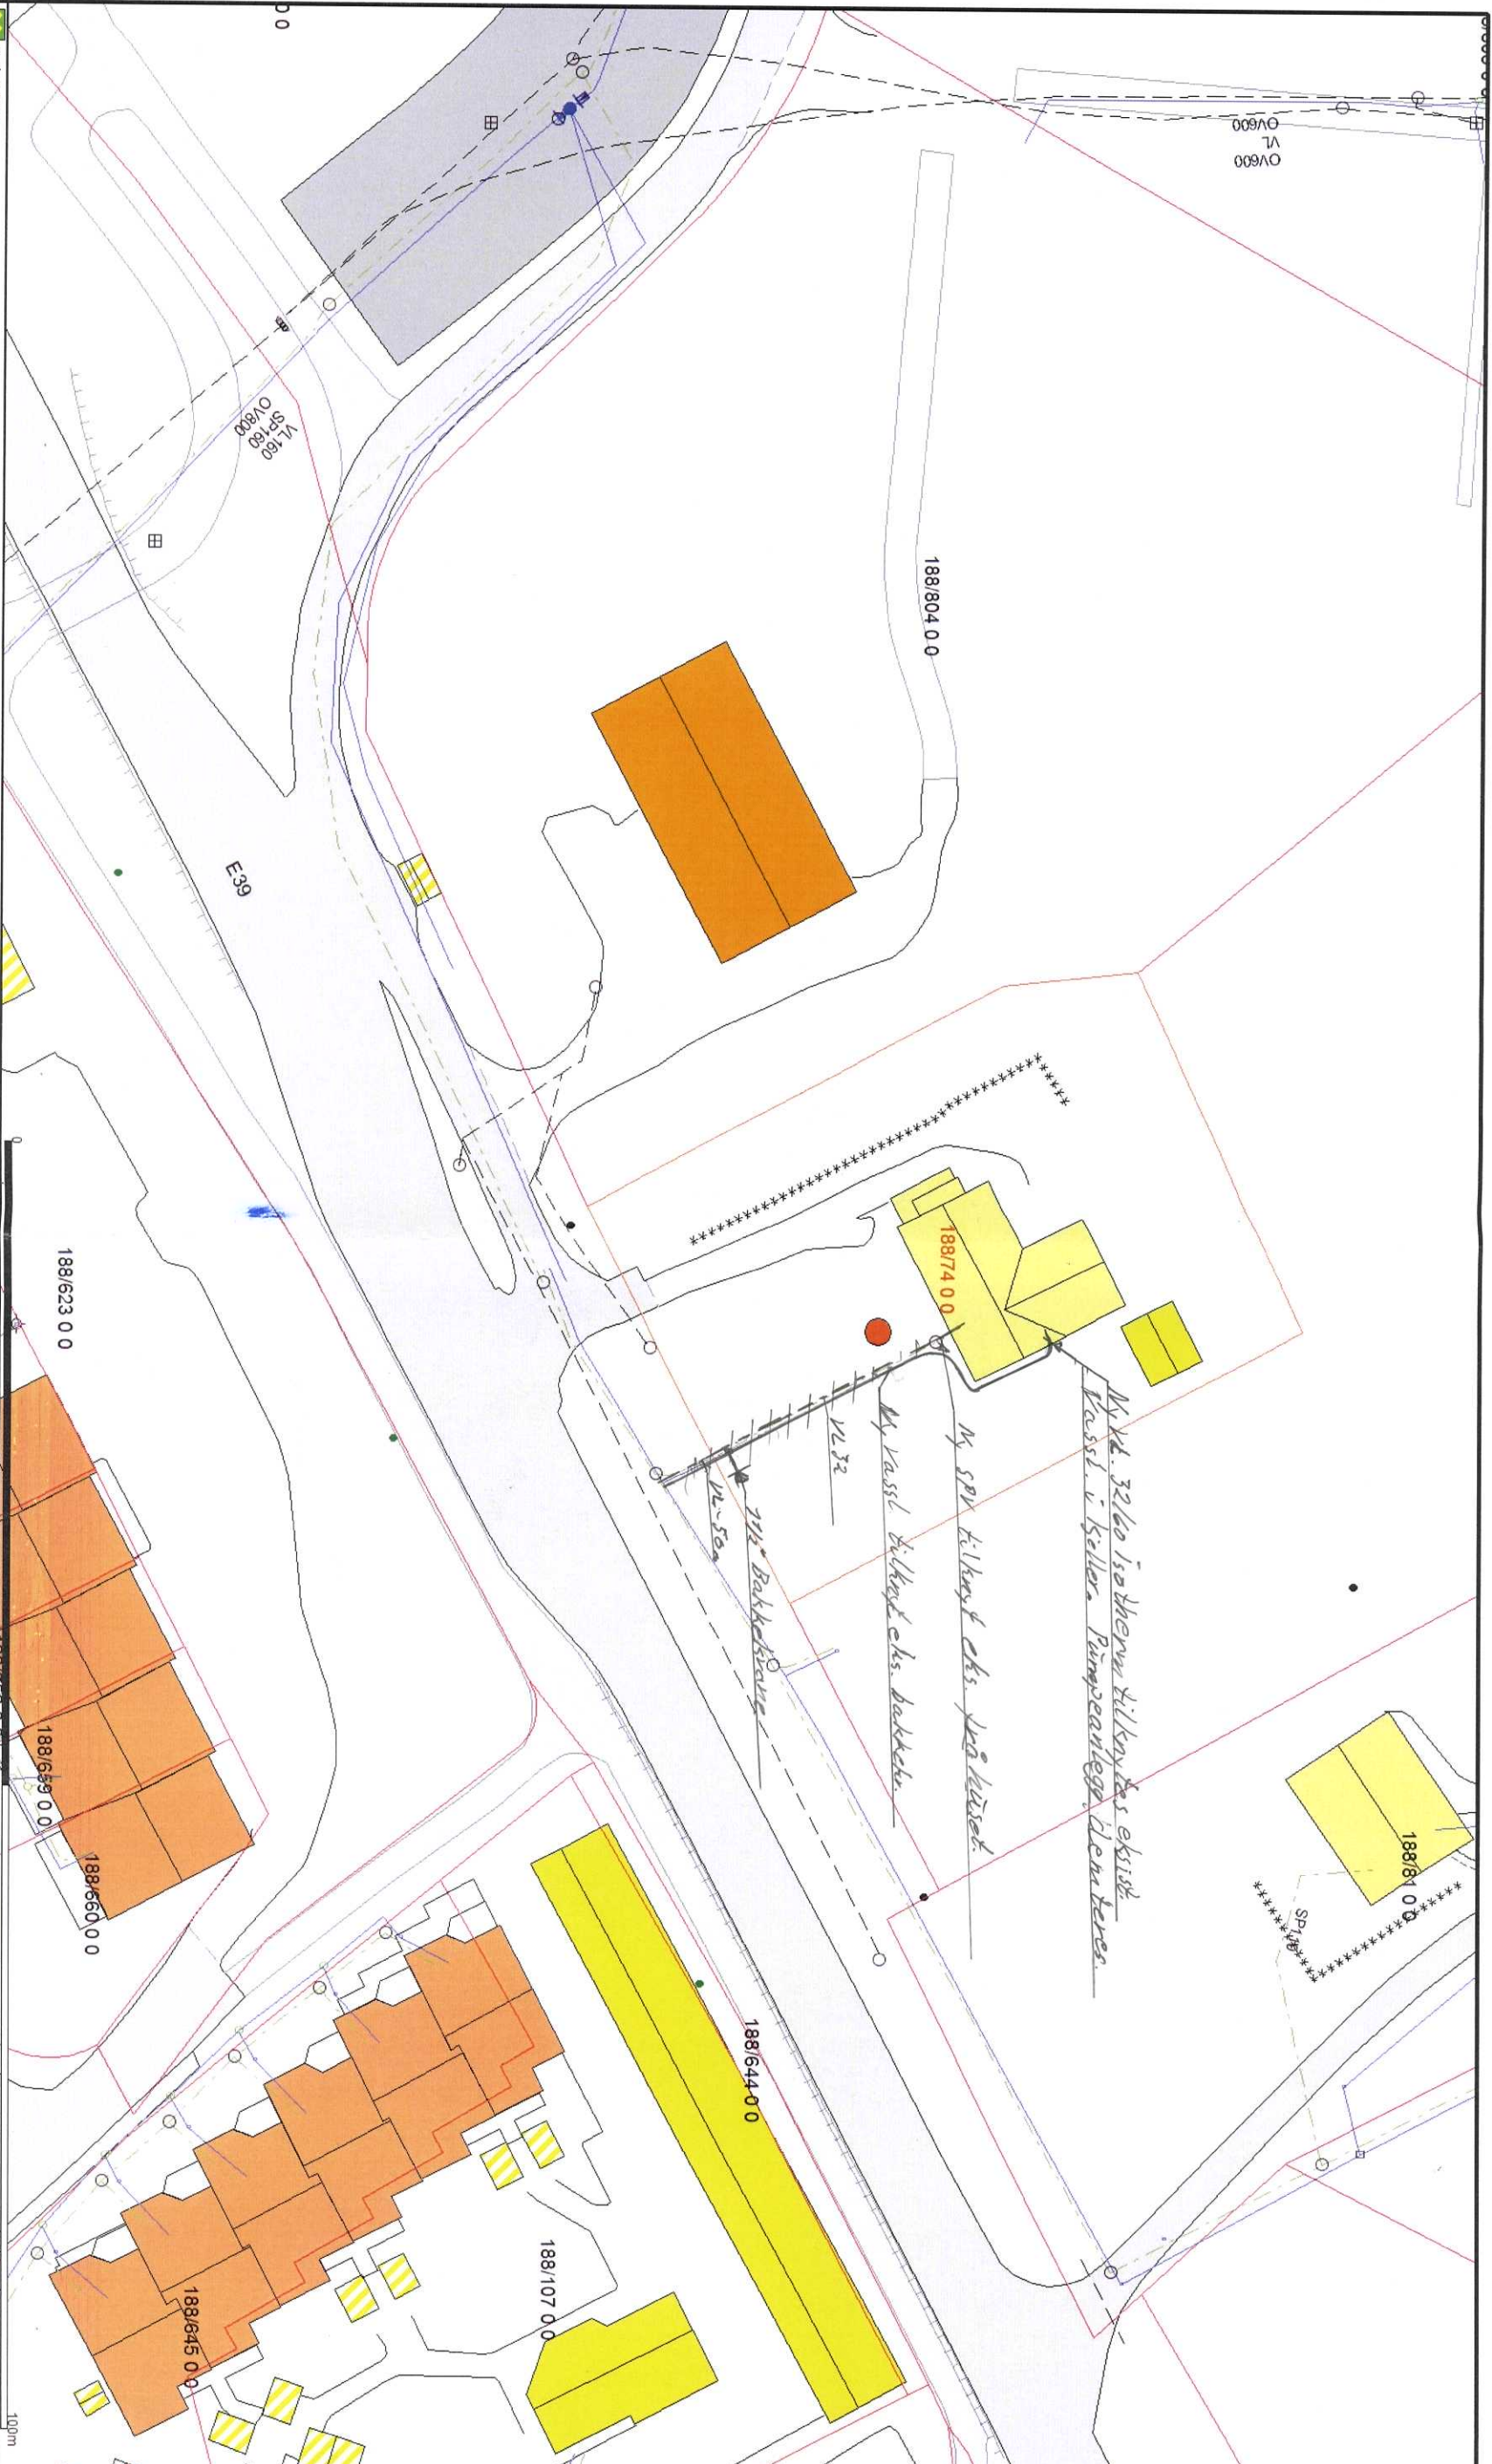
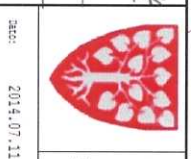

Beliggenhet og høyder må oppfattes som orienterende



Utv. Leidninger V1-SPV
 Klaus Nyhammer Østerjordv. 74

188/74

Lindås kommune
VV A ardeiling

Klaus Nyhammer

N
 100m
 Skala 1:500