

- Målte Grenser
- Registrerte Grenser
- Udefinert grense
- Terrengmålte grense
- Konstruert grensepunkt
- Bolig
- Bustad m/leilighet
- Våningshus
- Storre bustader
- Hytte/feriehús
- Garasje/uthus
- Industri/lager
- Andre bygg



Lindås kommune
Geodata avdeling
A-grunnkart WMS FØR matrikeloppsetting,


Dato: 2017.12.05
Sign: SSO

Del av g.nr. 202, b.nr. 1 - 5.



Målestokk
1:500

Beliggenhet og høyder må oppfattes som orienterende.

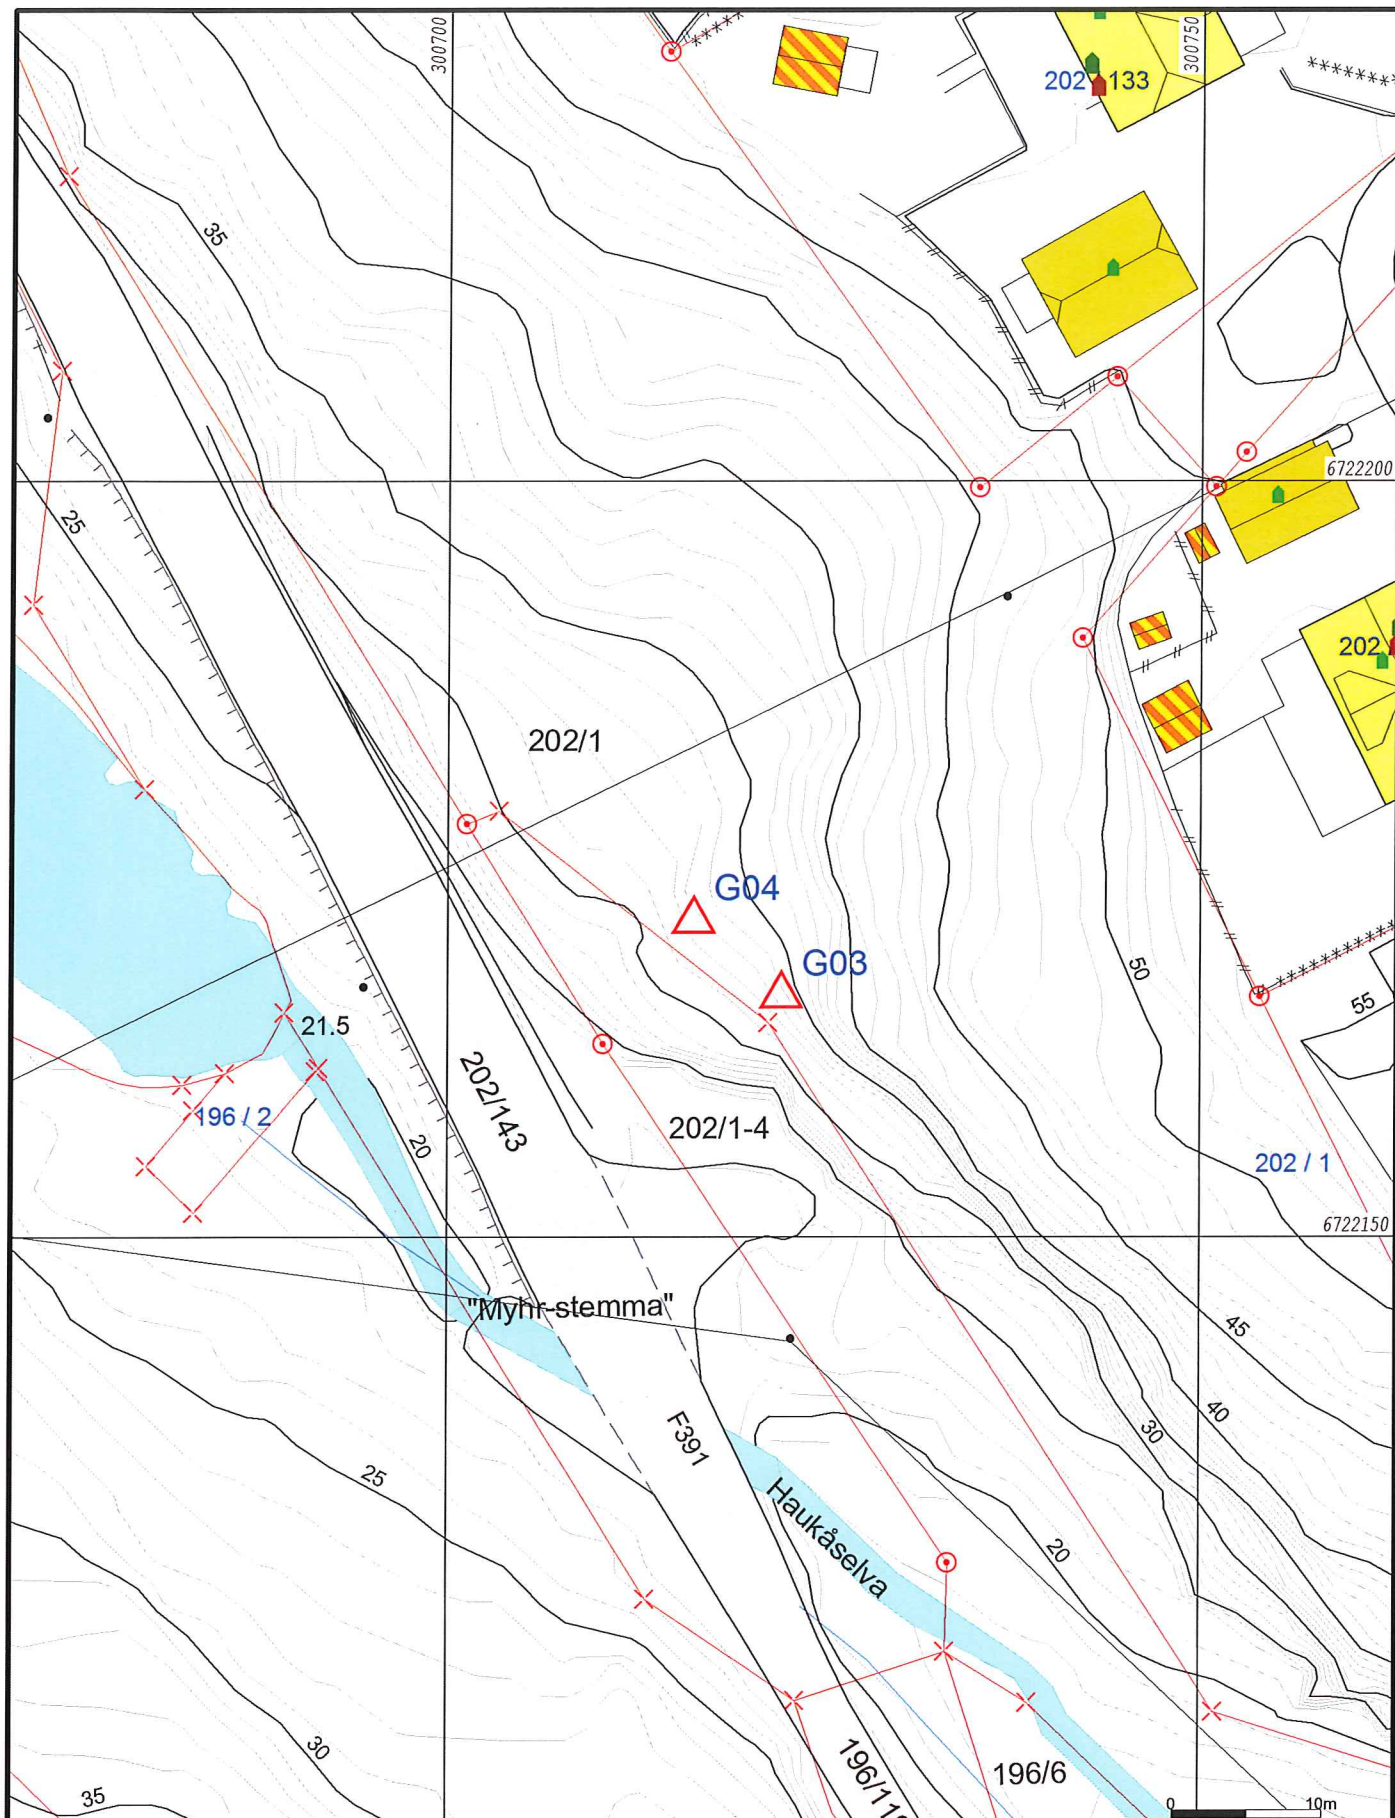

	Måle Grenser		Våningshus
	Registrerte Grenser		Større bustader
	Udefinert grenser		Hytte/feriehus
	Terrengmåle grense		Garasje/uthus
	Konstruert grensepunkt		Industri/lager
	Bolig		Andre bygg
	Bustad m/leilighet		



Lindås kommune
Geodata avdeling


Grunnkart.

Dato: 2017.11.21
Sign: SSO

G.nr. 202, b.nr. 1-5.



Beliggenhet og høyder må oppfattes som orienterende.
Koordinatsystem: EUREF89 - SONE 32 (EPSG:25832)
Høydesystem: NN 2000 høyder (EPSG:5941)

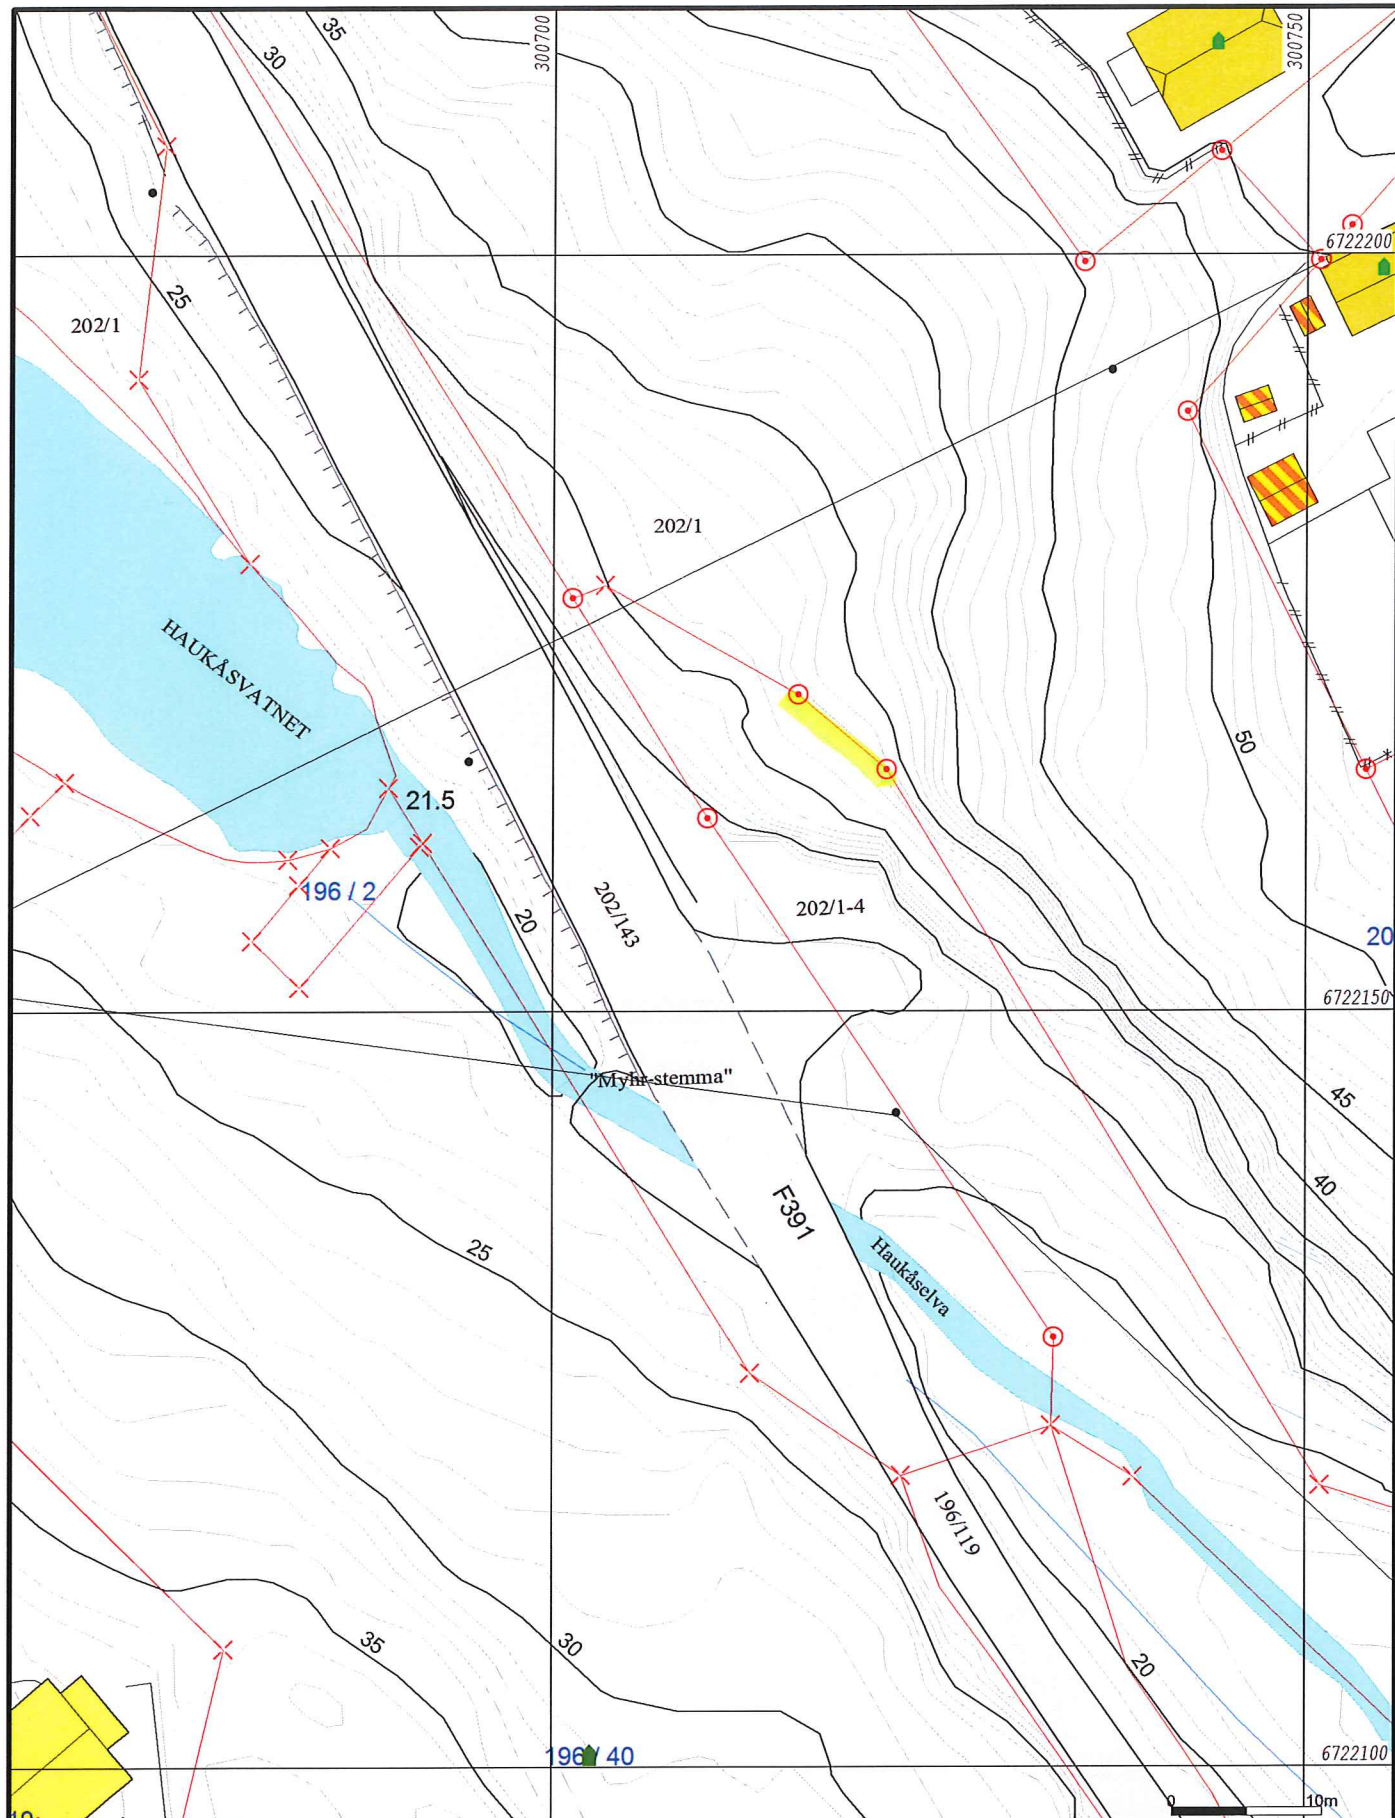

- Målte Grenser
- Registrerte Grenser
- Udefinert grense
- Terrengmålte grense
- Konstruert grensepunkt
- Bolig
- Bustad m/leilighet
- Våningshus
- Storre bustader
- Hytte/feriehus
- Garasje/uthus
- Industri/lager
- Andre bygg

Beliggenhet og høyder må oppfattes som orienterende.



Lindås kommune
Geodata avdeling
Grunnkart **ETTER** matrikeloppretting,


Dato: 2017.12.05
Sign: SSO

Del av g.nr. 202, b.nr. 1 - 5.





Målte Grenser	Storre bustader
Registrerte Grenser	Hytte/feriehus
Udefinert	Garasje/uthus
Terrengmålt	Industri/lager
Konstruert	Andre bygg
Bolig	
Bustad m/leilighet	
Våningshus	

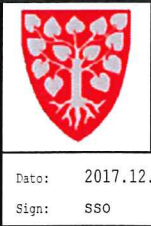


Lindås kommune
Geodata avdeling
Ortofoto 2015 **ETTER** matrikkeloppretting,

Dato: 2017.12.05
Sign: SSO

Del av g.nr. 202, b.nr. 1 - 5.



Beliggenhet og høyder må oppfattes som orienterende.

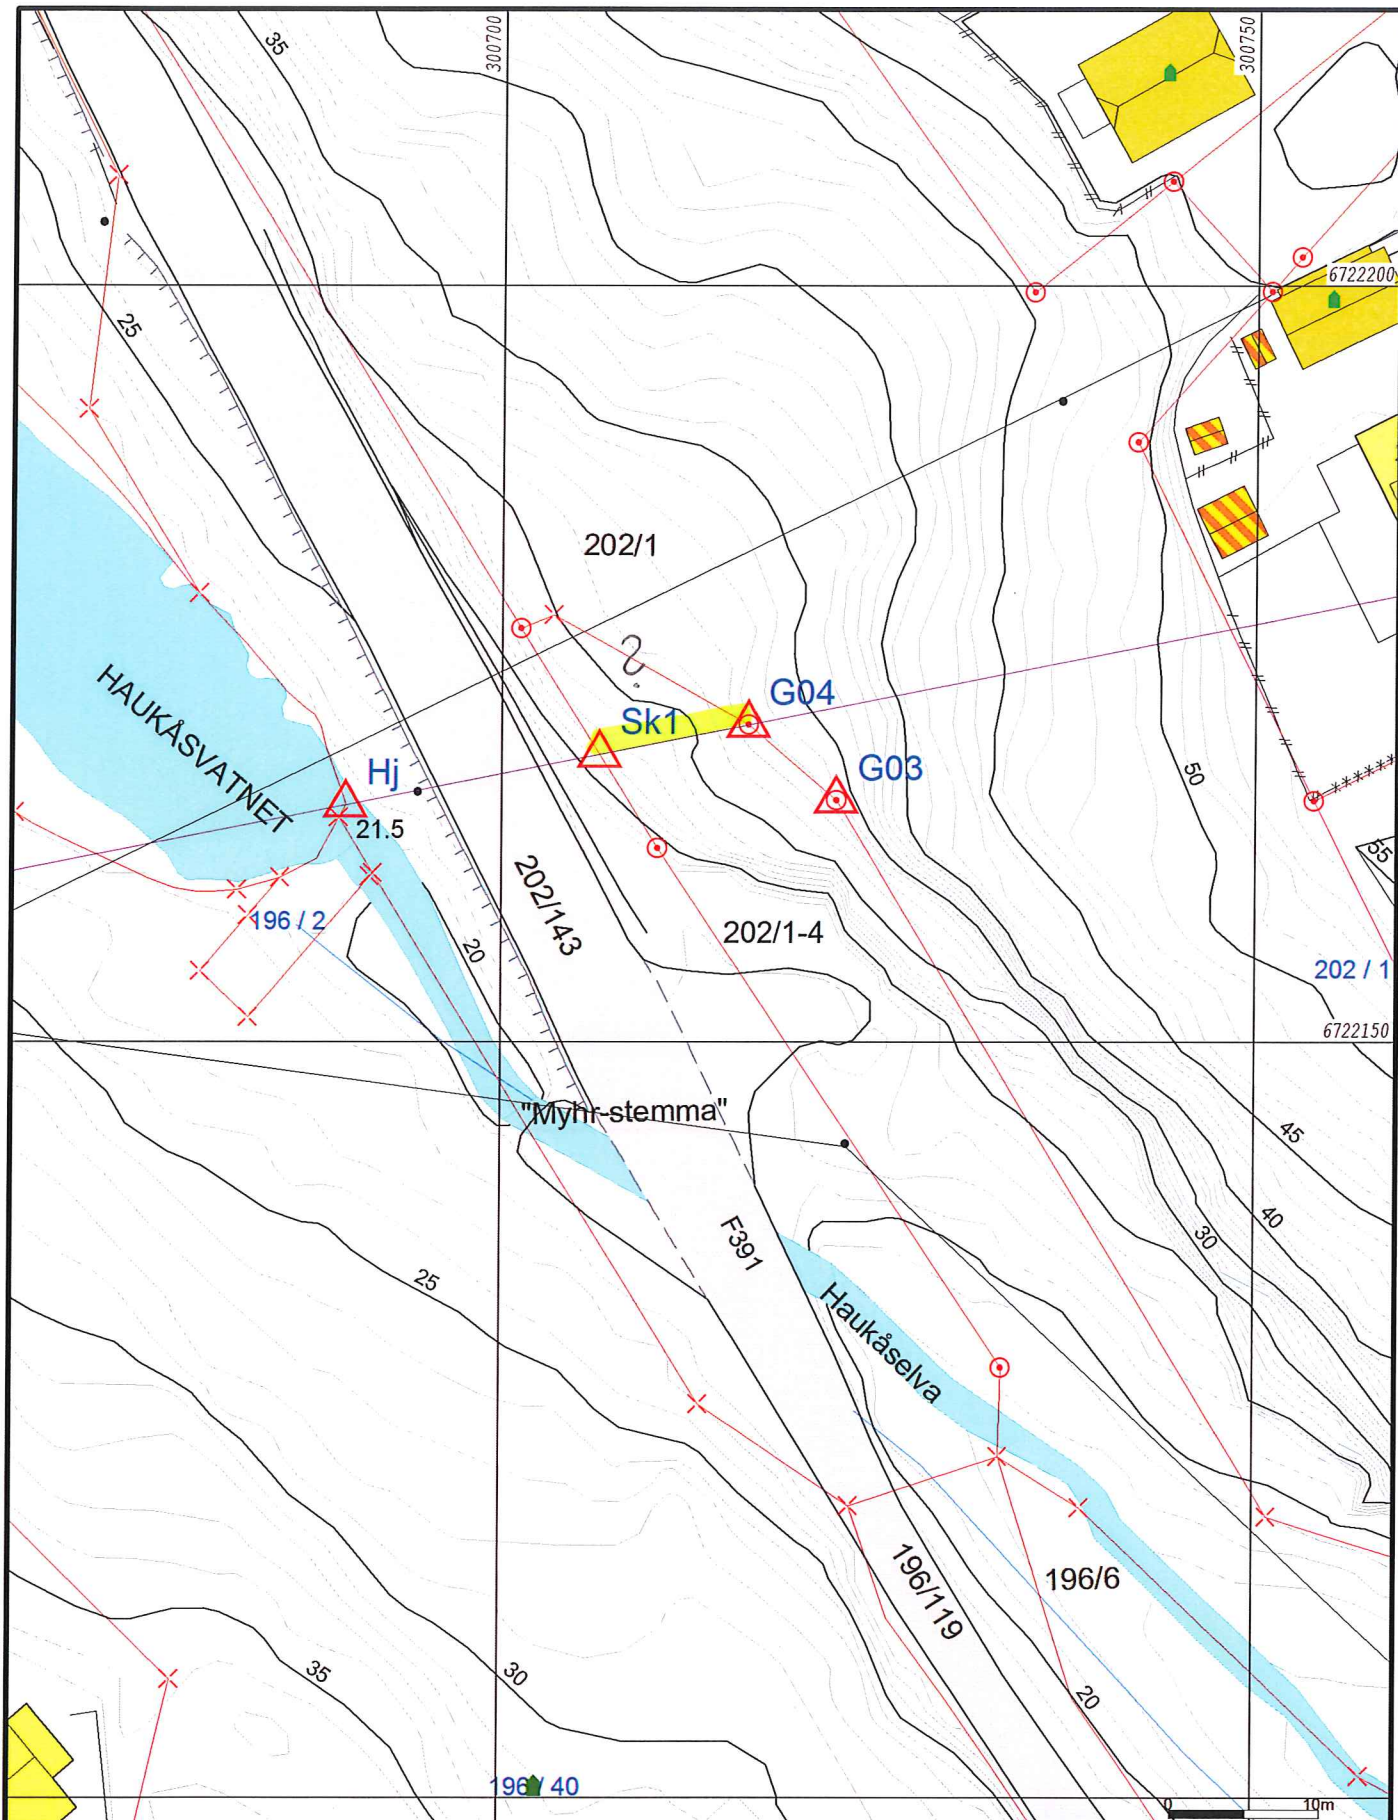

- Målte Grenser
 - - - Registrerte Grenser
 - x Udefinert grenser
 - x Terrengmålte grense
 - x Konstruert grensepunkt
 - Bolig
 - Bustad m/leilighet
 - Våningshus
 - Storre bustader
 - Hytte/feriehus
 - Garasje/uthus
 - Industri/lager
 - Andre bygg
- Beliggenhet og høyder må oppfattes som orienterende.
 Koordinatsystem: EUREF89 - SONE 32 (EPSG:25832)
 Høydesystem: NN 2000 høyder (EPSG:5941)



Lindås kommune
 Geodata avdeling

Grunnkart.

Dato: 2017.12.05
 Sign: SSO

Del av g.nr. 202, b.nr. 1-4.



ERRED
AMT .

MIDTGAARDS UDM.

