


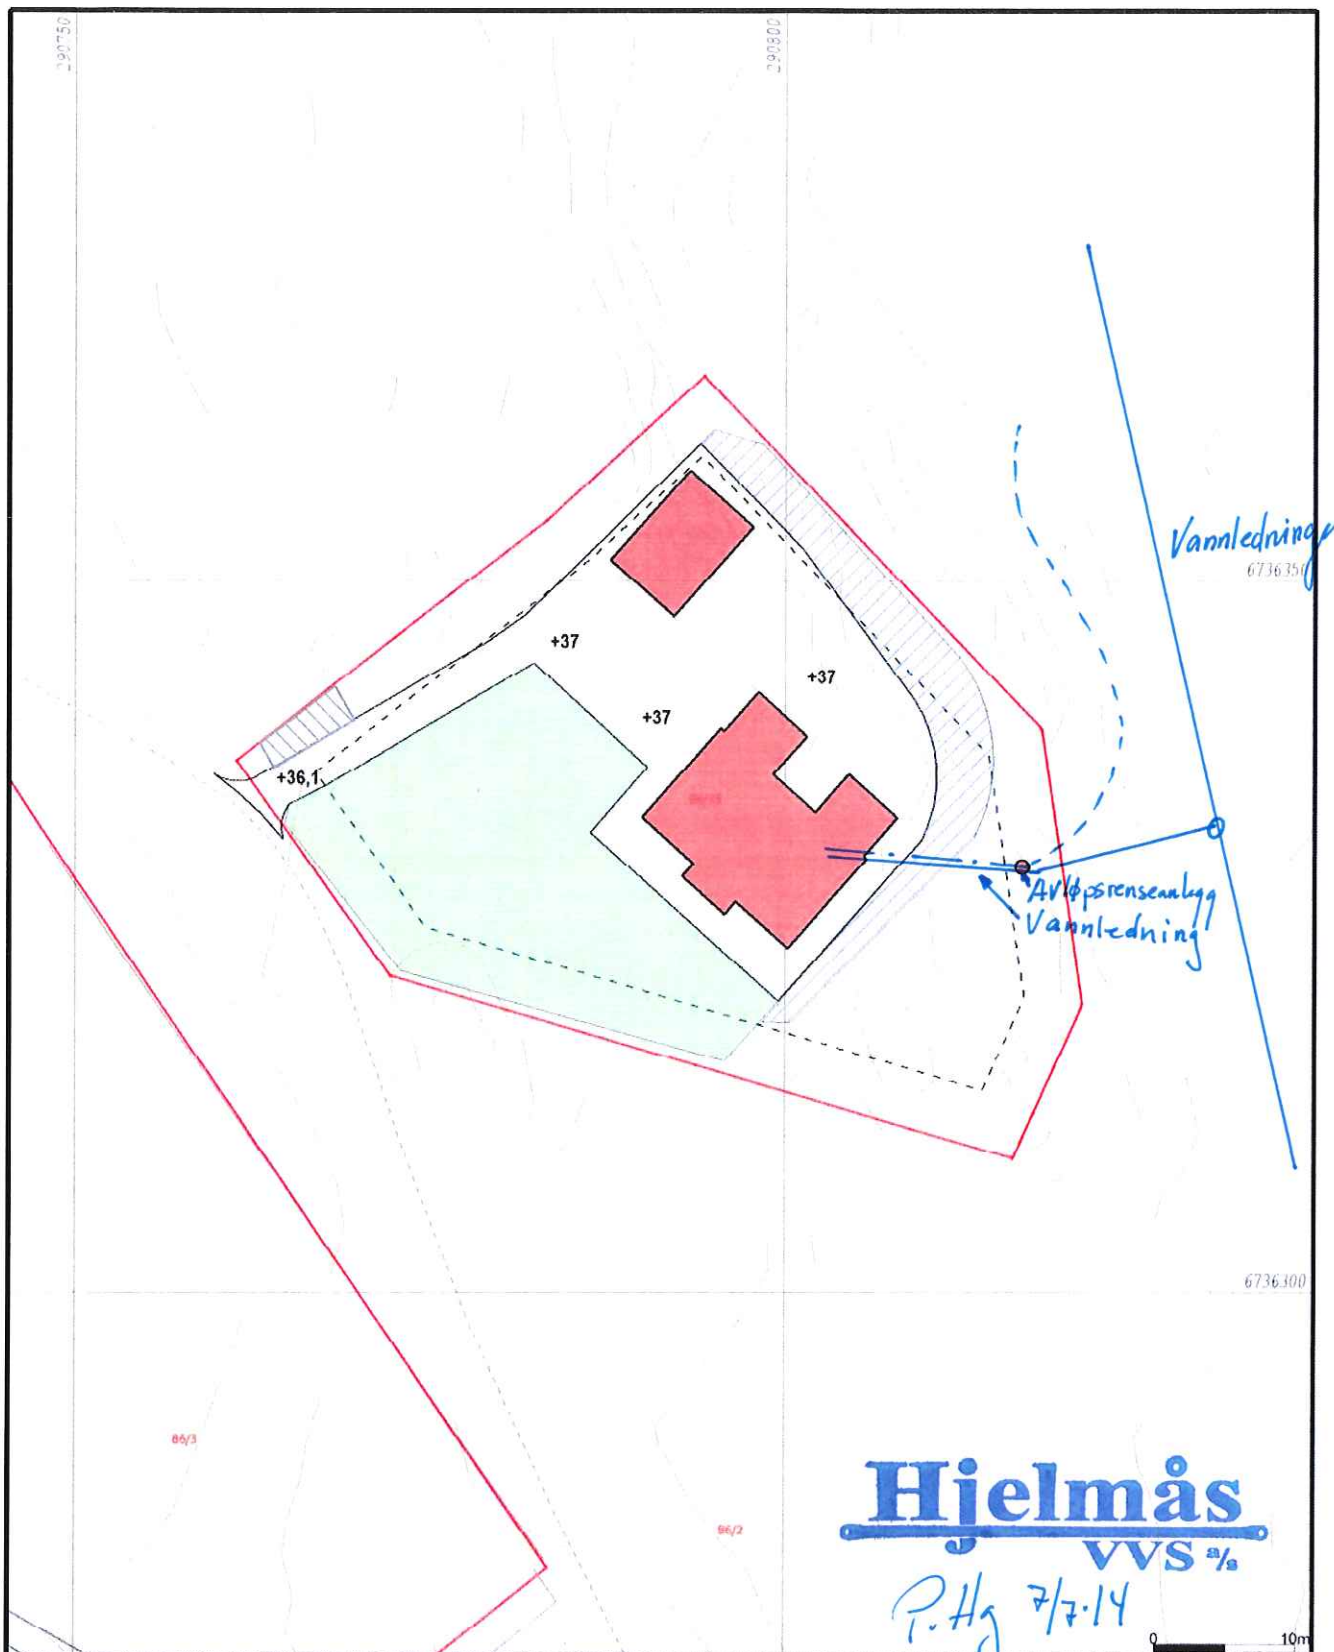

Hjelmås
VVS AS

P.Hg 7/7.14

0 10m



Vest Oppmåling AS
5281 Valestrandsfossen
helge@vestoppmaaling.no



Dato: 2014.07.04
Sign: SOP

Lindås 86/35

Skala
1:500

Adresse: Hauge, 5281 Valestrandsfossen

Tlf: 905 12 583 Mobil: 905 12 583 Fax: 56392586