
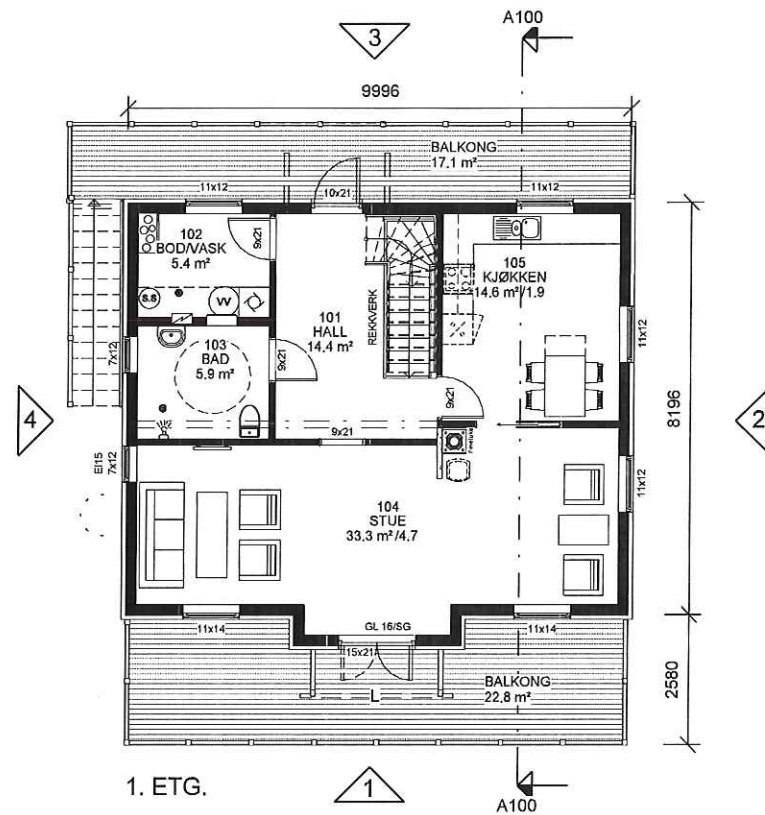


© Denne tegning må ikke kopieres eller benyttes ved foretagender som Mesterhus Norge eller utførende tegnekontor ikke medvirker i.

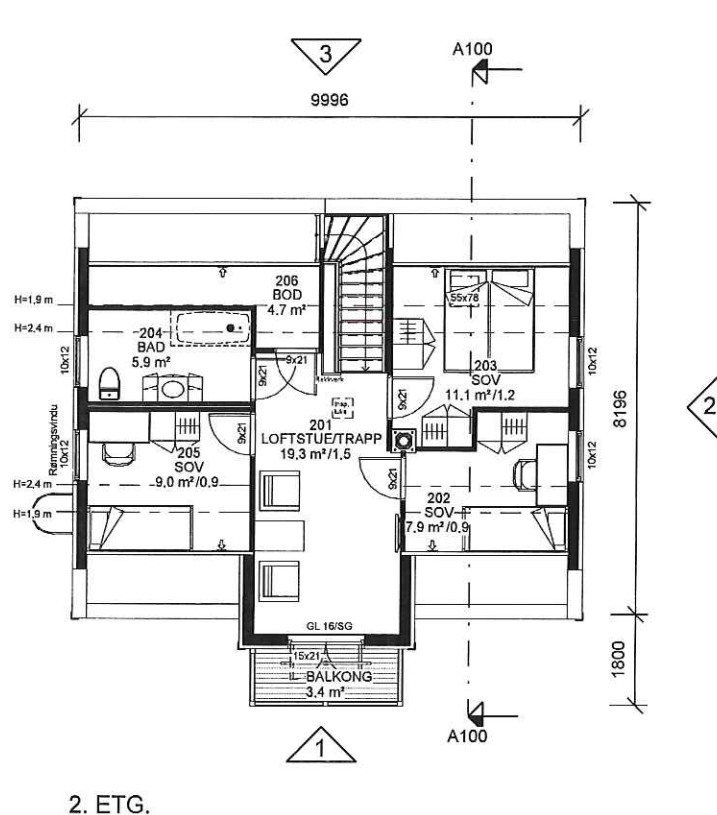

AREAL	BRA
2.ETG	55.2 m ²
1.ETG	74.5 m ²
UNDERETG	74.8 m ²
SUM	205 m ²

P-ROM	143 m ²
BYA	118 m ²

REV.	DATO.	REVISJON.	SIGN.
A	24.08.12	Mindre garasjeport samt ny garasjeinn i u.etg.	LH
B	27.02.13	Endringer etter tegning fra kunde.	LH
C	14.02.14	Endret takvinkel samt vinduer, max 9 m møne.	LH
D	28.03.14	Endret planert terreng.	LH

MESTERHUS
Kaland Trelast AS

Hjelmås
VVS

P. H. 7/7-14

TILTAKSHAVER: Mailin & Rune Hatten

BYGGEPLASS: Sellevoll

Q.nr/B.nr: 147/63,65

KOMMUNE: Lindås

Unikus
Postboks 4104,
Terminalveien 10
8069 Bodo, W. 75 56 51 20
E-mail: post@unikus.no

ANMERKNINGER:

- Risikoklasse: 4 / Brannklasse: 1
- Energidokumentasjon: U-verdier angitt i energidokumentasjon.
- Arealer oppsatt i tabell er i hht NS3940
- Arealer angitt i de enkelte rom er oppgitt som faktiske gulvareal.
- I rom under skrå himling kan deler av dette areal ha lavere takhøyde enn 2,4m.
- L = LIMTRE / S = STÅLDRAGER / SK = SKURLAST
- NTO = NETTOMÅL
- Innredninger og sanitærutstyr vist på tegning kun inkludert hvis angitt i kontrakt.
- For symbolforklaringer, se leveringsbeskrivelse.
- Snøfanger på alle takflater ved glatte tak, og tak over 27°.
- Sikkerhetsglass: Vinduer og andre glassfelt med avstand fra underkant til gulv mindre enn 0,8m skal ha sikkerhetsglass.
- Brannslukningsutstyr: Det leveres med en røykvarslar pr. etg / leilighet og en brannslange pr. leilighet.

TEGN, INNHOLD:

1. Etg & 2. Etg

PROSJEKT:

Nordvåg Omt.

ARKITEKT:

DATO:

12.08.12

TEGN:

LH

PROSJEKT NR:

120385

TEGN NR:

09.01


TILTAKSART:

Enebolig


MÅL:

1 : 100

© Denne tegning må ikke kopieres eller benyttes ved foretagender som Mesterhus Norge eller utførende tegnekontor ikke medvirker i.

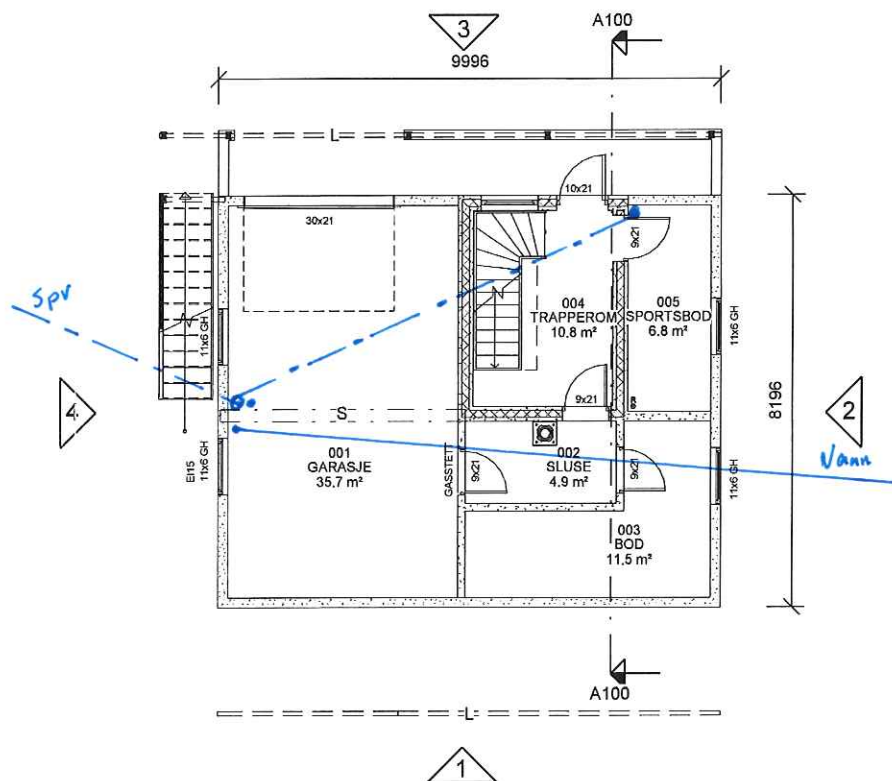

UNDERETASJE

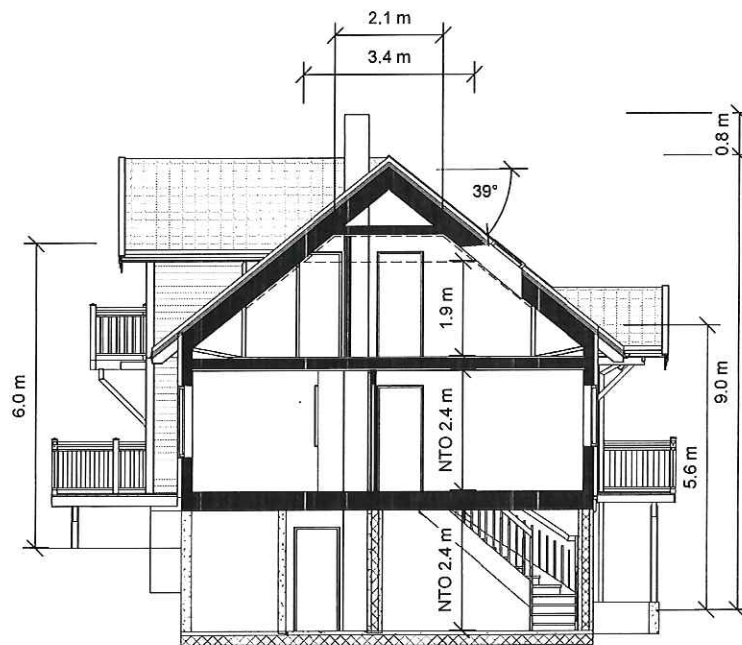

SNITT A-A

⊗ R=Radonpunkt

ANMERKNINGER:

- Risikoklasse: 4 / Brannklasse: 1
- Energidokumentasjon: U-verdier angitt i energidokumentasjon.
- Arealer oppsatt i tabell er i hht NS3940
- Arealer angitt i de enkelte rom er oppgitt som faktiske gulvareal.
- I rom under skrå himling kan deler av dette areal ha lavere takhøyde enn 2,4m.
- L = LIMTRE / S = STÅLDRAGER / SK = SKURLAST
- NTO = NETTOMÅL
- Innredninger og sanitærutstyr vist på tegning kun inkludert hvis angitt i kontrakt.
- For symbolforklaringer, se leveringsbeskrivelse.
- Snøfangere på alle takflater ved glatte tak, og tak over 27°.
- Sikkerhetsglass: Vinduer og andre glassfelt med avstand fra underkant til gulv mindre enn 0,8m skal ha sikkerhetsglass.
- Brannslukningsutstyr: Det leveres med en røykvarslar pr. etg / leilighet og en brannslange pr. leilighet.

Hjelmås
VVS

P. Hg 7/7-14

REV.	DATO	REVISJON	SIGN.
A	24.08.12	Mindre garasjeport samt ny garasje dør inn i u.etg.	LH
B	27.02.13	Endringer etter tegning fra kunde.	LH
C	14.02.14	Endret takvinkel samt vinduer, max 9 m møne.	LH
D	28.03.14	Endret planert terreng.	LH

MESTERHUS
Kaland Trelast AS

TILTAKSHAVER: Mailin & Rune Hatten
BYGGEPLASS: Sellevoll
G.nr/B.nr: 147/63,65
KOMMUNE: Lindås

Unikus
Postboks 4104,
Terminaleveien 10
6069 Bodo, tlf. 75 56 51 20
E-mail: post@unikus.no

TEGN, INNHOLD	TILTAKSART:	MAL:
Underetasje & Snitt	Enebolig	1 : 100
PROSJEKT:		
Nordvåg Omt.		
ARKITEKT:	DATO:	TEGN:
	12.08.12	LH
PROSJEKT NR:	TEGN NR:	
120385	09.02	