


D-i



- Målte Grenser
- Registrerte Grenser
- Udefinerte grenser
- Terrengmålte grenser
- Kjusstatist grensepunkt
- Bolig
- Bustad m. leilinger
- Væstingshus
- Støtte konstruksjoner
- Hytte/feriehuis
- Garasje/uthus
- Inklusivt lager
- Andre bygge

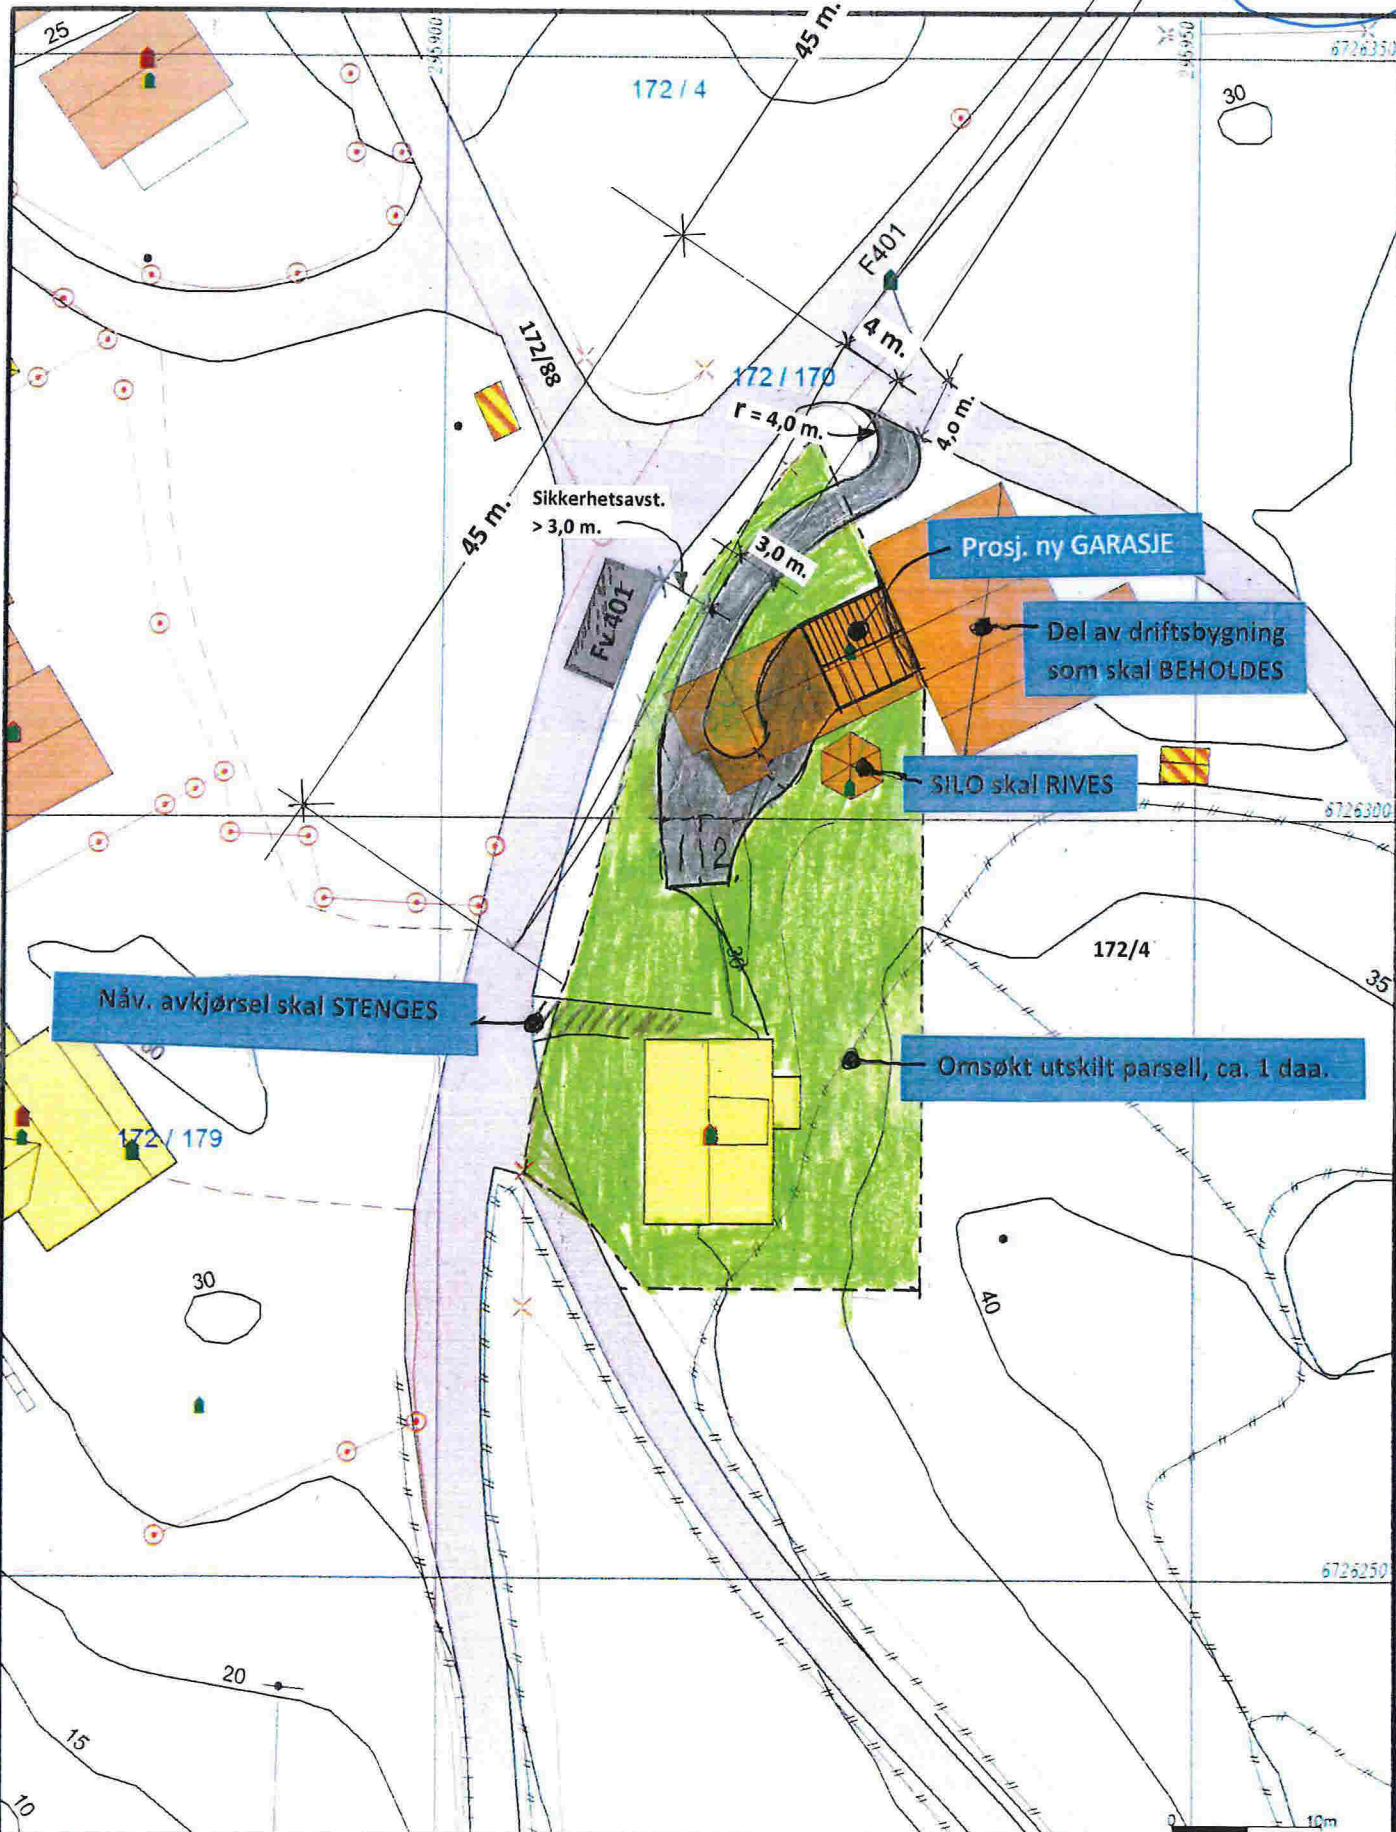

Lindås kommune  
Geodata avdeling  
**Oddlaug Aune –og Sigvard Hopland**  
Eigere av 172 /4 i Lindås kommune



Dato: 2017.10.02  
Skala: 1:500

Gnr 172 bnr 4

Målestokk  
1:500

Beliggighet og høyder må oppfattes som orienterende.